



โครงการดำเนินการ

ออกแบบ เขียนแบบ จัดหา จัดทำ และประกอบติดตั้ง นิทรรศการหมุนเวียนเรื่อง "หอย"

เอกสารส่งมอบงานงวดที่ 3

หมวดที่ 1. แบบก่อสร้าง (As Built) + ราคา (BOQ) และรายการครุภัณฑ์

# งานนิทรรศการหมุนเวียนเรื่อง ห้วย

ที่ตั้ง : ห้องนิทรรศการชั่วคราว มิวเซียมสยาม  
แบบก่อสร้างส่วนงานตกแต่งภายในนิทรรศการหมุนเวียน

ส่งผลงาน AS-BUILT DRAWING

จัดทำโดย



64 ซอยสาทร 10 ถนนสาทรเหนือ  
แขวงสีลม เขตบางรัก กรุงเทพฯ 10500



งานนิทรรศการหมุนเวียนเรื่องหวย  
รายละเอียดรายการวัสดุ

| LIST OF DRAWINGS |                                     |              |                                |              |                                 |
|------------------|-------------------------------------|--------------|--------------------------------|--------------|---------------------------------|
| รหัส/แผ่นที่     | รายละเอียดแบบ                       | รหัส/แผ่นที่ | รายละเอียดแบบ                  | รหัส/แผ่นที่ | รายละเอียดแบบ                   |
|                  |                                     |              |                                |              |                                 |
| ID-000           | ปก                                  | ID-28        | รูปด้าน H1 , H2                | ID-57        | รูปด้าน P1 , P2                 |
| ID-001           | LIST OF DRAWINGS                    | ID-29        | รูปด้าน H3 , H4                | ID-58        | รูปด้าน P3 , P4                 |
| ID-01            | ผังโครงการชั่วคราว                  | ID-30        | รูปด้าน H5 , H6 ( ضم 2 )       | ID-59        | ผังยายห้อง Q ( คณะวย/ถูก )      |
| ID-02            | ผังยายระยะผนัง                      | ID-31        | ผังยายห้อง I ( คณะยพิการ )     | ID-60        | รูปด้าน Q1 , Q2                 |
| ID-03            | ผังและรูปด้าน INTRO BOARD           | ID-32        | รูปด้าน I1 , I2                | ID-61        | รูปด้าน Q3 , Q4                 |
| ID-04            | ผังยายห้อง A ( Intro )              | ID-33        | รูปด้าน I3 , I4                | ID-62        | ผังยายห้อง R ( สรุป 3 ประเด็น ) |
| ID-05            | รูปด้าน A1 , A2                     | ID-34        | รูปด้าน I5                     | ID-63        | รูปด้าน R1 , R2                 |
| ID-06            | รูปด้าน A3 , A4                     | ID-35        | ผังยายห้อง J ( ลังค์ดีลิทรี )  | ID-64        | รูปด้าน R3 , R4                 |
| ID-07            | รูปด้าน A5 , A6                     | ID-36        | รูปด้าน J1 , J2                | ID-65        | ผังยายห้อง S ( ทางออก )         |
| ID-08            | รูปด้าน A7 , A8 ( ضم 1 )            | ID-37        | รูปด้าน J4 , J5                | ID-66        | รูปด้าน S1 , S2                 |
| ID-09            | ผังยายห้อง B ( Timeline )           | ID-38        | ผังยายห้อง K ( ตะเคียน )       | ID-67        | รูปด้าน S3 , S4                 |
| ID-10            | รูปด้าน B1 , B2                     | ID-39        | รูปด้าน K1 , K2                |              |                                 |
| ID-11            | รูปด้าน B3 , B4                     | ID-40        | รูปด้าน K3 , K4                |              |                                 |
| ID-12            | ผังยายห้อง C ( Timeline )           | ID-41        | ผังยายห้อง L ( ความฝัน )       |              |                                 |
| ID-13            | รูปด้าน C1 , C2                     | ID-42        | รูปด้าน L1 , L2                |              |                                 |
| ID-14            | รูปด้าน C3 , C4                     | ID-43        | รูปด้าน L3 , L4                |              |                                 |
| ID-15            | ผังยายห้อง D ( สถิติ ตัวเลข )       | ID-44        | ผังยายห้อง M ( คื่อ/ความหวัง ) |              |                                 |
| ID-16            | รูปด้าน D1 , D2                     | ID-45        | รูปด้าน M1 , M2                |              |                                 |
| ID-17            | รูปด้าน D3 , D4                     | ID-46        | รูปด้าน M3 , M4                |              |                                 |
| ID-18            | ผังยายห้อง E ( ศิลปกรรม มองเลข )    | ID-47        | ผังยายห้อง N ( ลือก ไม่เลือก ) |              |                                 |
| ID-19            | รูปด้าน E1 , E2                     | ID-48        | รูปด้าน N1 , N2                |              |                                 |
| ID-20            | รูปด้าน E3 , E4                     | ID-49        | รูปด้าน N3 , N4                |              |                                 |
| ID-21            | ผังยายห้อง F ( โครงสร้างตลาด )      | ID-50        | รูปด้าน N5 , N6 ( ضم 3 )       |              |                                 |
| ID-22            | รูปด้าน F1 , F2                     | ID-51        | ผังยายห้อง O ( ออกหวย )        |              |                                 |
| ID-23            | รูปด้าน F3 , F4                     | ID-52        | รูปด้าน O1 , O2                |              |                                 |
| ID-24            | ผังยายห้อง G ( คณะย/ยบว )           | ID-53        | รูปด้าน O3-1 , O3 , O3-2       |              |                                 |
| ID-25            | รูปด้าน G1 , G2                     | ID-54        | รูปด้าน O4 , O5                |              |                                 |
| ID-26            | รูปด้าน G3 , G4                     | ID-55        | รูปด้าน O6 , O7                |              |                                 |
| ID-27            | ผังยายห้อง H ( คณะย/วังสะพุง คื่อ ) | ID-56        | ผังยายห้อง P ( ไม่ถูก )        |              |                                 |
|                  |                                     |              |                                |              |                                 |
|                  |                                     |              |                                |              |                                 |

PROJECT : งานนิทรรศการหมุนเวียนเรื่อง หวย

OWNER : สถาบันพิพิธภัณฑ์การเรียนรู้แห่งชาติ (สพร.)

SITE : ห้องนิทรรศการชั่วคราว มิวเซียมสยาม

DESCRIPTION

AS-BUILT DRAWING

DATE : 17 มีนาคม 2564

APPROVE

TITLE รายละเอียดวัสดุ

SCALE

DRAWING NO.ID-001

TOTAL: 67

DESIGN BY

PLAN MOTIF CO., LTD


64 Soi Sathon 10, North Sathon Rd.,

Silom, Bangrak, Bangkok 10500, Thailand.

Tel. 0-2237-0080 Ext.333 Fax: 0-2237-9251

E-mail : plan\_motif@yahoo.co.th



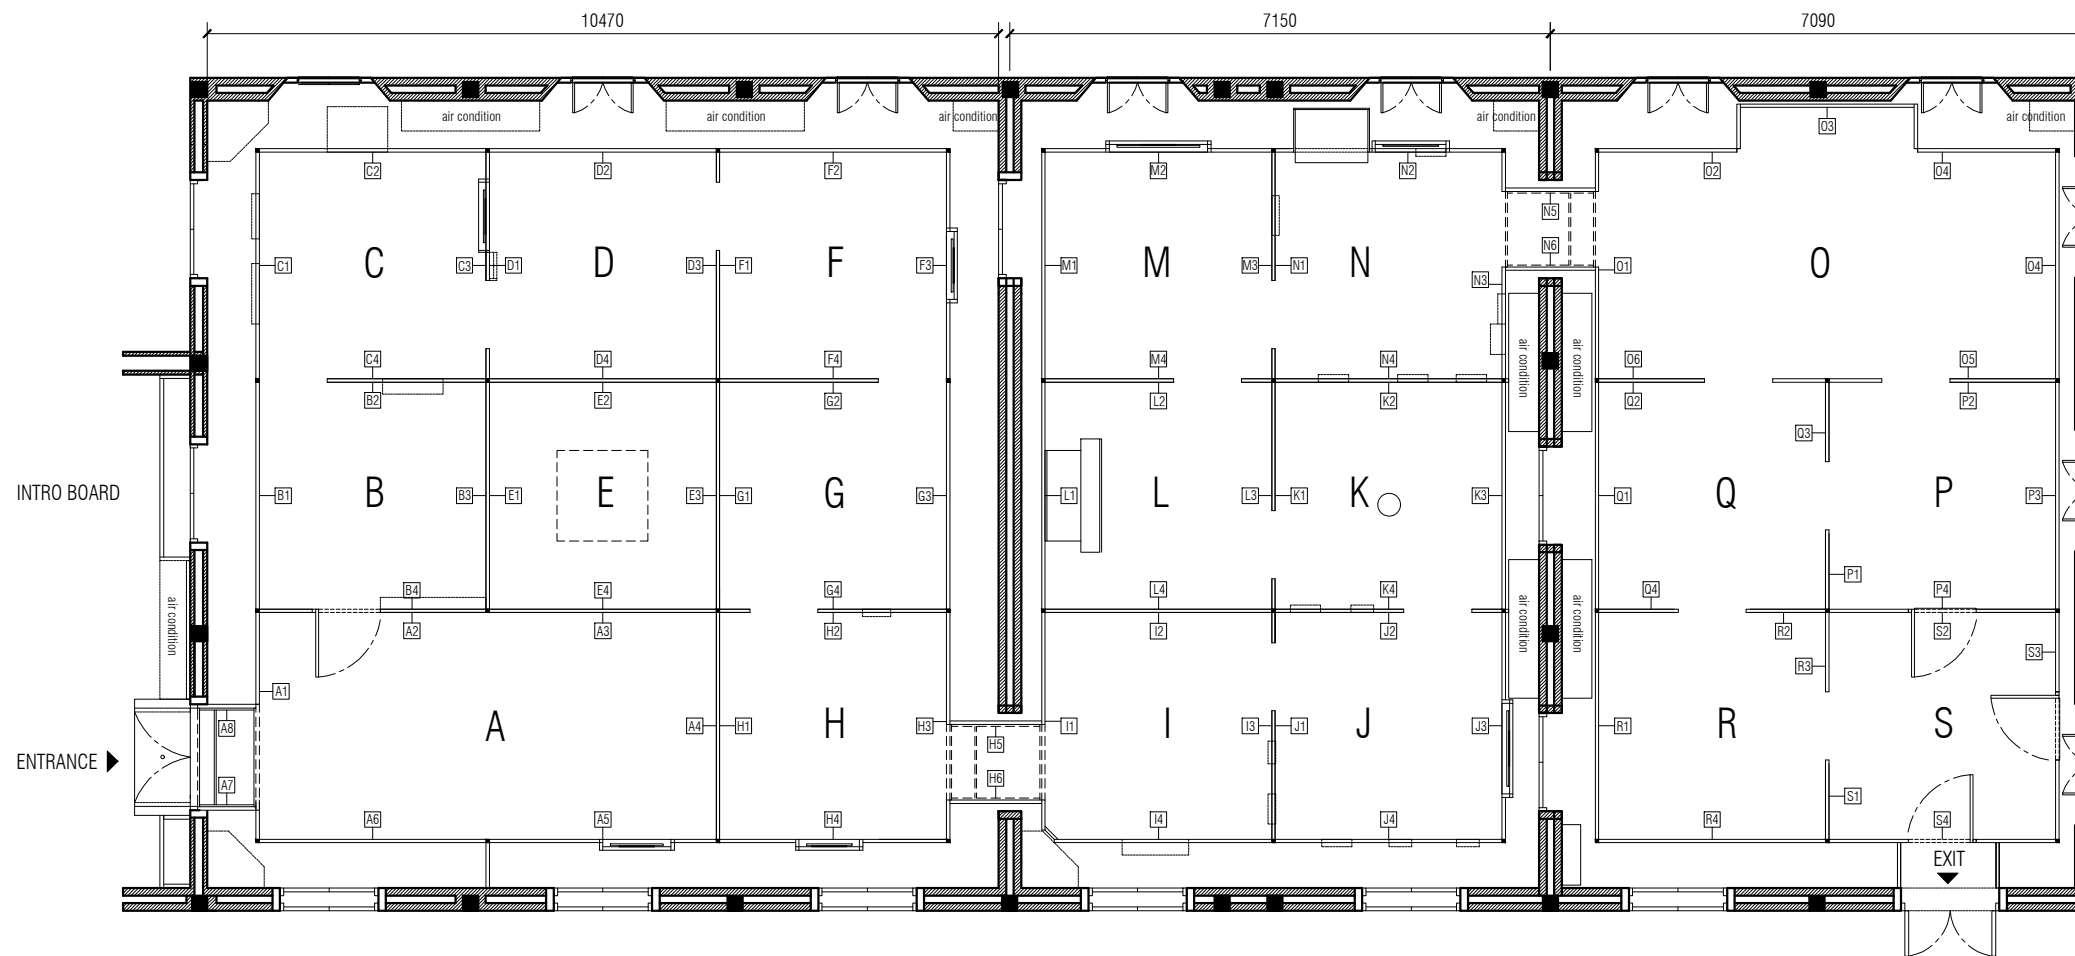

KEY PLAN

|   |                 |   |                      |   |                |
|---|-----------------|---|----------------------|---|----------------|
| A | Intro           | H | คนขาย/วังสพุง ค้าแร่ | N | ล็อก ไม่ล็อก   |
| B | Timeline        | I | คนขายฟิการ์          | O | ออกหวย         |
| C | Timeline        | J | สิ่งศักดิ์สิทธิ์     | P | ไมถูก          |
| D | สถิติ ตัวเลข    | K | ตะเคียน              | Q | คนละรย/ถูก     |
| E | ศิลปกรรม มองเลข | L | ความฝัน              | R | สรุป 3 ประเด็น |
| F | โครงสร้างตลาด   | M | คนซื้อ/ความหวัง      | S | ทางออก         |
| G | คนขาย/ยี่บัว    |   |                      |   |                |

ผังนิทรรศการชั่วคราว

มาตราส่วน

1:100

**PROJECT :** งานนิทรรศการทงนเวียนรื่อง หวย

**OWNER :** สถาบันพิพิธภัณฑ์การเรียนรู้แห่งชาติ (สพร.)

**SITE :** ห้องนิทรรศการชั่วคราว มิวเซียมสยาม

**DESCRIPTION**

AS-BUILT DRAWING

**DATE :** 17 มีนาคม 2564

**APPROVE**

**TITLE** MASTER PLAN

**SCALE** 1:100


**DRAWING NO.** ID-01

**TOTAL:** 67

DESIGN BY

**PLAN MOTIF CO., LTD**  
64 Soi Sathon 10, North Sathon Rd.,  
Silom, Bangrak, Bangkok 10500, Thailand.  
Tel. 0-2237-0080 Ext.333 Fax: 0-2237-9251  
E-mail : plan\_motif@yahoo.co.th



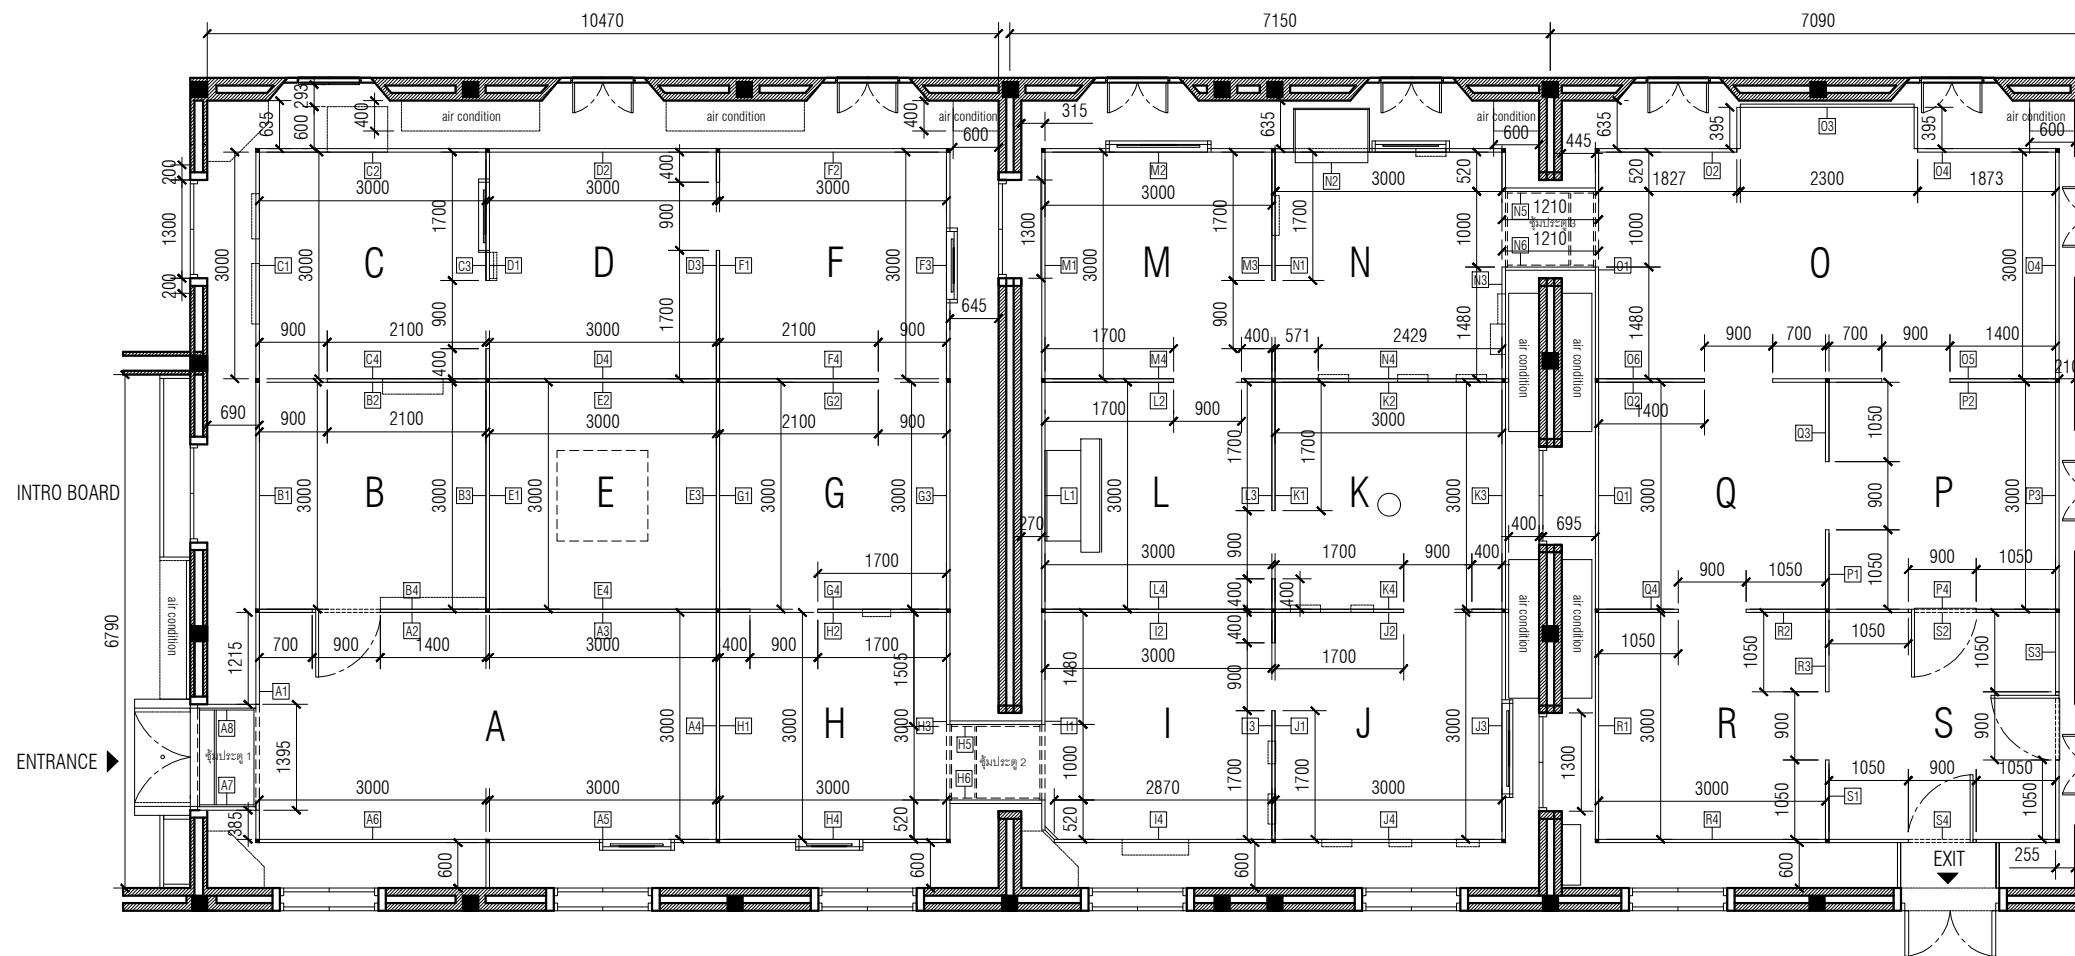

KEY PLAN

|   |                 |   |                       |   |                |
|---|-----------------|---|-----------------------|---|----------------|
| A | Intro           | H | คนขาย/วังสะพาน ค้าแร่ | N | ล็อก ไม่ล็อก   |
| B | Timeline        | I | คนขายฟักการ           | O | ออกหวาย        |
| C | Timeline        | J | ลิงค์คัสสิทรี         | P | ไมถูก          |
| D | สถิติ ตัวเลข    | K | ตะเคียน               | Q | คนละวอย/ถูก    |
| E | ศิลปกรรม มองเลข | L | ความฝัน               | R | สรุป 3 ประเด็น |
| F | โครงสร้างตลาด   | M | คนซื้อ/ความหวัง       | S | ทางออก         |
| G | คนขาย/ยี่บัว    |   |                       |   |                |

ผังขยายระยะผนัง

มาตราส่วน

1:100


**DESCRIPTION**

AS-BUILT DRAWING

**DATE :** 17 มีนาคม 2564

**APPROVE**

**TITLE** MASTER PLAN

**SCALE** 1:100


**DRAWING NO.** ID-02

**TOTAL:** 67

DESIGN BY

**PLAN MOTIF CO., LTD**  
64 Soi Sathon 10, North Sathon Rd.,  
Silom, Bangrak, Bangkok 10500, Thailand.  
Tel. 0-2237-0080 Ext.333 Fax: 0-2237-9251  
E-mail : plan\_motif@yahoo.co.th



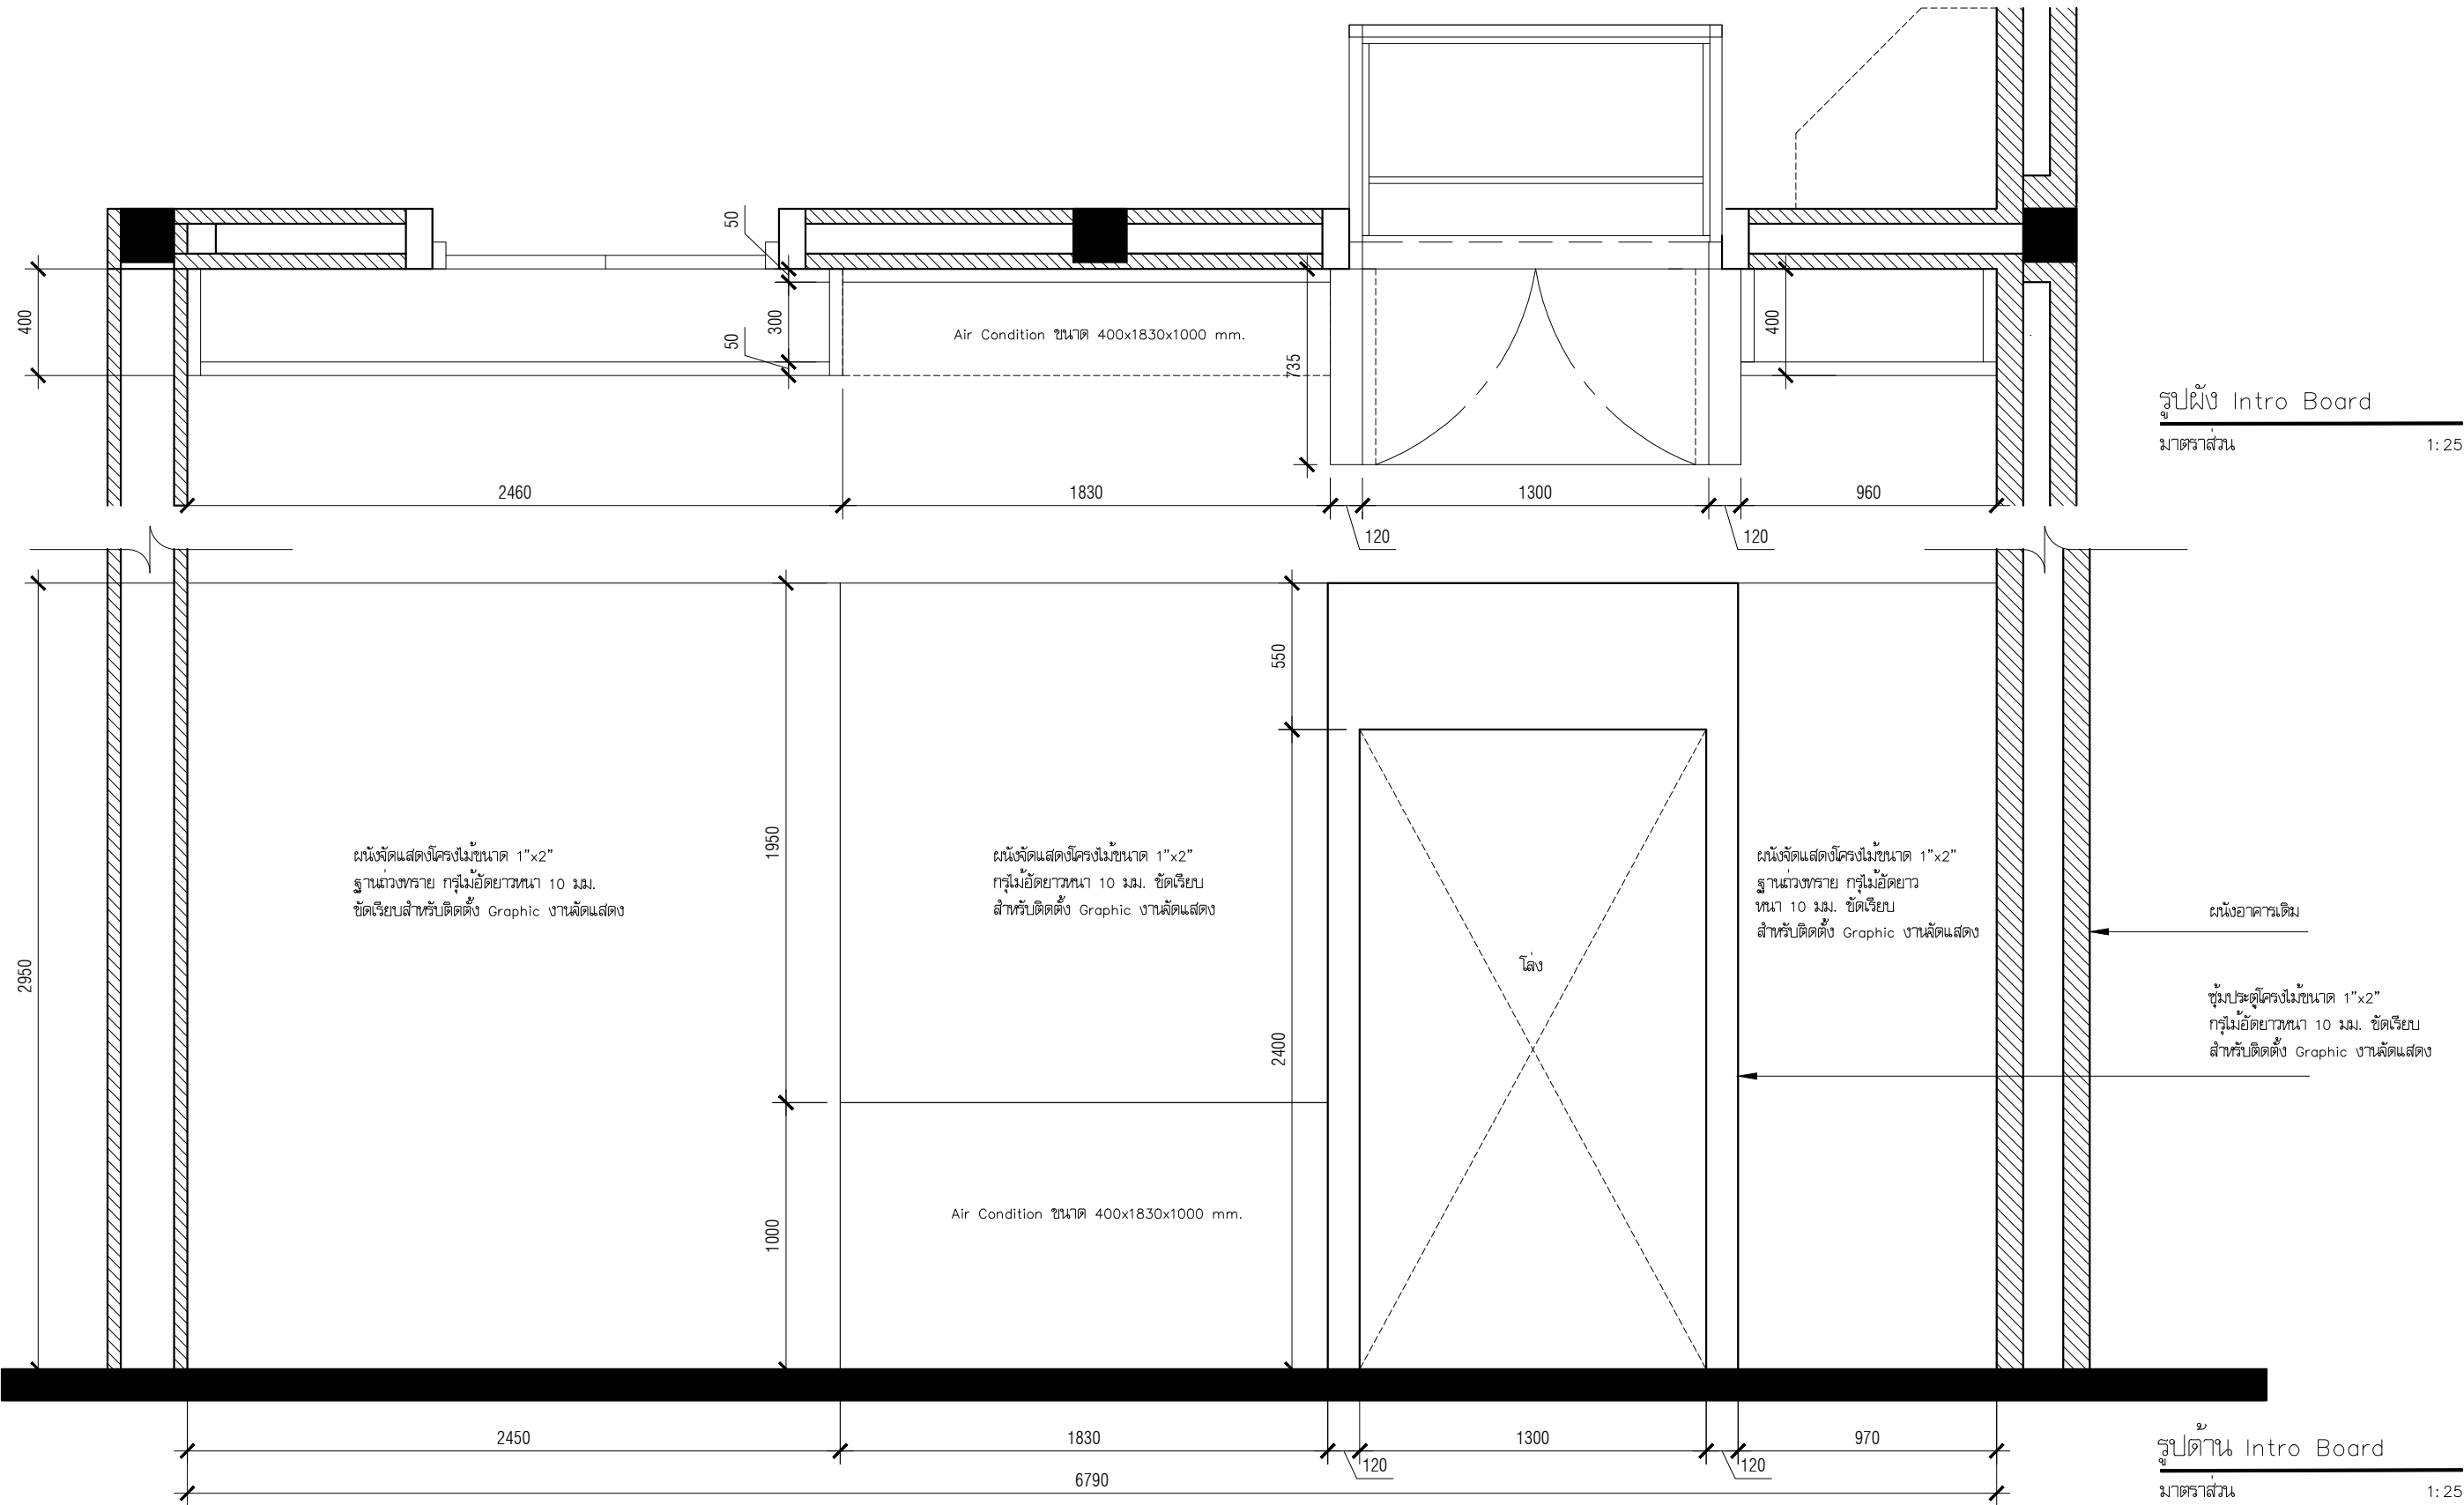


รูปฝั่ง Intro Board  
มาตราส่วน 1: 25

รูปด้าน Intro Board  
มาตราส่วน 1: 25

|   |                                                                                       |                                                              |   |   |
|---|---------------------------------------------------------------------------------------|--------------------------------------------------------------|---|---|
| <p><b>PROJECT :</b> งานนิเทศการทาสีผนังห้อง ทวย</p> <p><b>OWNER :</b> สถาบันพิพิธภัณฑ์การเรียนรู้แห่งชาติ (สพร.)</p> <p><b>SITE :</b> ห้องนิเทศการชั่วคราว มิวเซียมสยาม</p> | <p><b>DESCRIPTION</b></p> <p>AS-BUILT DRAWING</p> <p><b>DATE :</b> 17 มีนาคม 2564</p> | <p><b>APPROVE</b></p> <p>_____</p> <p>_____</p> <p>_____</p> | <p><b>TITLE</b> ฝั่งและรูปด้าน INTRO BOARD</p> <p><b>SCALE</b> 1: 25</p> <p><b>DRAWING NO.</b> ID-03</p> <p><b>TOTAL:</b> 67</p> | <p><b>DESIGNED BY</b></p> <p>PLAN MOTIF CO., LTD</p> <p>64 Soi Sathon 10, North Sathon Rd.,</p> <p>Silom, Bangrak, Bangkok 10500, Thailand.</p> <p>Tel. 0-2237-0080 Ext.333 Fax: 0-2237-9251</p> <p>E-mail : plan_motif@yahoo.co.th</p> |
|---|---------------------------------------------------------------------------------------|--------------------------------------------------------------|---|---|




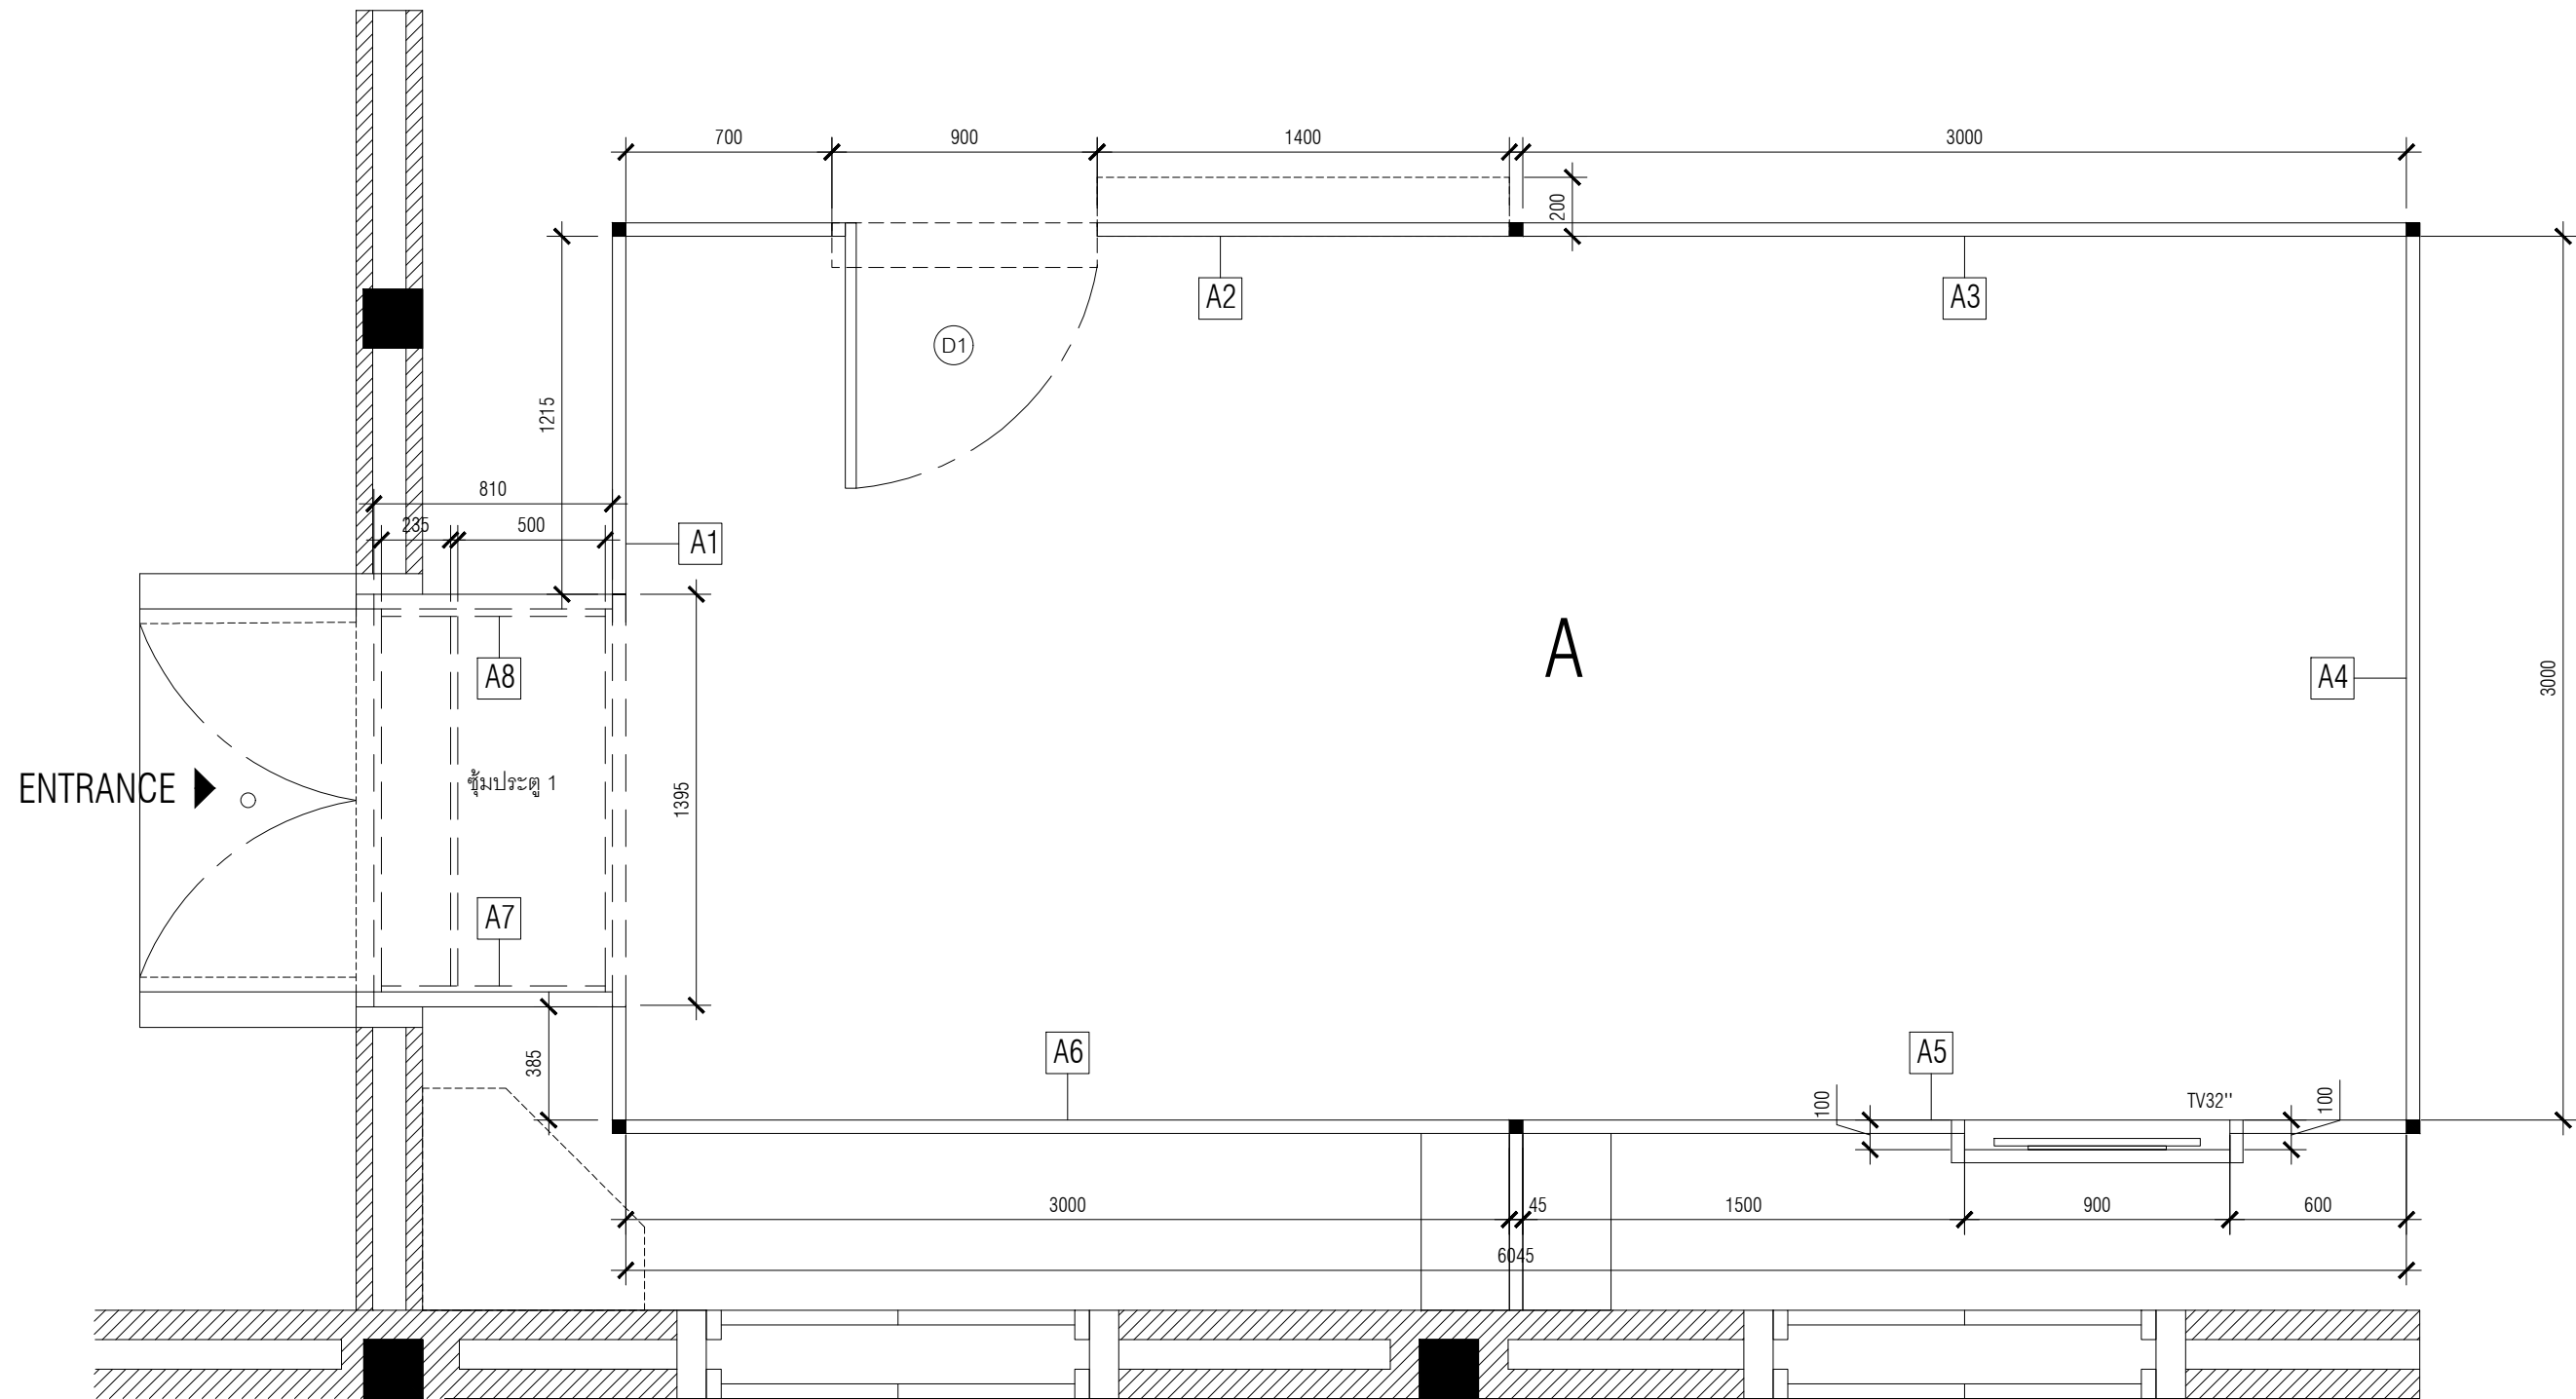

ผังขยายห้อง A (Intro)  
มาตราส่วน 1:25

|   |                                                                                       |                       |   |   |
|---|---------------------------------------------------------------------------------------|-----------------------|---|---|
| <p><b>PROJECT :</b> งานนิทรรศการหมุนเวียนเรื่อง ไทย</p> <p><b>OWNER :</b> สถาบันพิพิธภัณฑ์การเรียนรู้แห่งชาติ (สพร.)</p> <p><b>SITE :</b> ห้องนิทรรศการชั่วคราว มิวเซียมสยาม</p> | <p><b>DESCRIPTION</b></p> <p>AS-BUILT DRAWING</p> <p><b>DATE :</b> 17 มีนาคม 2564</p> | <p><b>APPROVE</b></p> | <p><b>TITLE</b> ผังขยายห้อง A</p> <p><b>SCALE</b> 1:25</p> <p><b>DRAWING NO.</b> ID-04</p> <p><b>TOTAL:</b> 67</p> | <p><b>DESIGN BY</b></p> <p><b>PLAN MOTIF CO., LTD</b><br/>64 Soi Sathon 10, North Sathon Rd.,<br/>Silom, Bangrak, Bangkok 10500, Thailand.<br/>Tel. 0-2237-0080 Ext.333 Fax: 0-2237-9251<br/>E-mail : plan_motif@yahoo.co.th</p> |
|---|---------------------------------------------------------------------------------------|-----------------------|---|---|



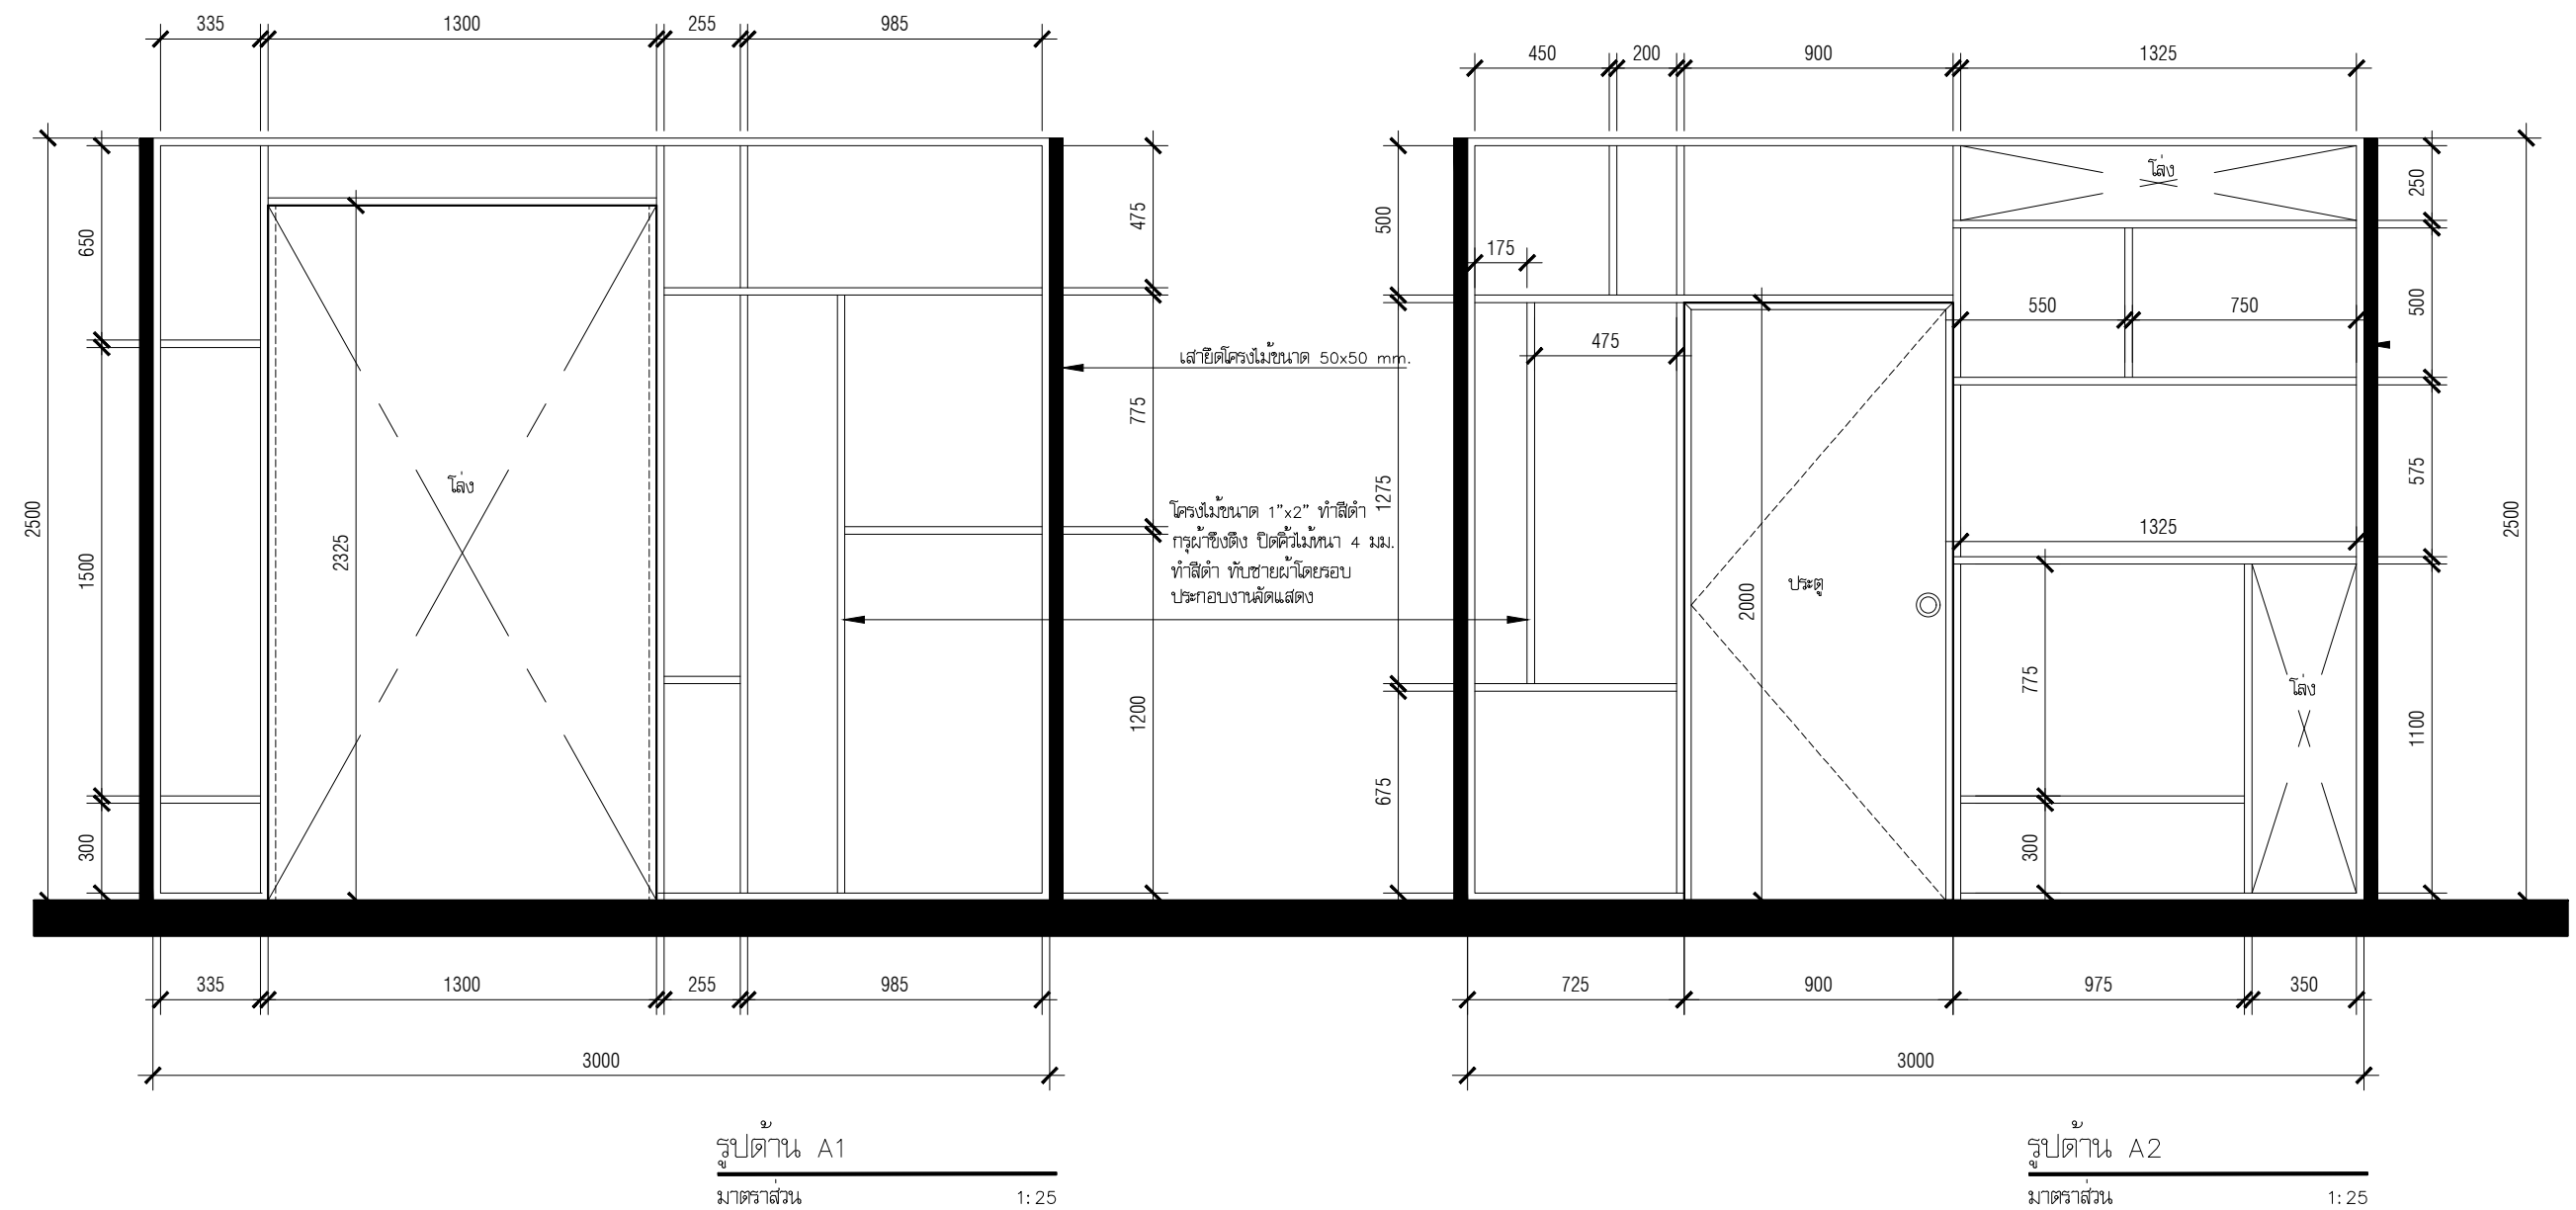


**PROJECT :** งานนิเทศการทํางานเรียนเรื่อง ทวย  
**OWNER :** สถาบันพิพิธภัณฑการเรียนรณชาติ (สพร.)  
**SITE :** ท้องนิเทศการชวครว มิวเทียมสยาม

**DESCRIPTION**  
AS-BUILT DRAWING  
**DATE :** 17 มีนาคม 2564


**APPROVE**

**TITLE** รูปตําน A1 , A2  
**SCALE** 1: 25  
**DRAWING NO.** ID-05  
**TOTAL:** 67

**DESIGN BY**  
**PLAN MOTIF CO., LTD**  
64 Soi Sathon 10, North Sathon Rd.,  
Silom, Bangrak, Bangkok 10500, Thailand.  
Tel. 0-2237-0080 Ext.333 Fax: 0-2237-9251  
E-mail : plan\_motif@yahoo.co.th

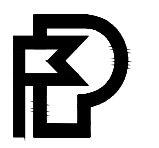




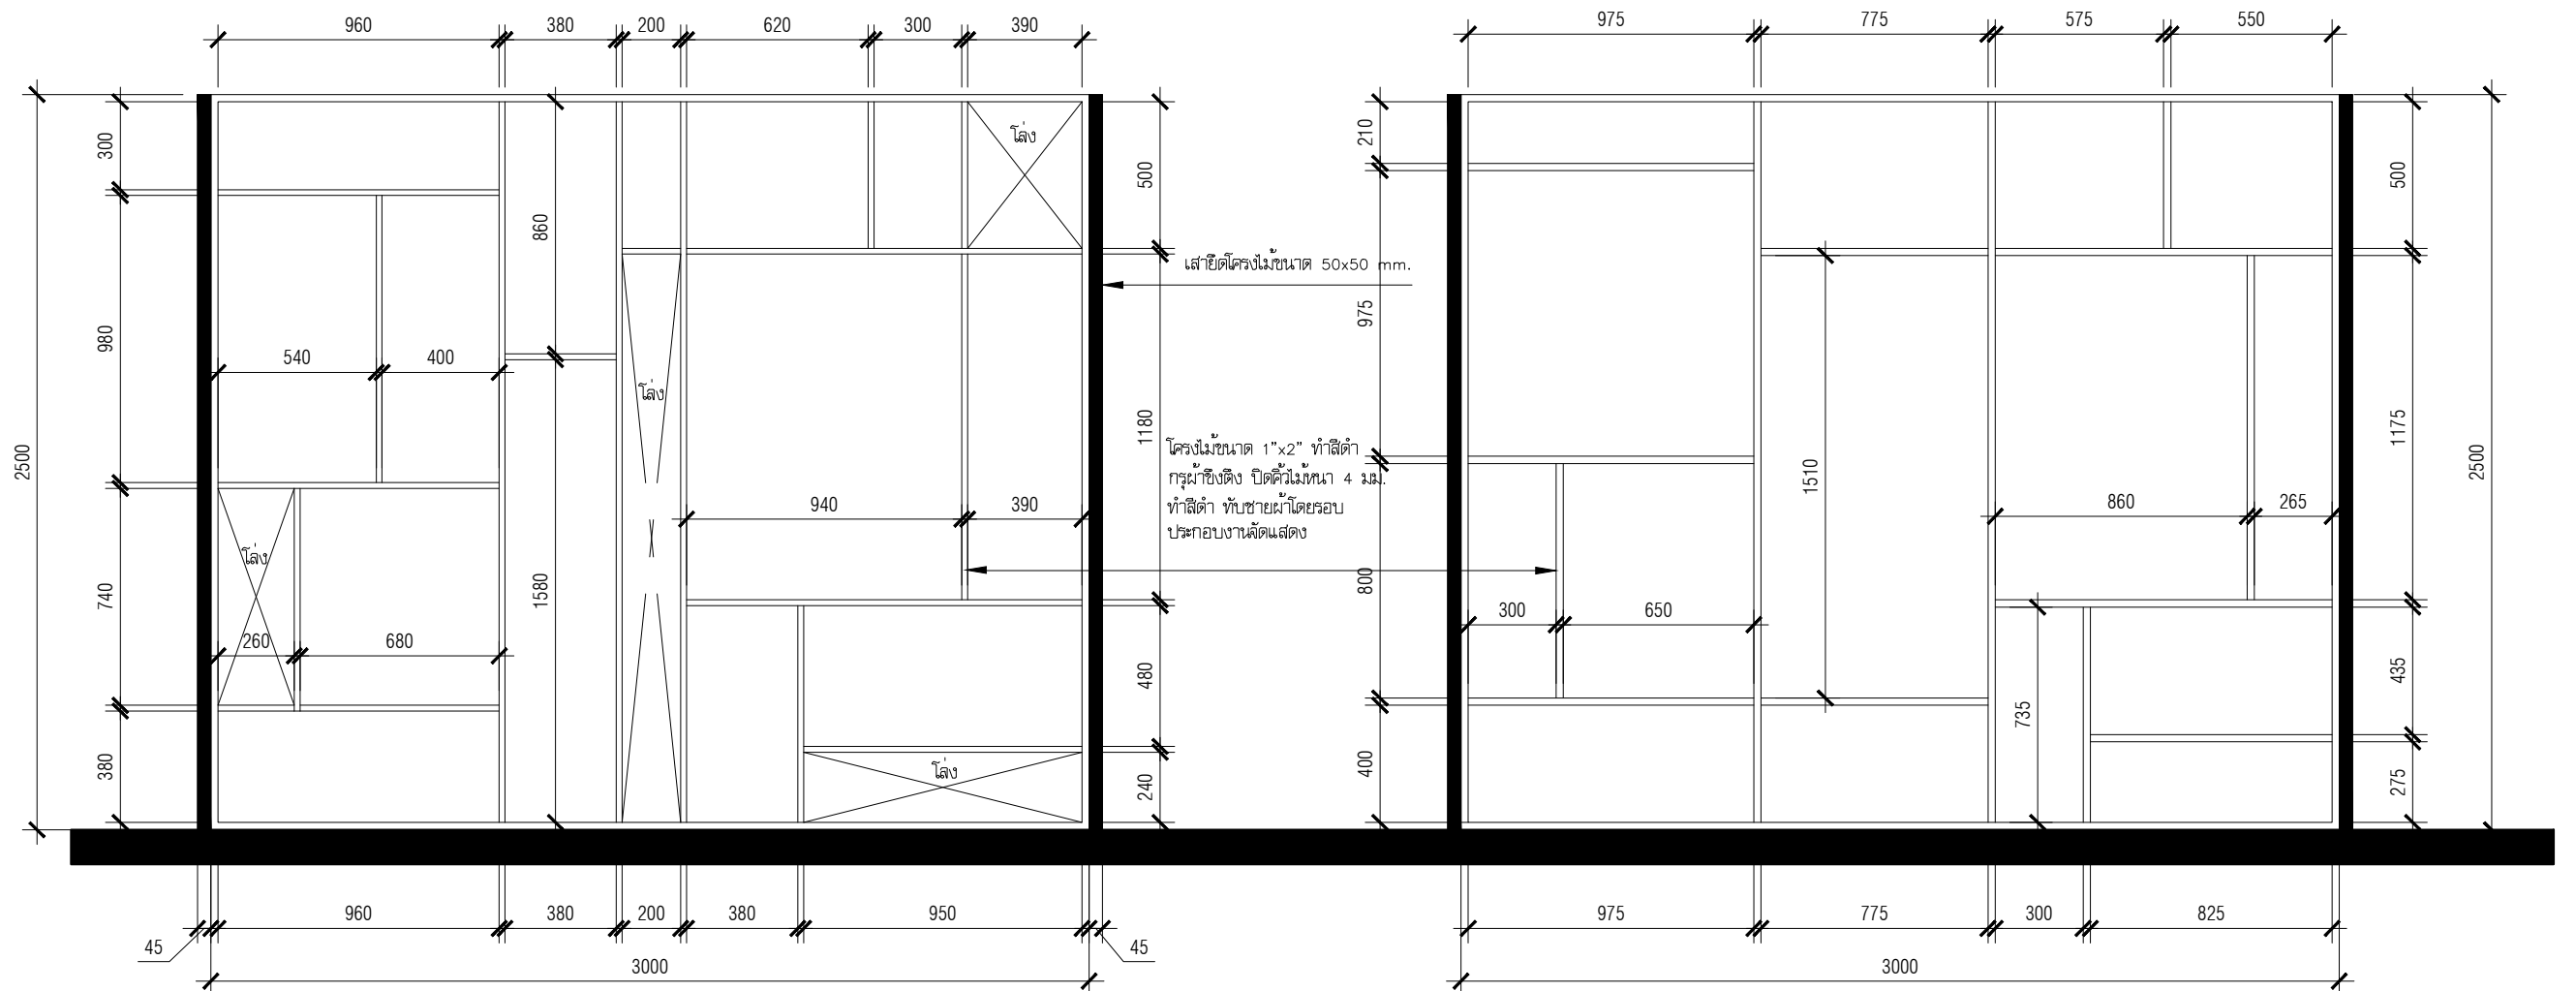

รูปด้าน A3  
มาตราส่วน 1: 25


รูปด้าน A4  
มาตราส่วน 1: 25

|   |                                                                                       |                       |   |   |
|---|---------------------------------------------------------------------------------------|-----------------------|---|---|
| <p><b>PROJECT :</b> งานนิทรรศการหมุนเวียนเรื่อง หอย</p> <p><b>OWNER :</b> สถาบันพิพิธภัณฑ์การเรียนรู้แห่งชาติ (สพร.)</p> <p><b>SITE :</b> ห้องนิทรรศการชั่วคราว มิวเซียมสยาม</p> | <p><b>DESCRIPTION</b></p> <p>AS-BUILT DRAWING</p> <p><b>DATE :</b> 17 มีนาคม 2564</p> | <p><b>APPROVE</b></p> | <p><b>TITLE</b> รูปด้าน A3 , A4</p> <p><b>SCALE</b> 1: 25</p> <p><b>DRAWING NO.</b> ID-06</p> <p><b>TOTAL:</b> 67</p> | <p><b>DESIGN BY</b></p> <p><b>PLAN MOTIF CO., LTD</b><br/>64 Soi Sathon 10, North Sathon Rd.,<br/>Silom, Bangrak, Bangkok 10500, Thailand.<br/>Tel. 0-2237-0080 Ext.333 Fax: 0-2237-9251<br/>E-mail : plan_motif@yahoo.co.th</p>  |
|---|---------------------------------------------------------------------------------------|-----------------------|---|---|

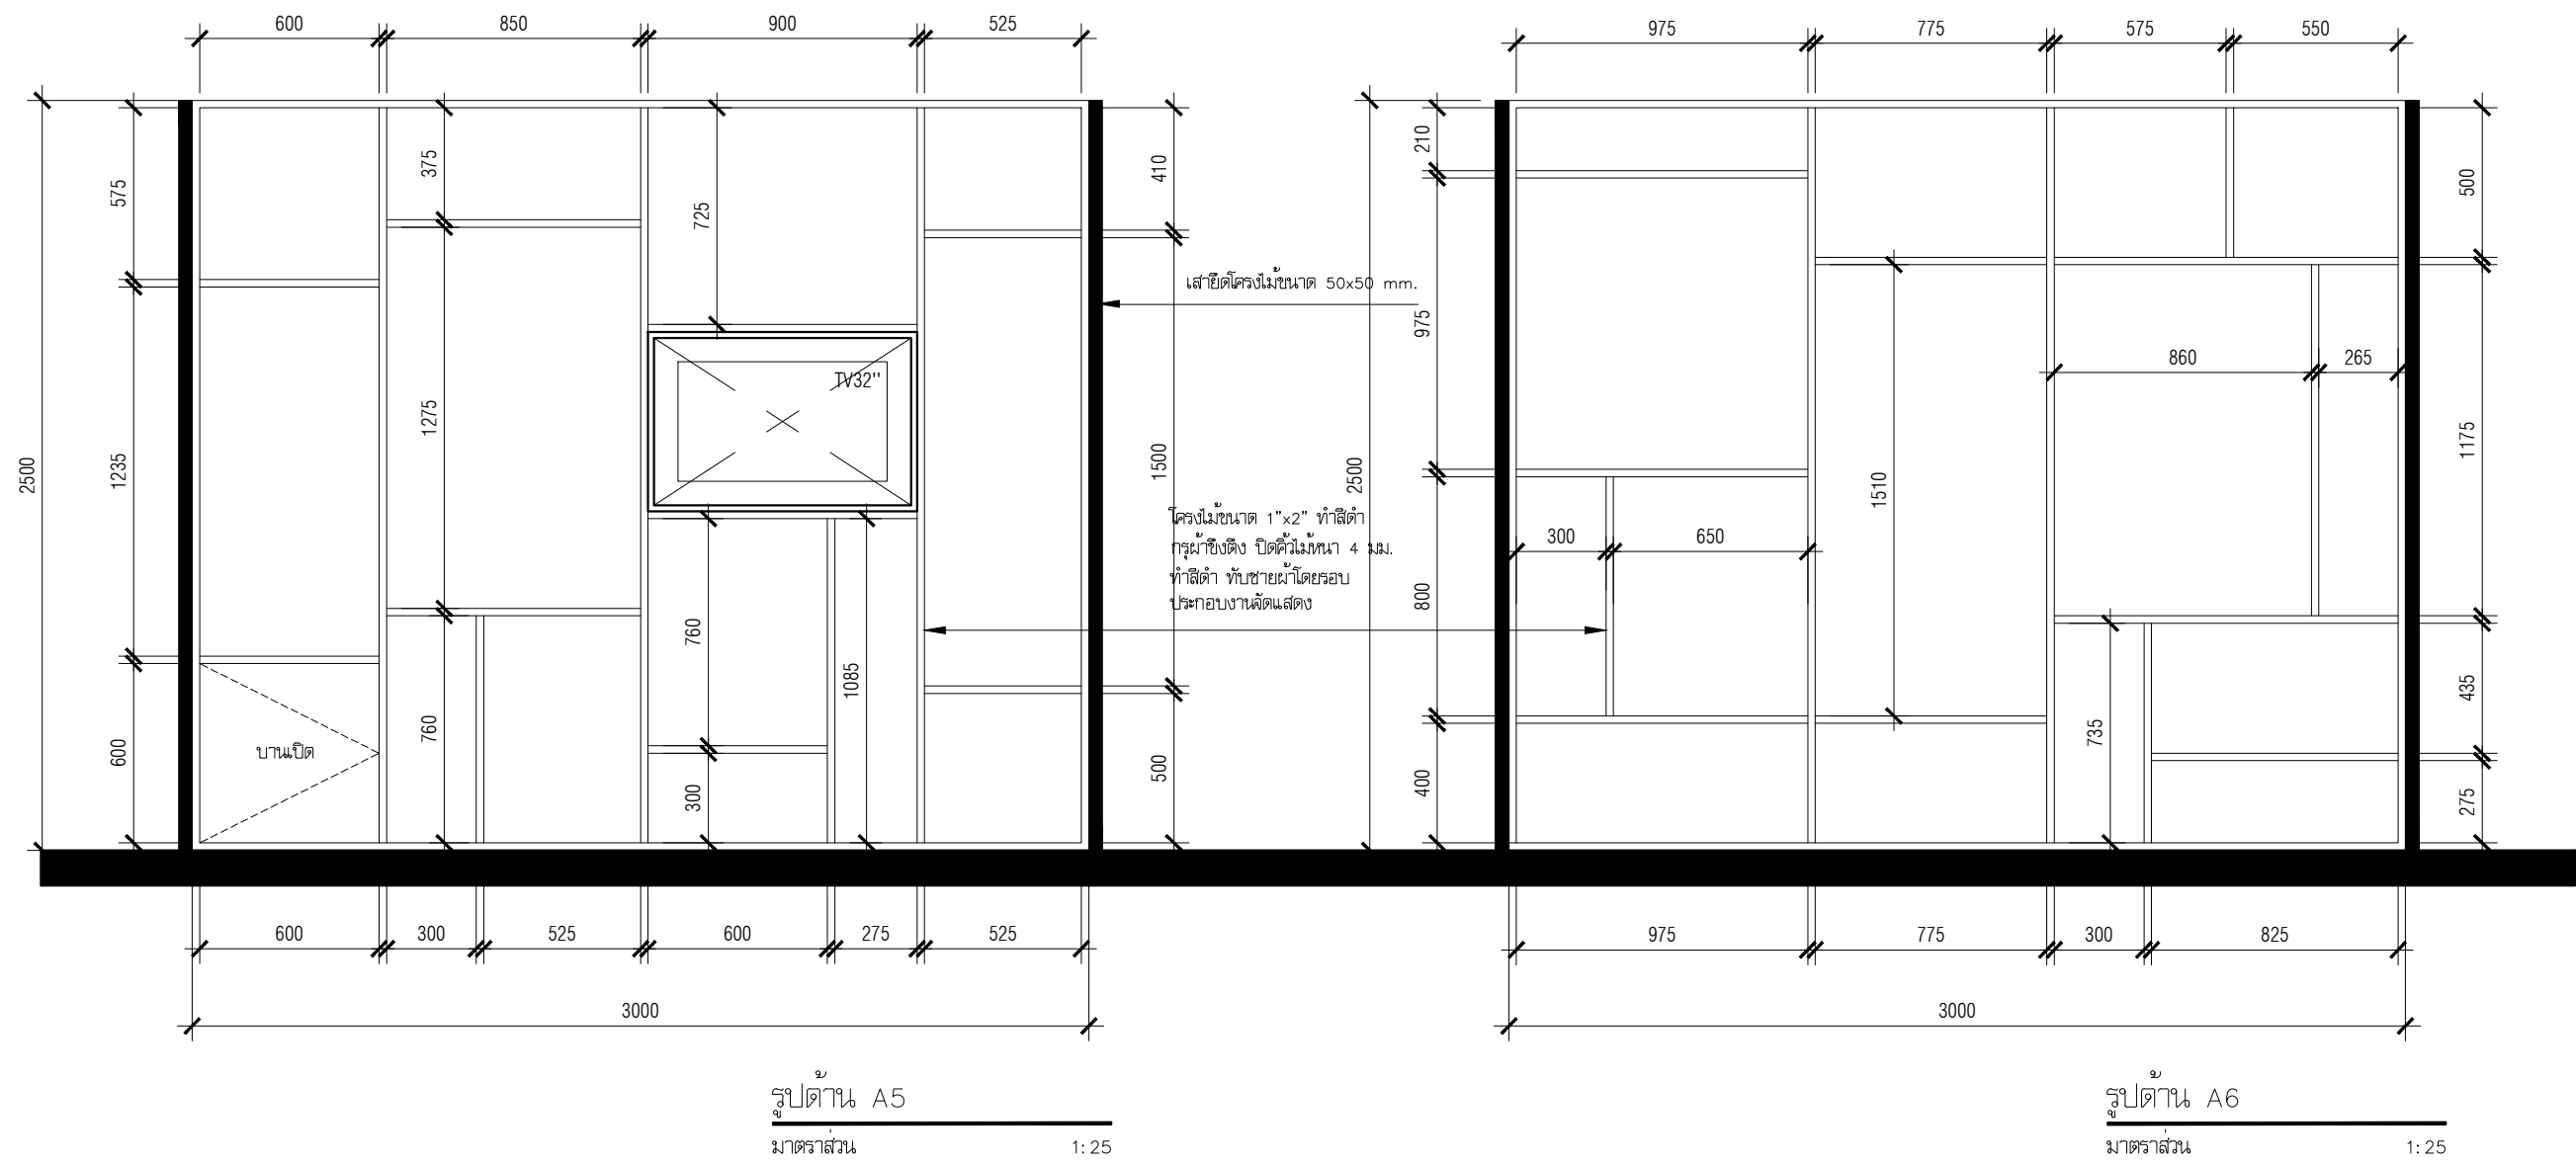

|   |                                                                                       |                                                              |   |   |
|---|---------------------------------------------------------------------------------------|--------------------------------------------------------------|---|---|
<p><b>APPROVE</b></p> <p>_____</p> <p>_____</p> <p>_____</p> | <p><b>TITLE</b> รูปตาน A5 , A6</p> <p><b>SCALE</b> 1: 25</p> <p><b>DRAWING NO.</b> ID-07</p> <p><b>TOTAL:</b> 67</p> | <p><b>DESIGN BY</b></p> <p><b>PLAN MOTIF CO., LTD</b></p> <p>64 Soi Sathon 10, North Sathon Rd.,</p> <p>Silom, Bangrak, Bangkok 10500, Thailand.</p> <p>Tel. 0-2237-0080 Ext.333 Fax: 0-2237-9251</p> <p>E-mail : plan_motif@yahoo.co.th</p>  |
|---|---------------------------------------------------------------------------------------|--------------------------------------------------------------|---|---|



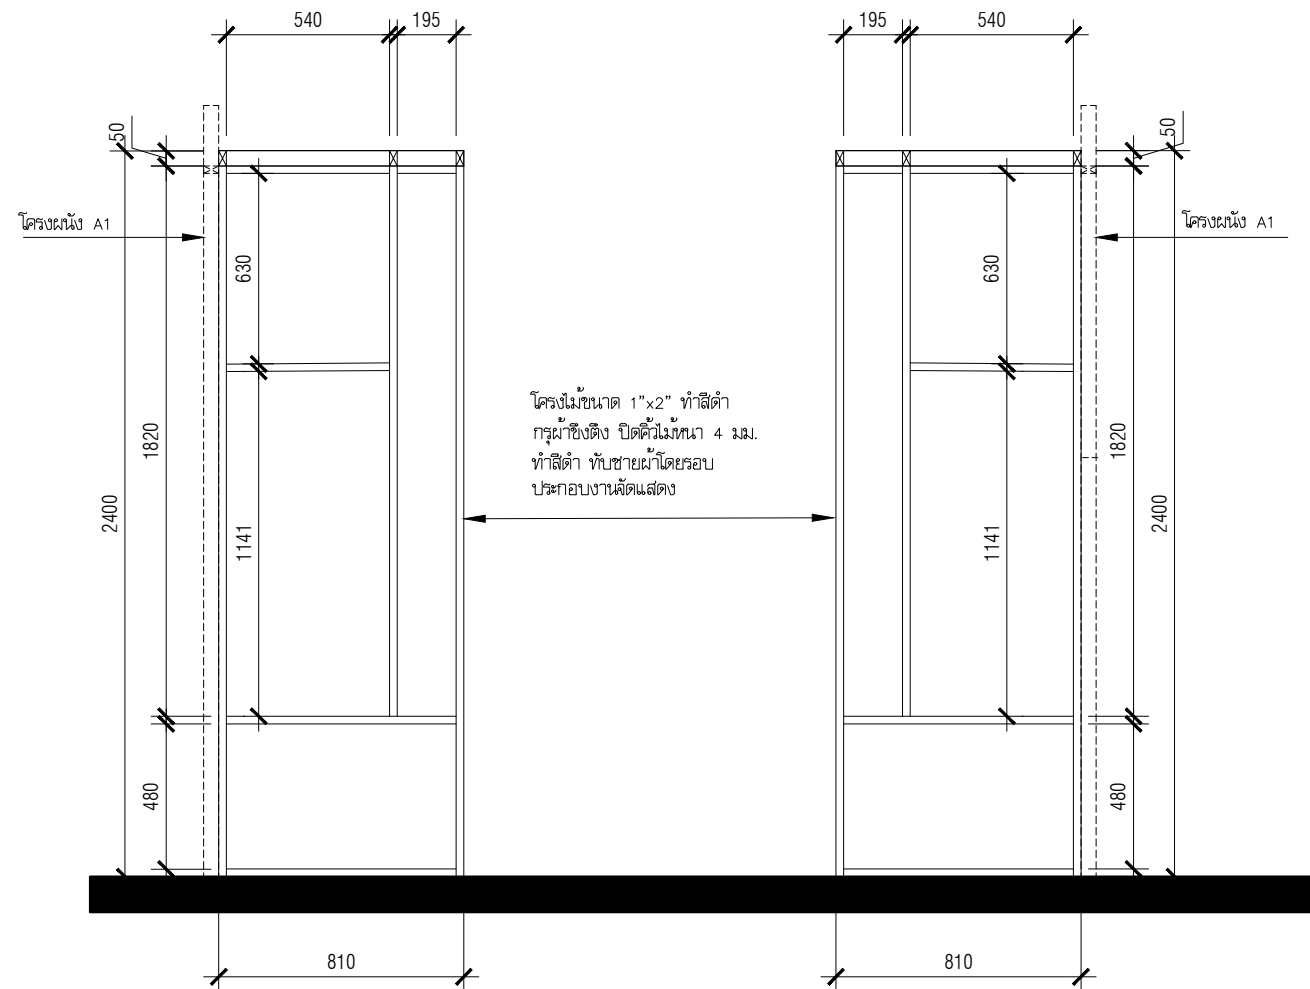


รูปด้าน A7 (ชั้นประตู 1)  
มาตราส่วน 1: 25

รูปด้าน A8 (ชั้นประตู 1)  
มาตราส่วน 1: 25

|   |                                                                        |                            |   |   |
|---|------------------------------------------------------------------------|----------------------------|---|---|
| <b>PROJECT :</b> งานนิเทศการทาสีผนังห้อง ทวย<br><b>OWNER :</b> สถาบันพิพิธภัณฑ์การเรียนรู้แห่งชาติ (สพร.)<br><b>SITE :</b> ห้องนิเทศการชั่วคราว มิวเซียมสยาม | <b>DESCRIPTION</b><br>AS-BUILT DRAWING<br><b>DATE :</b> 17 มีนาคม 2564 | <b>APPROVE</b><br><br><br> | <b>TITLE</b> รูปด้าน A7,A8 (ชั้นประตู 1)<br><b>SCALE</b> 1: 25<br><b>DRAWING NO.</b> ID-08<br><b>TOTAL:</b> 67 | <b>DESIGN BY</b><br><br><br><b>PLAN MOTIF CO., LTD</b><br>64 Soi Sathon 10, North Sathon Rd.,<br>Silom, Bangrak, Bangkok 10500, Thailand.<br>Tel. 0-2237-0080 Ext.333 Fax: 0-2237-9251<br>E-mail : plan_motif@yahoo.co.th |
|---|------------------------------------------------------------------------|----------------------------|---|---|



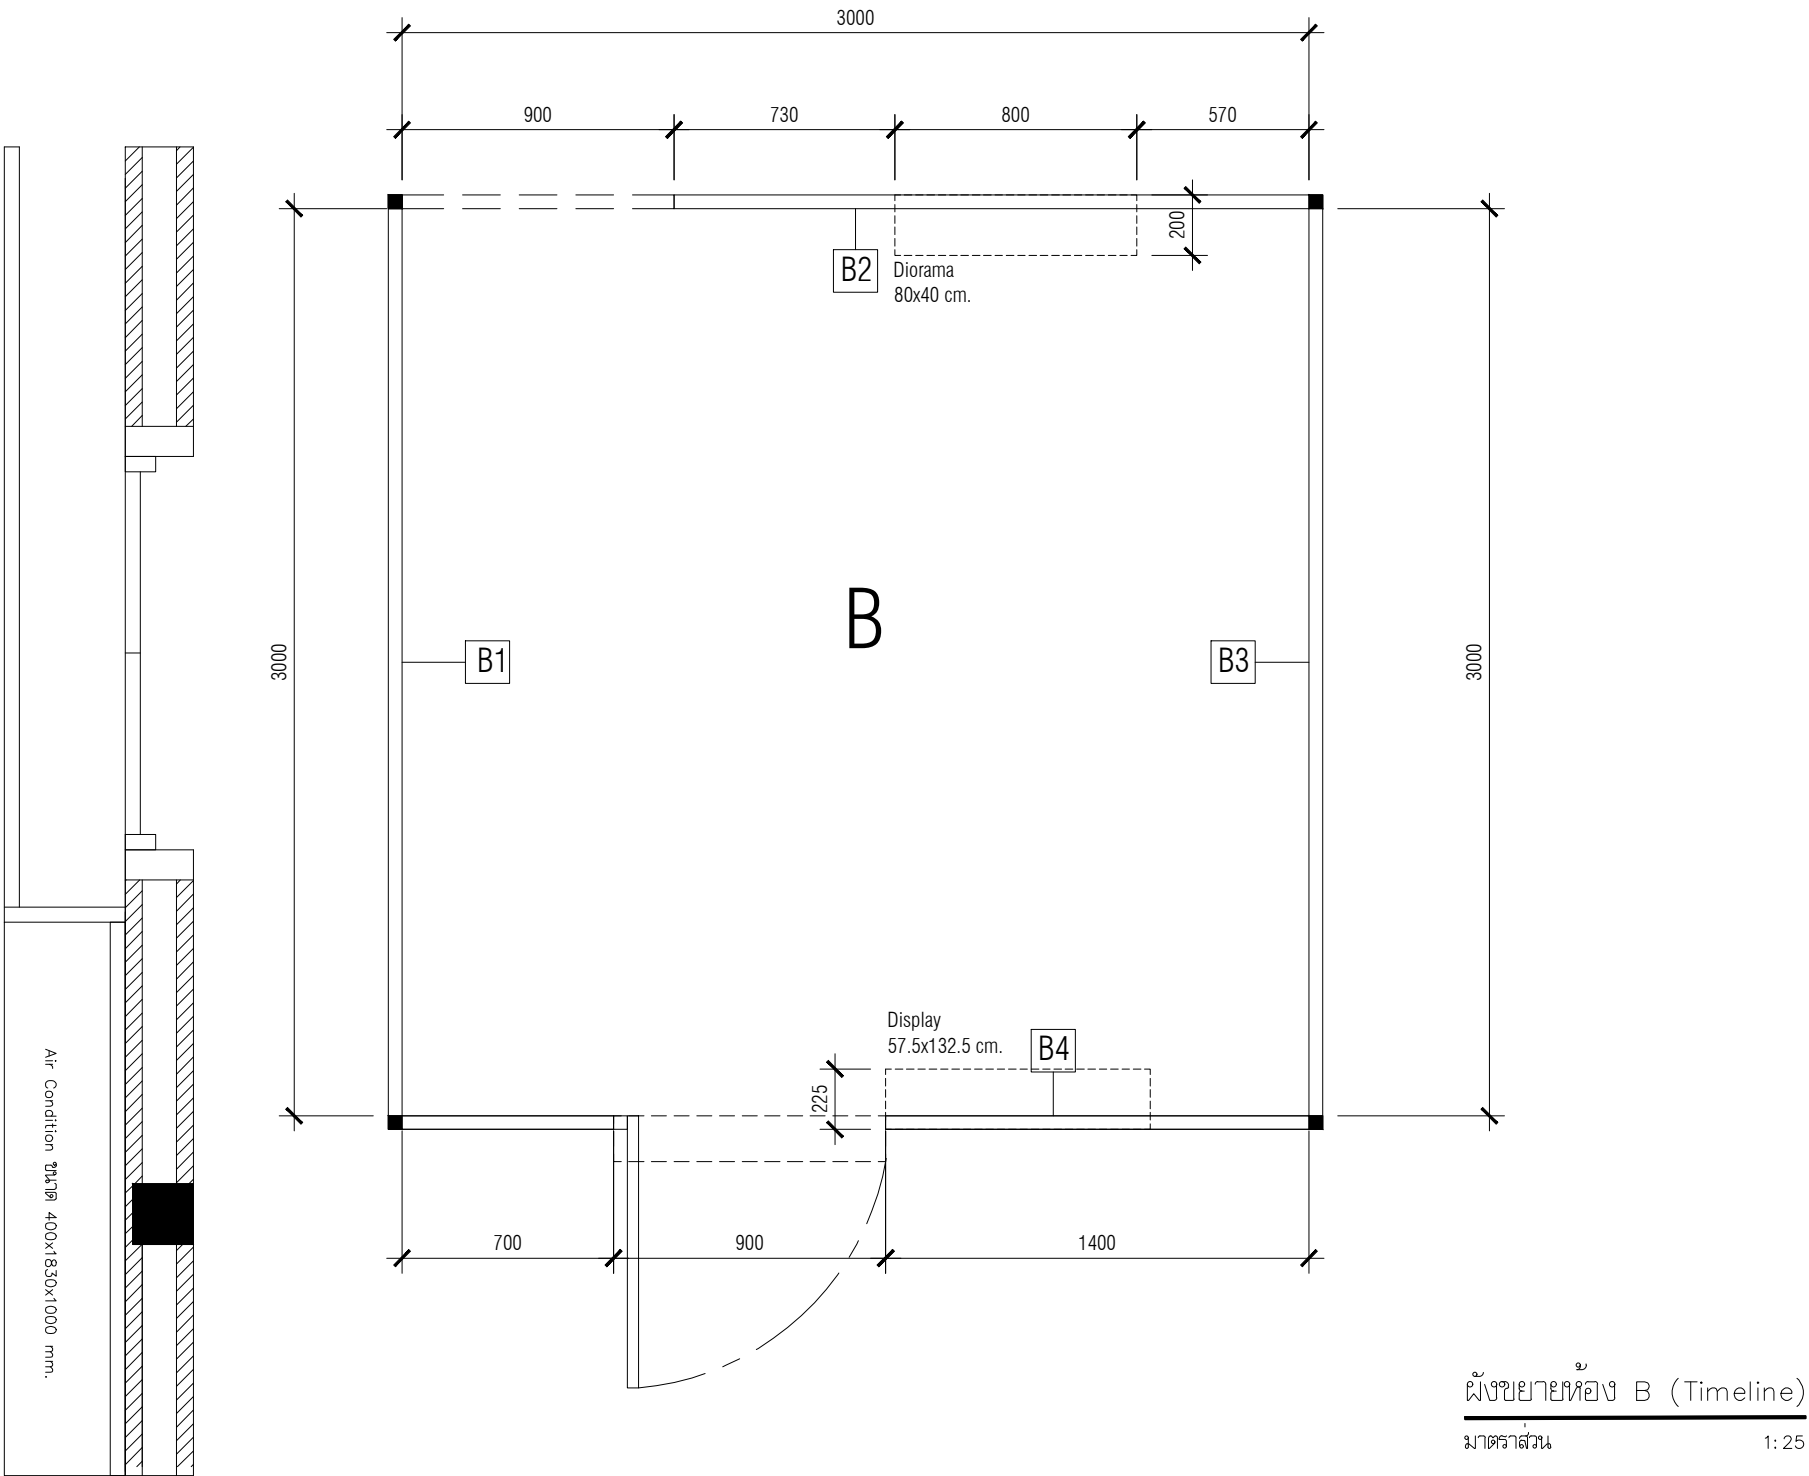

**PROJECT :** งานนิทรรศการหมุนเวียนเรื่อง หอย  
**OWNER :** สถาบันพิพิธภัณฑ์การเรียนรู้แห่งชาติ (สพร.)  
**SITE :** ห้องนิทรรศการชั่วคราว มิวเซียมสยาม

**DESCRIPTION**

AS-BUILT DRAWING

**DATE :** 17 มีนาคม 2564

**APPROVE**

**TITLE** ผังขยายห้อง B


**SCALE** 1:25

**DRAWING NO.** ID-09


**TOTAL :** 67

**PLAN MOTIF CO., LTD**  
64 Soi Sathon 10, North Sathon Rd.,  
Silom, Bangrak, Bangkok 10500, Thailand.  
Tel. 0-2237-0080 Ext.333 Fax: 0-2237-9251  
E-mail : plan\_motif@yahoo.co.th



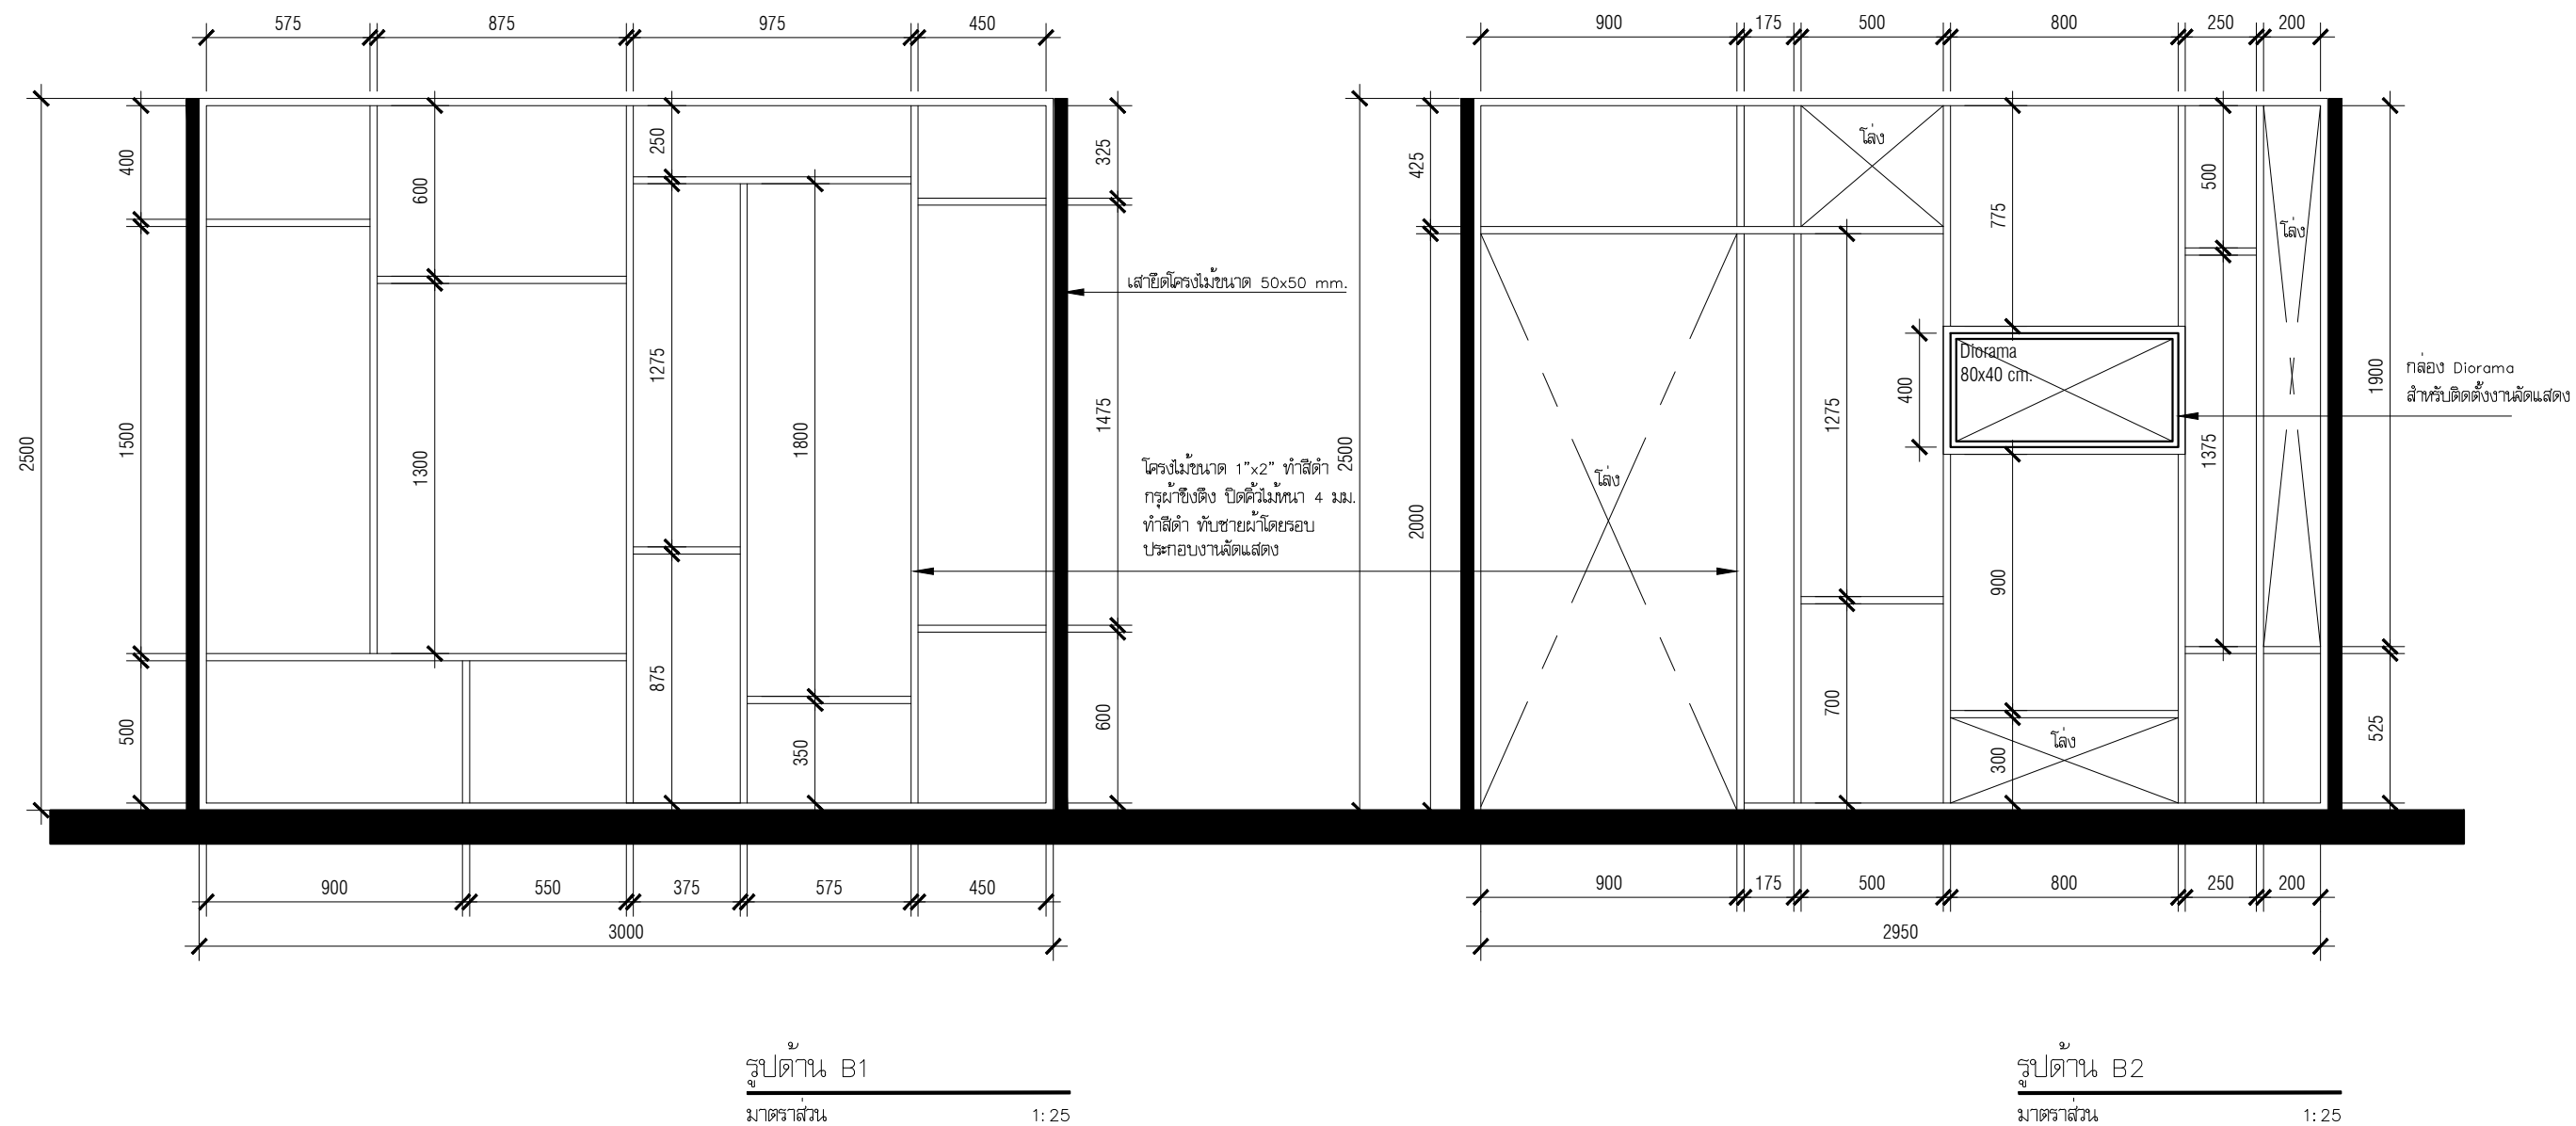

|   |                                                                                       |                       |   |   |
|---|---------------------------------------------------------------------------------------|-----------------------|---|---|
| <p><b>PROJECT :</b> งานนิทรรศการหมุนเวียนเรื่อง ทวย</p> <p><b>OWNER :</b> สถาบันพิพิธภัณฑ์การเรียนรู้แห่งชาติ (สพร.)</p> <p><b>SITE :</b> ห้องนิทรรศการชั่วคราว มิวเซียมสยาม</p> | <p><b>DESCRIPTION</b></p> <p>AS-BUILT DRAWING</p> <p><b>DATE :</b> 17 มีนาคม 2564</p> | <p><b>APPROVE</b></p> | <p><b>TITLE</b> รูปถ่าย B1 , B2</p> <p><b>SCALE</b> 1:25</p> <p><b>DRAWING NO.</b> ID-10</p> <p><b>TOTAL:</b> 67</p> | <p><b>DESIGN BY</b></p> <p><b>PLAN MOTIF CO., LTD</b><br/>64 Soi Sathon 10, North Sathon Rd.,<br/>Silom, Bangrak, Bangkok 10500, Thailand.<br/>Tel. 0-2237-0080 Ext.333 Fax: 0-2237-9251<br/>E-mail : plan_motif@yahoo.co.th</p>  |
|---|---------------------------------------------------------------------------------------|-----------------------|---|---|

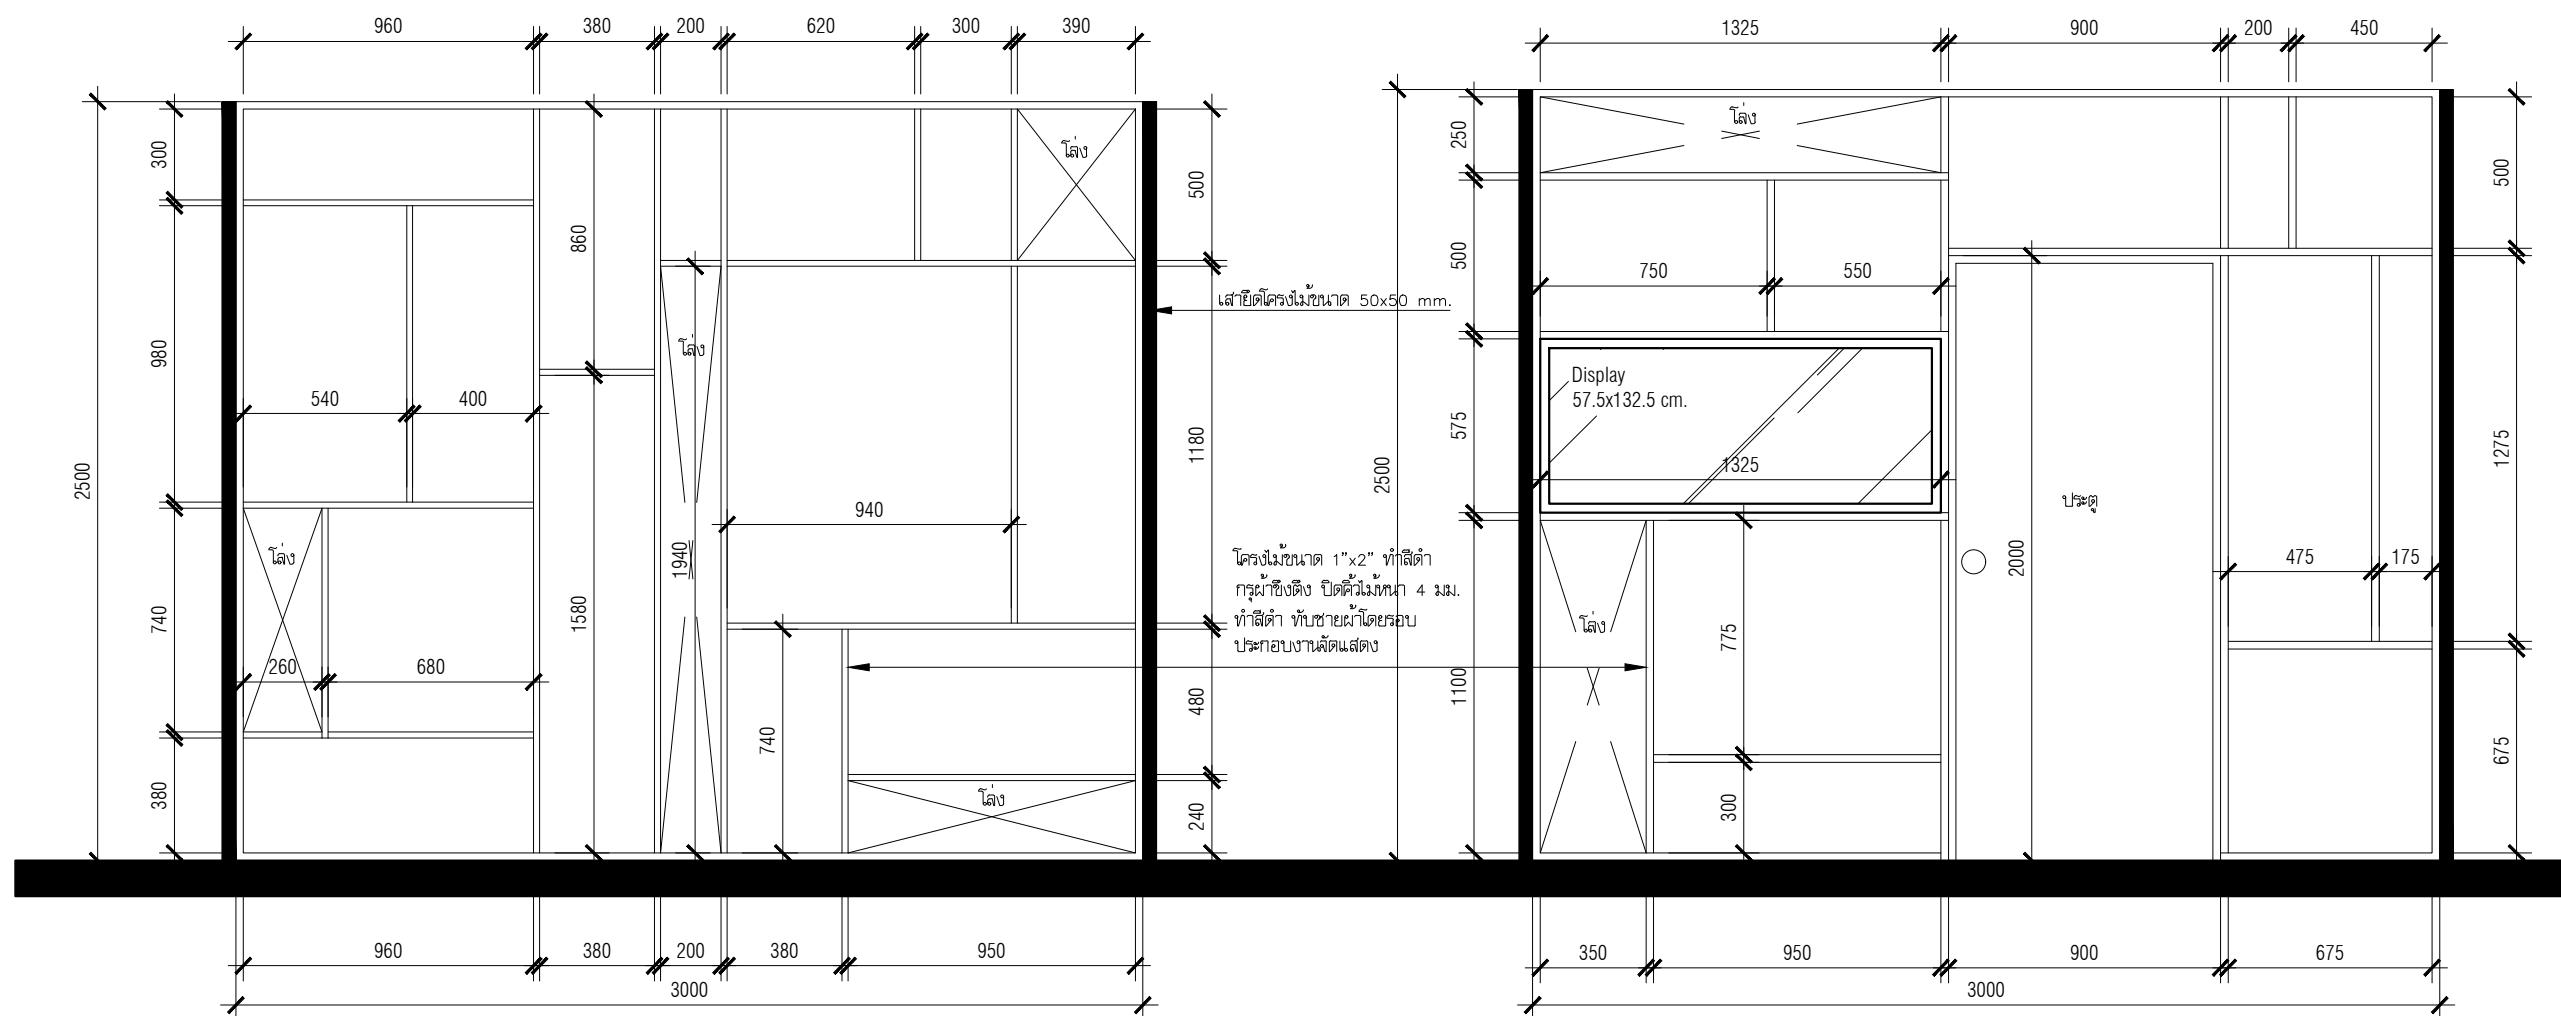

รูปตําน B3  
มาตราส่วน 1:25

รูปตําน B4  
มาตราส่วน 1:25


**DESCRIPTION**  
AS-BUILT DRAWING  
**DATE :** 17 มีนาคม 2564


**APPROVE**  
\_\_\_\_\_  
\_\_\_\_\_  
\_\_\_\_\_

**TITLE** รูปตําน B3 , B4  
**SCALE** 1:25  
**DRAWING NO.** ID-11  
**TOTAL :** 67

DESIGN BY

**PLAN MOTIF CO., LTD**  
64 Soi Sathon 10, North Sathon Rd.,  
Silom, Bangrak, Bangkok 10500, Thailand.  
Tel. 0-2237-0080 Ext.333 Fax: 0-2237-9251  
E-mail : plan\_motif@yahoo.co.th




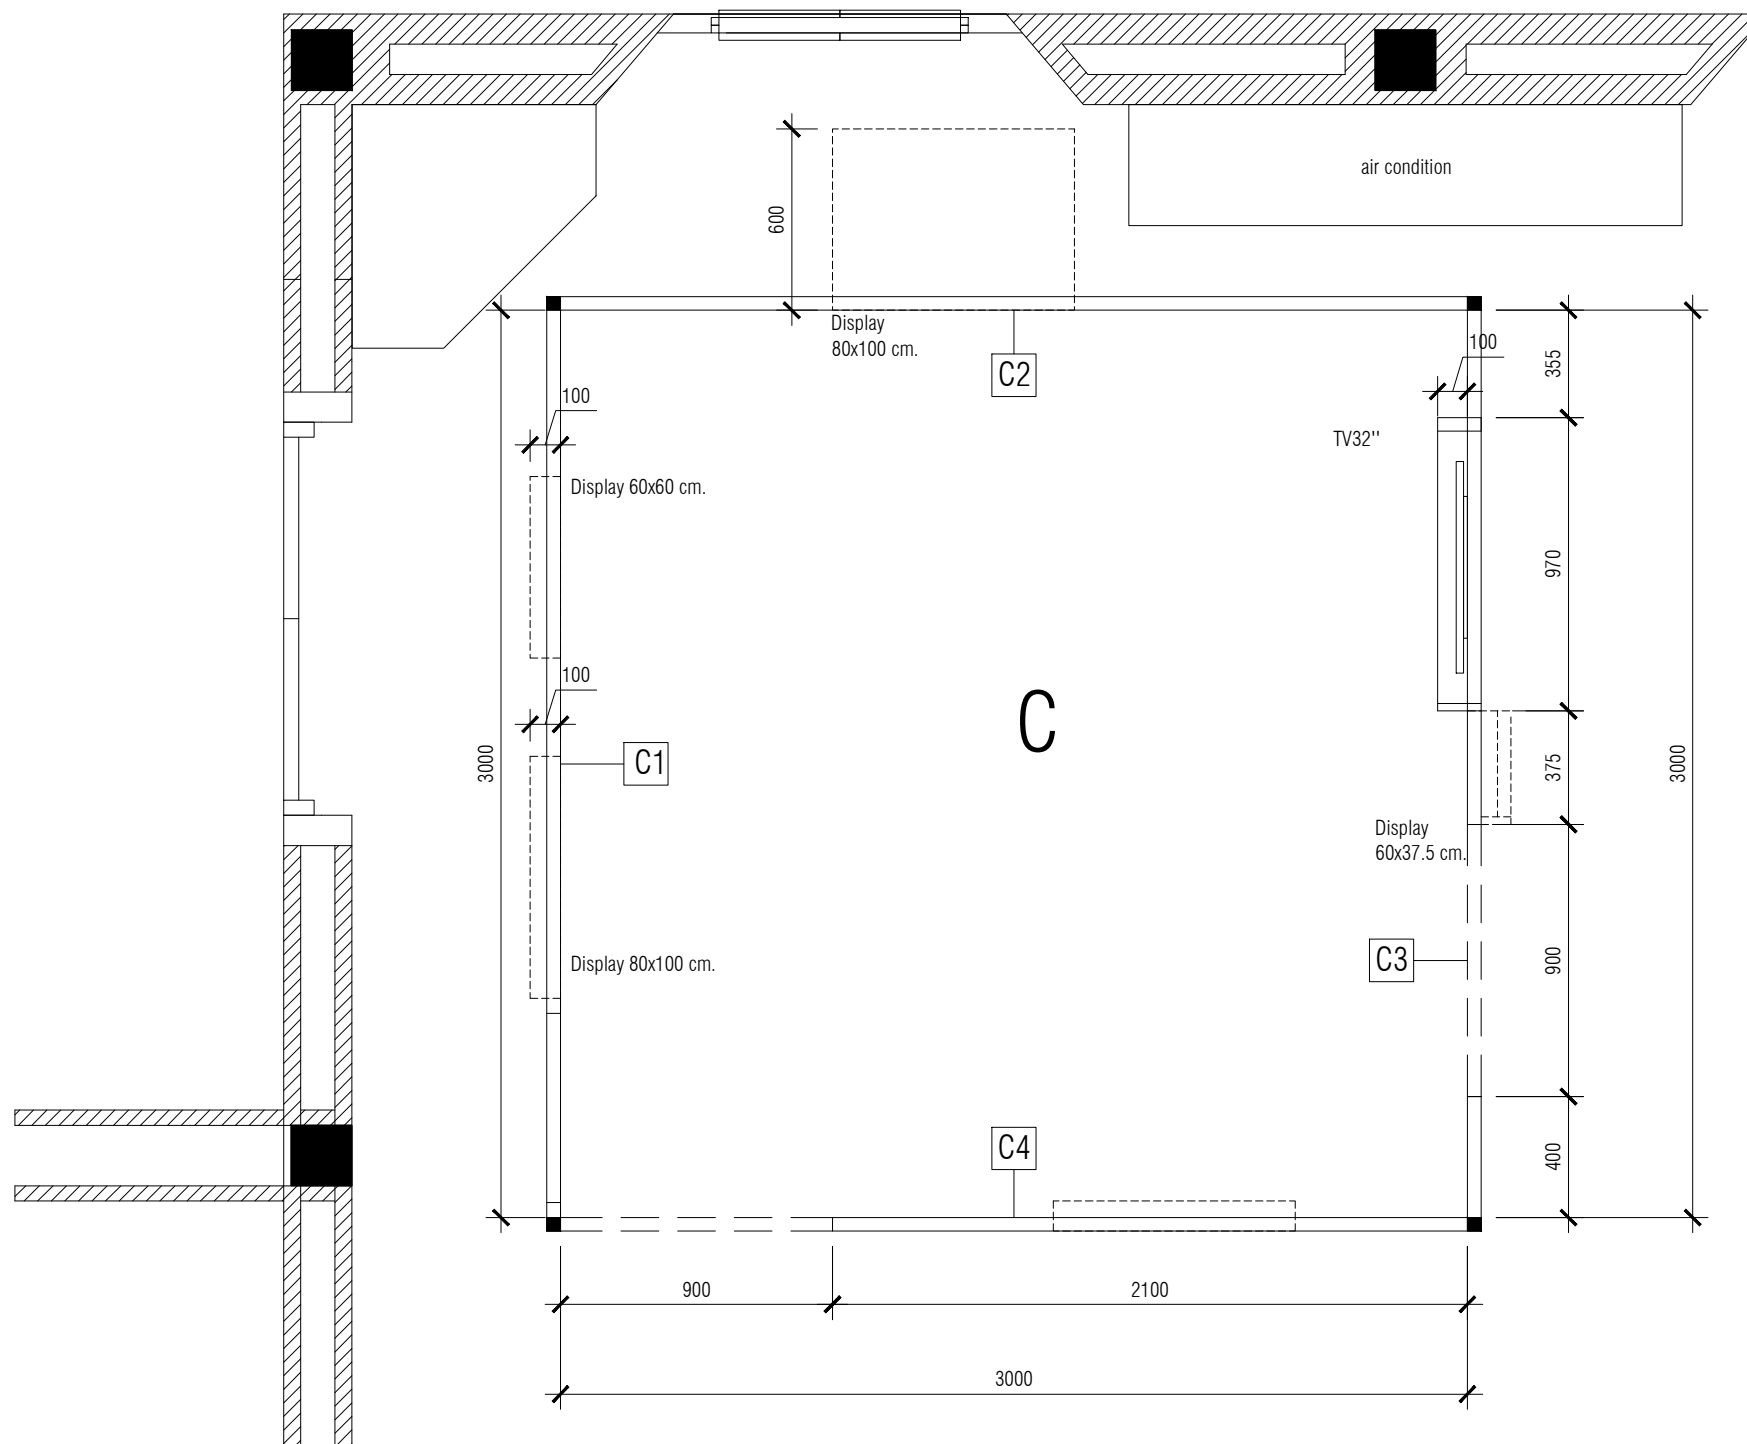

ผังขยายห้อง C (Timeline)  
มาตราส่วน 1:25

|   |                                                                        |                |                                                                                                  |   |
|---|------------------------------------------------------------------------|----------------|--------------------------------------------------------------------------------------------------|---|
| <b>PROJECT</b> : งานนิทรรศการหมุนเวียนเรื่อง ทวย<br><b>OWNER</b> : สถาบันพิพิธภัณฑ์การเรียนรู้แห่งชาติ (สพร.)<br><b>SITE</b> : ห้องนิทรรศการชั่วคราว มิวเซียมสยาม | <b>DESCRIPTION</b><br>AS-BUILT DRAWING<br><b>DATE</b> : 17 มีนาคม 2564 | <b>APPROVE</b> | <b>TITLE</b> ผังขยายห้อง C<br><b>SCALE</b> 1:25<br><b>DRAWING NO.</b> ID-12<br><b>TOTAL</b> : 67 | <b>DESIGN BY</b><br><b>PLAN MOTIF CO., LTD</b><br>64 Soi Sathon 10, North Sathon Rd.,<br>Silom, Bangrak, Bangkok 10500, Thailand.<br>Tel. 0-2237-0080 Ext.333 Fax: 0-2237-9251<br>E-mail : plan_motif@yahoo.co.th |
|---|------------------------------------------------------------------------|----------------|--------------------------------------------------------------------------------------------------|---|



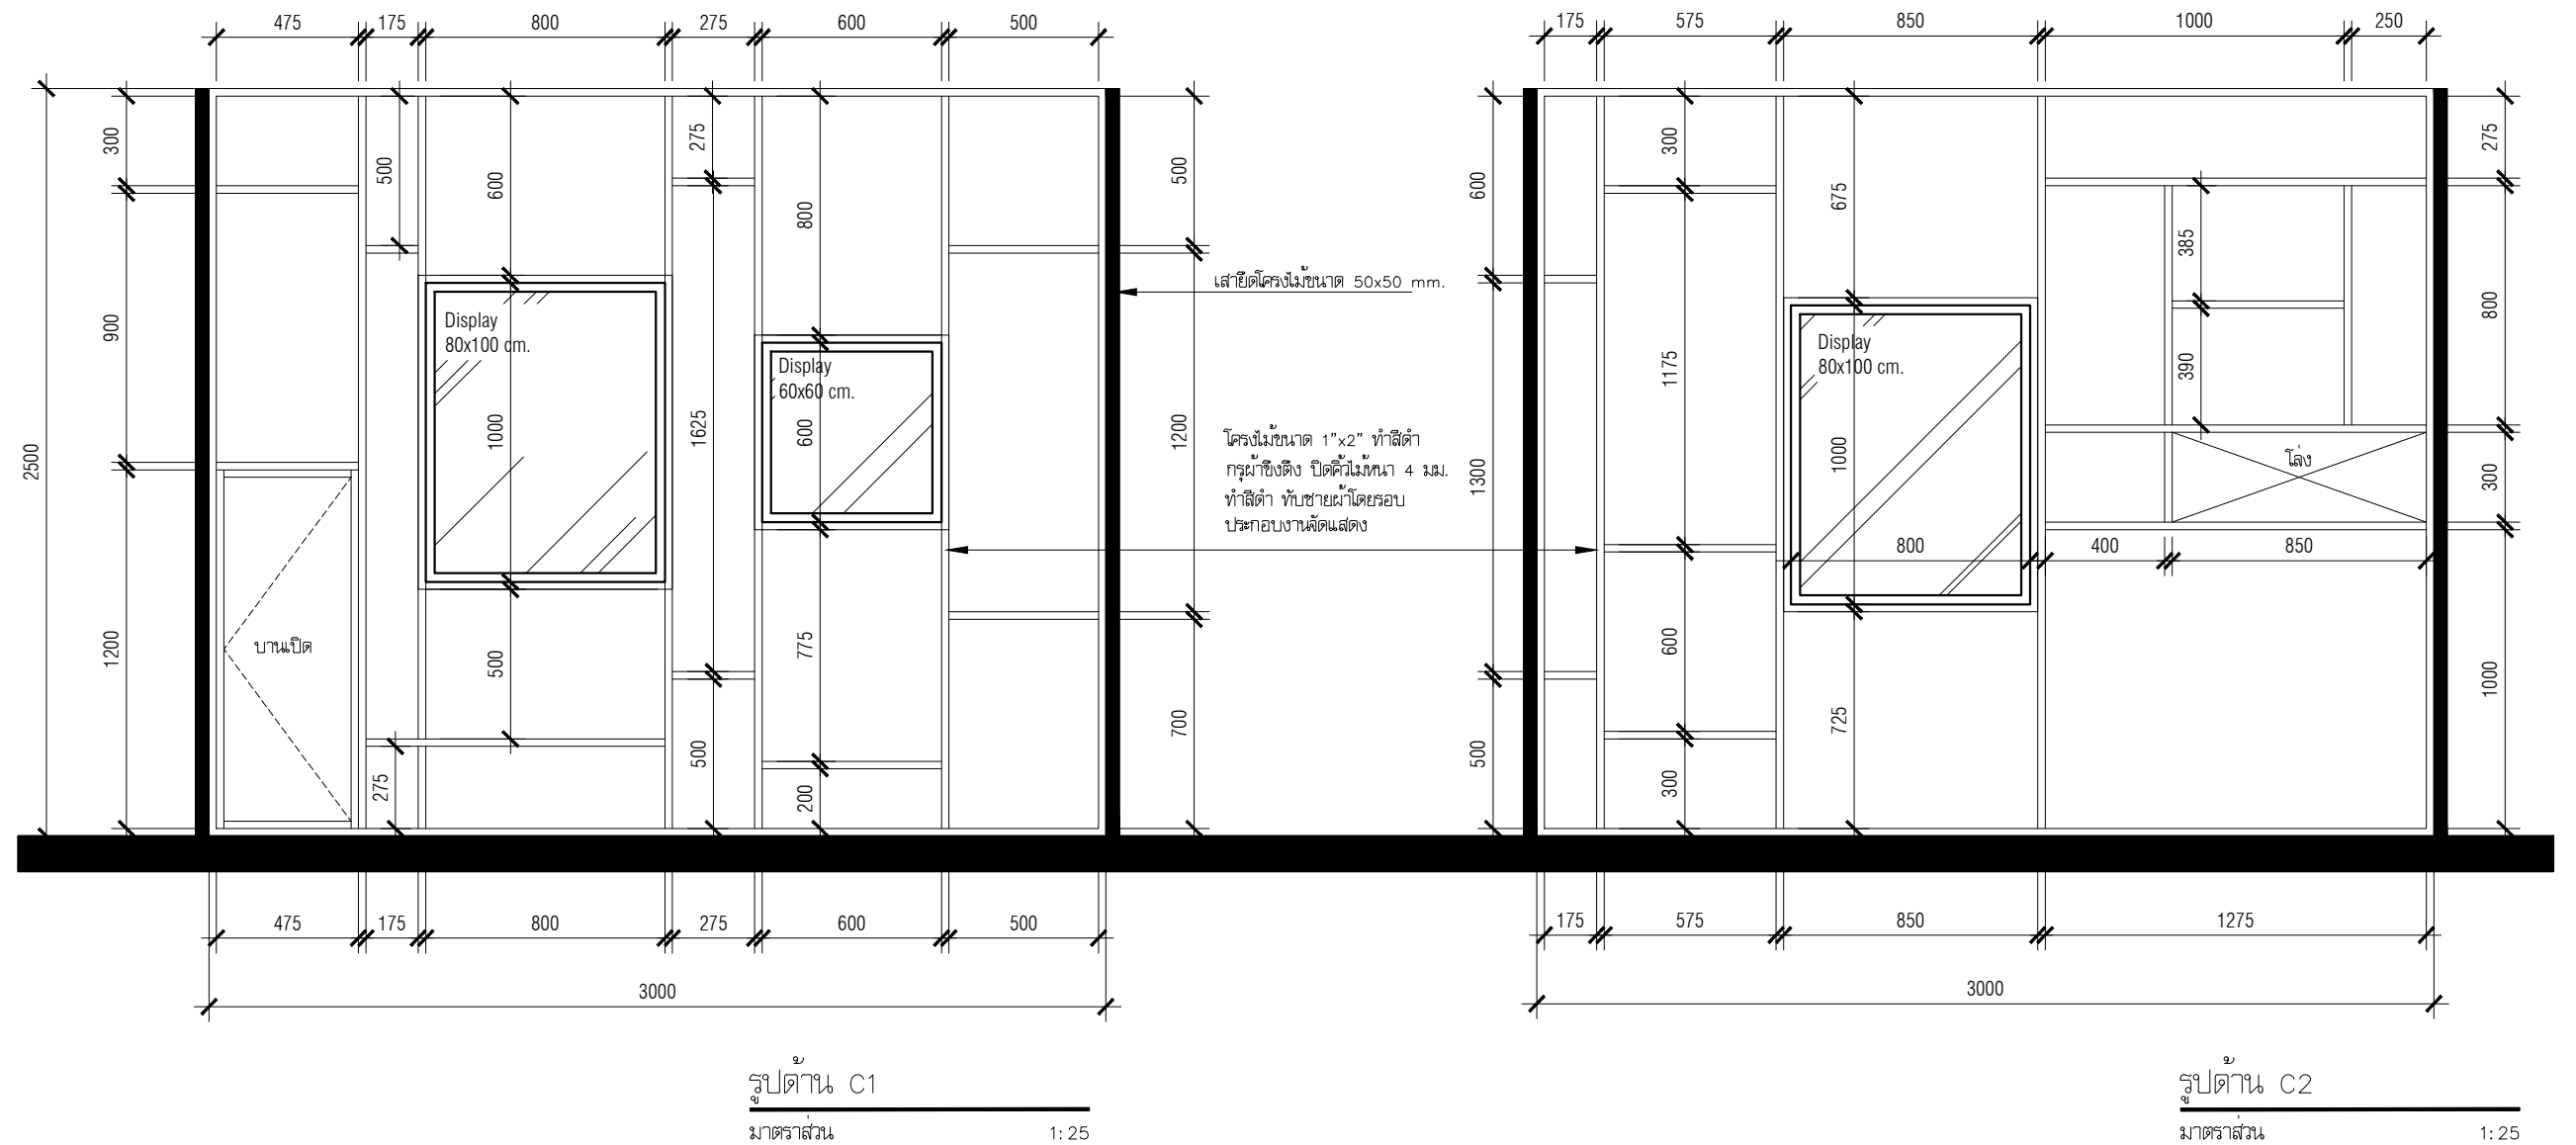

**PROJECT :** งานนิทรรศการหมุนเวียนเรื่อง ทวย  
**OWNER :** สถาบันพิพิธภัณฑ์การเรียนรู้แห่งชาติ (สพร.)  
**SITE :** ห้องนิทรรศการชั่วคราว มิวเซียมสยาม

**DESCRIPTION**  
AS-BUILT DRAWING  
**DATE :** 17 มีนาคม 2564

**APPROVE**


**TITLE** รูปถ่าย C1 , C2  
**SCALE** 1:25  
**DRAWING NO.** ID-13  
**TOTAL:** 67

DESIGN BY

**PLAN MOTIF CO., LTD**  
64 Soi Sathon 10, North Sathon Rd.,  
Silom, Bangrak, Bangkok 10500, Thailand.  
Tel. 0-2237-0080 Ext.333 Fax: 0-2237-9251  
E-mail : plan\_motif@yahoo.co.th





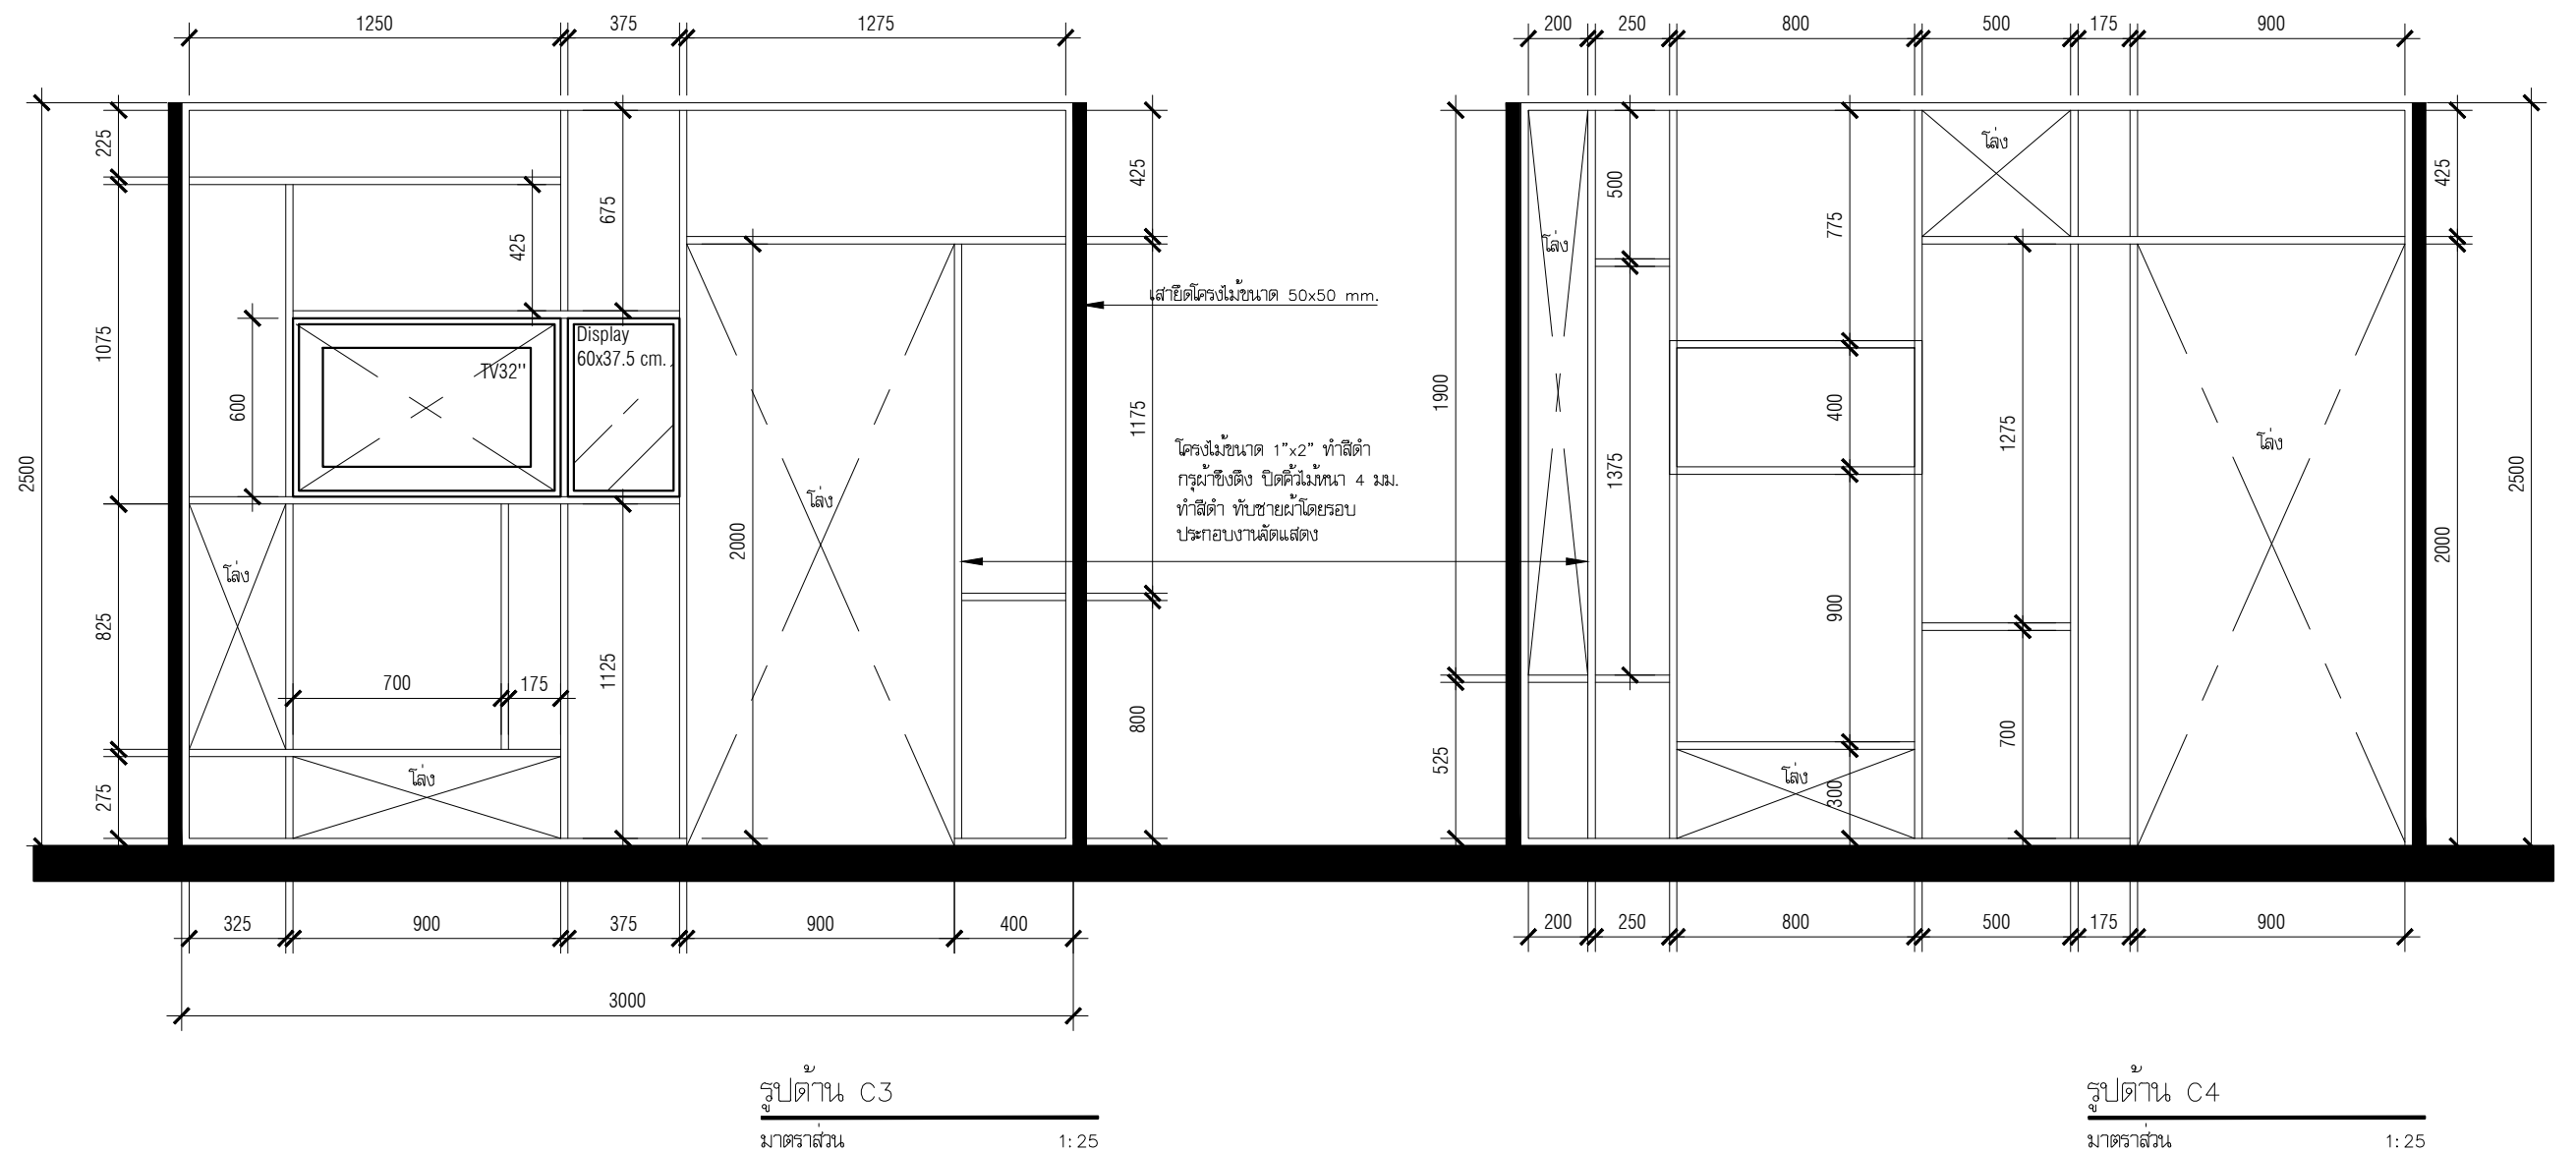

**PROJECT :** งานนิทรรศการหมุนเวียนเรื่อง ทวย  
**OWNER :** สถาบันพิพิธภัณฑ์การเรียนรู้แห่งชาติ (สพร.)  
**SITE :** ห้องนิทรรศการชั่วคราว มิวเซียมสยาม


**DESCRIPTION**  
AS-BUILT DRAWING  
**DATE :** 17 มีนาคม 2564

**APPROVE**

**SCALE** 1:25  
**DRAWING NO.** ID-14  
**TOTAL:** 67

**DESIGN BY**  
**PLAN MOTIF CO., LTD**  
64 Soi Sathon 10, North Sathon Rd.,  
Silom, Bangrak, Bangkok 10500, Thailand.  
Tel. 0-2237-0080 Ext.333 Fax: 0-2237-9251  
E-mail : plan\_motif@yahoo.co.th




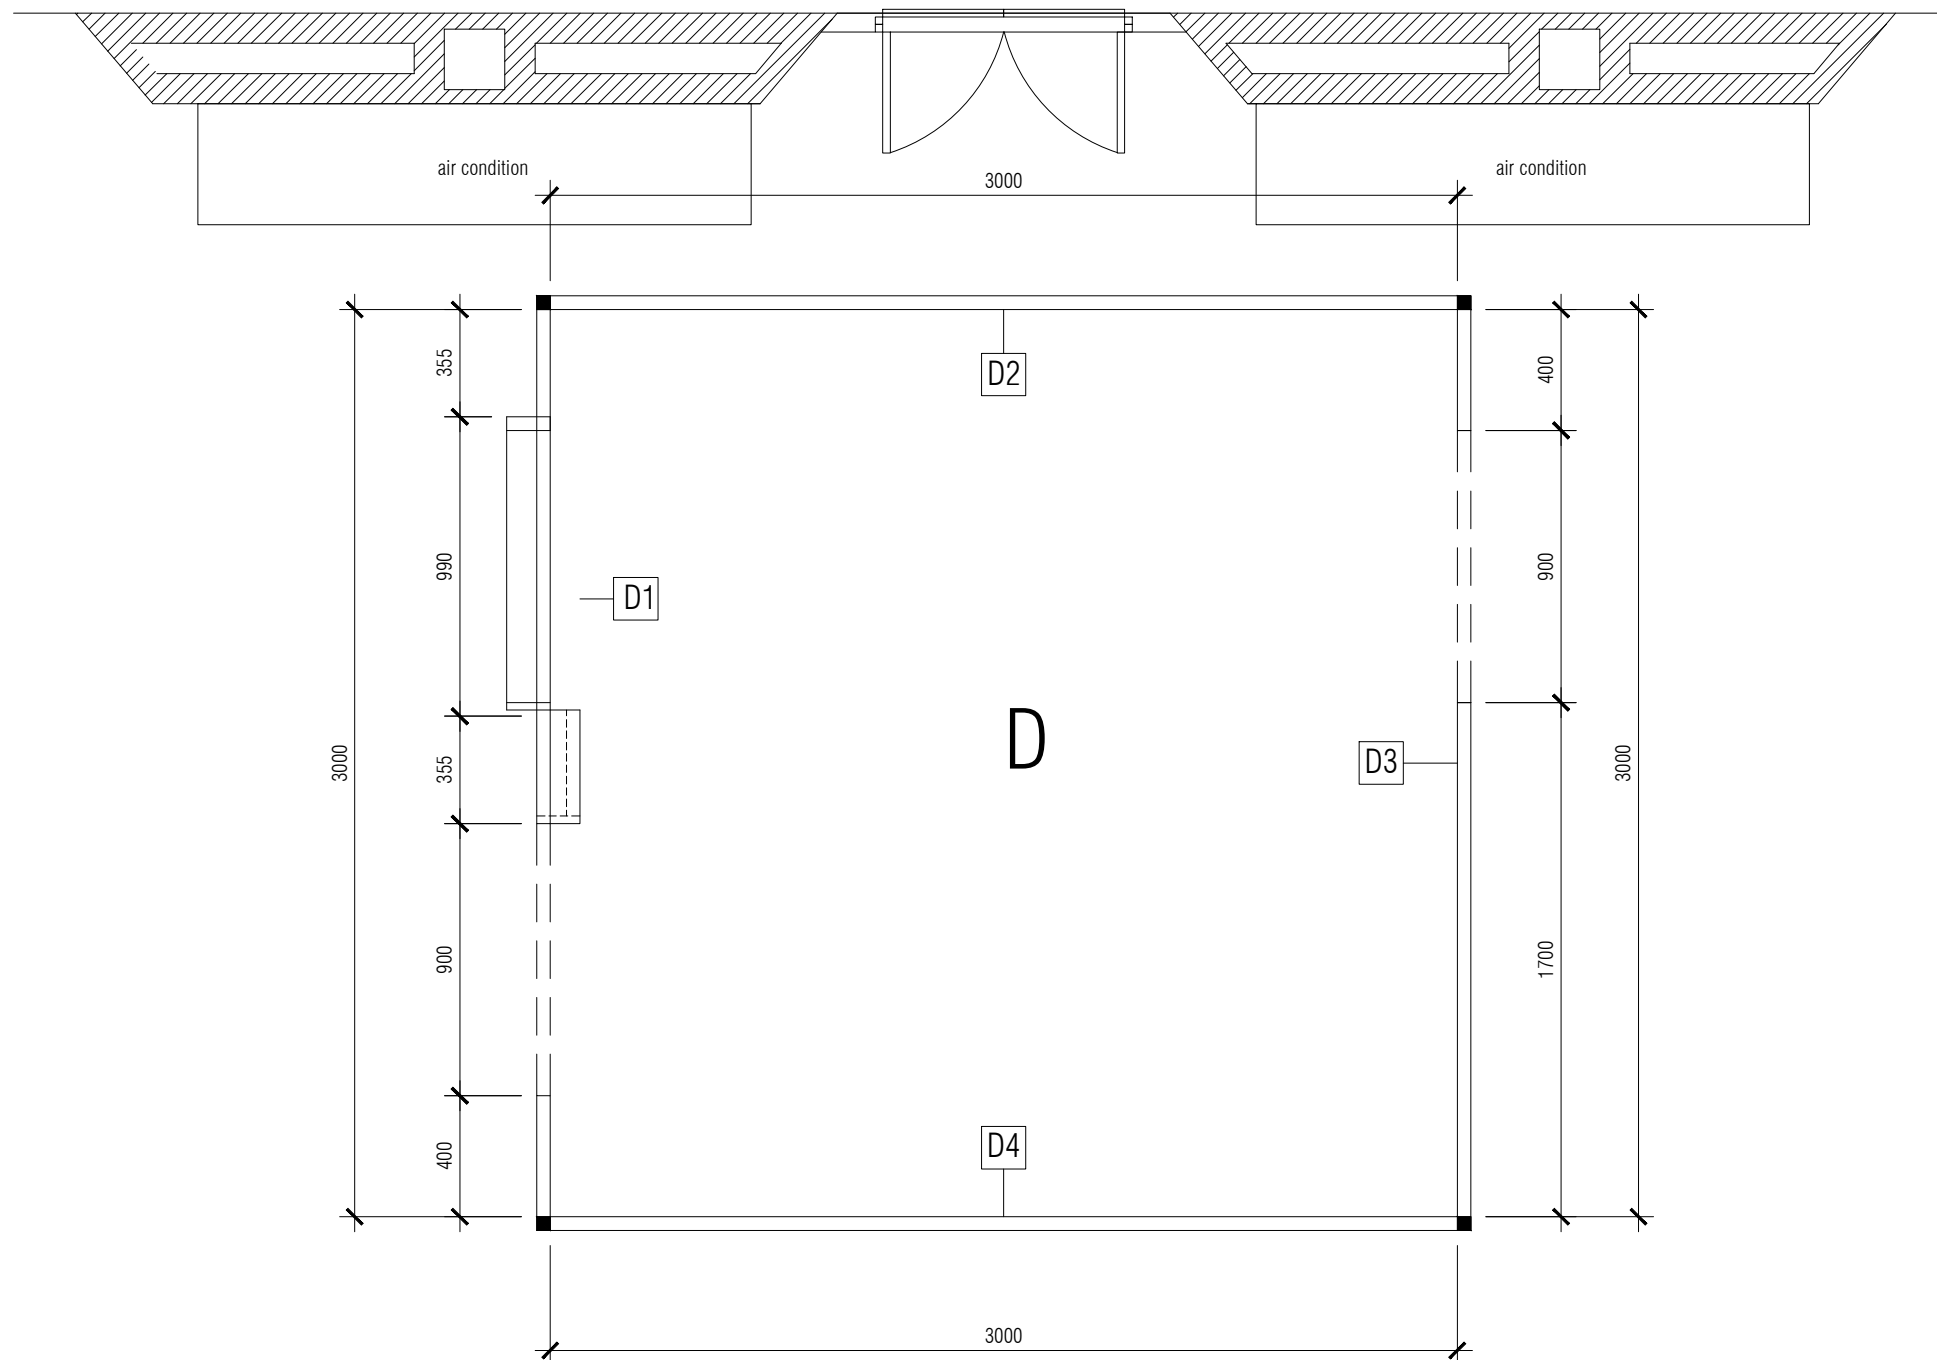

มาตราส่วน 1: 25

|                                                           |                              |                |                            |                  |   |                                                                                       |
|-----------------------------------------------------------|------------------------------|----------------|----------------------------|------------------|---|---------------------------------------------------------------------------------------|
| <b>PROJECT</b> : งานนิเทศการทบทวนเวียนเรื่อง ทวย          | <b>DESCRIPTION</b>           | <b>APPROVE</b> | <b>TITLE</b> ผังขยายห้อง D | <b>DESIGN BY</b> | <b>PLAN MOTIF CO., LTD</b><br>64 Soi Sathon 10, North Sathon Rd.,<br>Silom, Bangrak, Bangkok 10500, Thailand.<br>Tel. 0-2237-0080 Ext.333 Fax: 0-2237-9251<br>E-mail : plan_motif@yahoo.co.th |  |
| <b>OWNER</b> : สถาบันพิพิธภัณฑ์การเรียนรู้แห่งชาติ (สพร.) | AS-BUILT DRAWING             |                | <b>SCALE</b> 1: 25         |                  |   |                                                                                       |
| <b>SITE</b> : ห้องนิเทศการชั่วคราว มิวเซียมสยาม           | <b>DATE</b> : 17 มีนาคม 2564 |                | <b>DRAWING NO.</b> ID-15   |                  |   |                                                                                       |
|                                                           |                              |                | <b>TOTAL</b> : 67          |                  |   |                                                                                       |



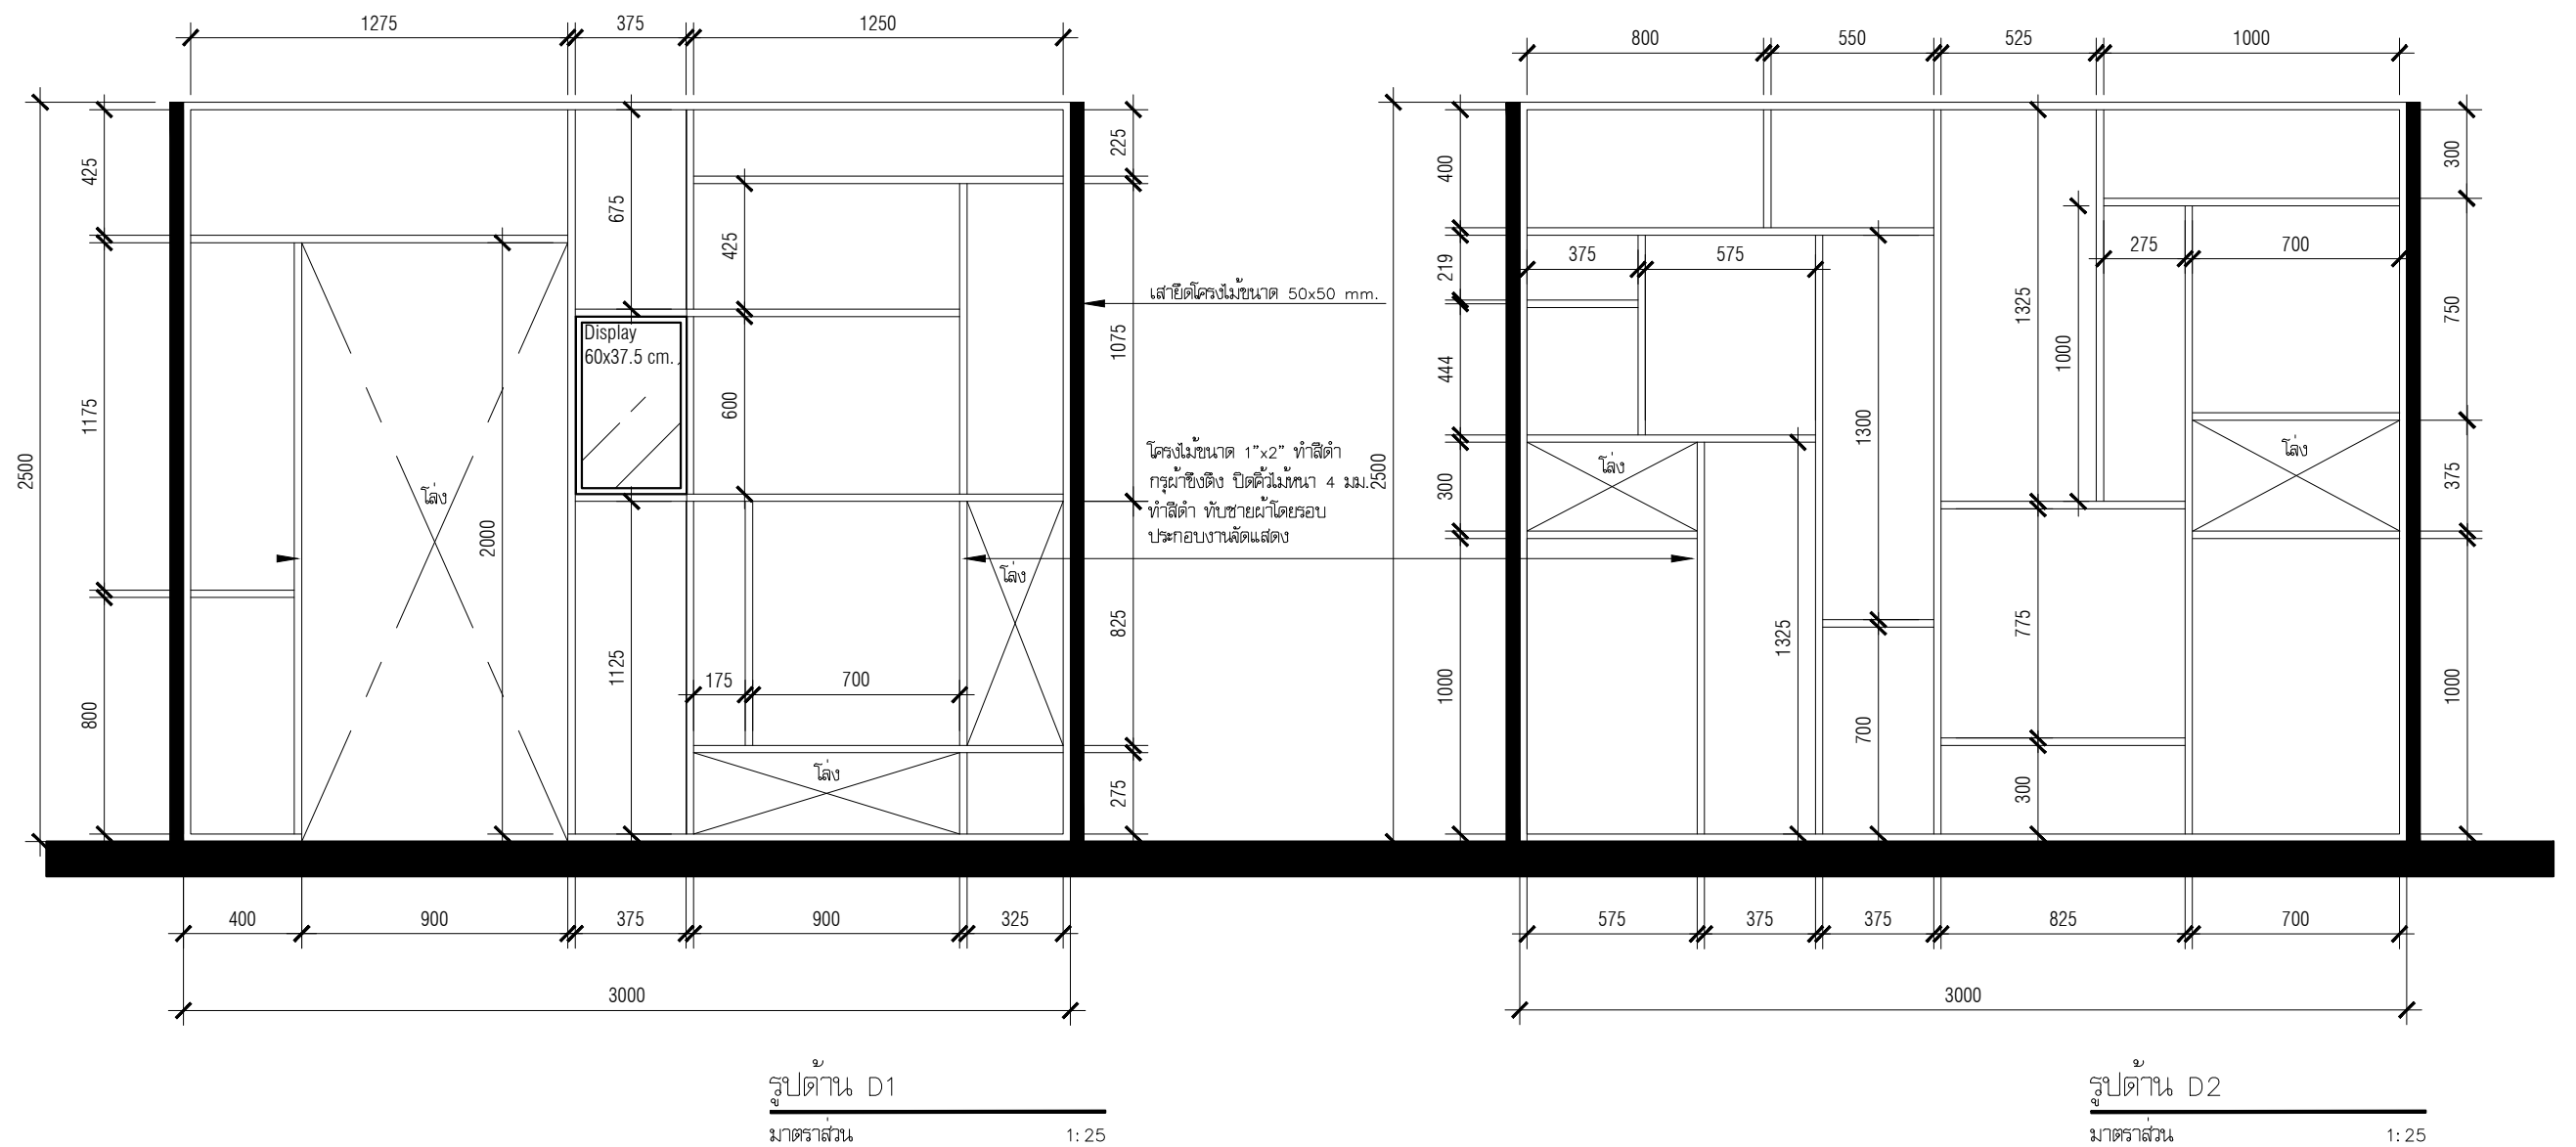

**PROJECT :** งานนิเทศการทบทวนเรื่อง ทวย  
**OWNER :** สถาบันพิพิธภัณฑการเรียนรณหงชาติ (สพร.)  
**SITE :** หองนิเทศการชวครว นวเชยมสยาม

**DESCRIPTION**  
AS-BUILT DRAWING  
**DATE :** 17 มีนาคม 2564


**APPROVE**

**TITLE** รูปตาน D1 , D2  
**SCALE** 1:25  
**DRAWING NO.** ID-16  
**TOTAL:** 67

**DESIGN BY**

**PLAN MOTIF CO., LTD**  
64 Soi Sathon 10, North Sathon Rd.,  
Silom, Bangrak, Bangkok 10500, Thailand.  
Tel. 0-2237-0080 Ext.333 Fax: 0-2237-9251  
E-mail : plan\_motif@yahoo.co.th



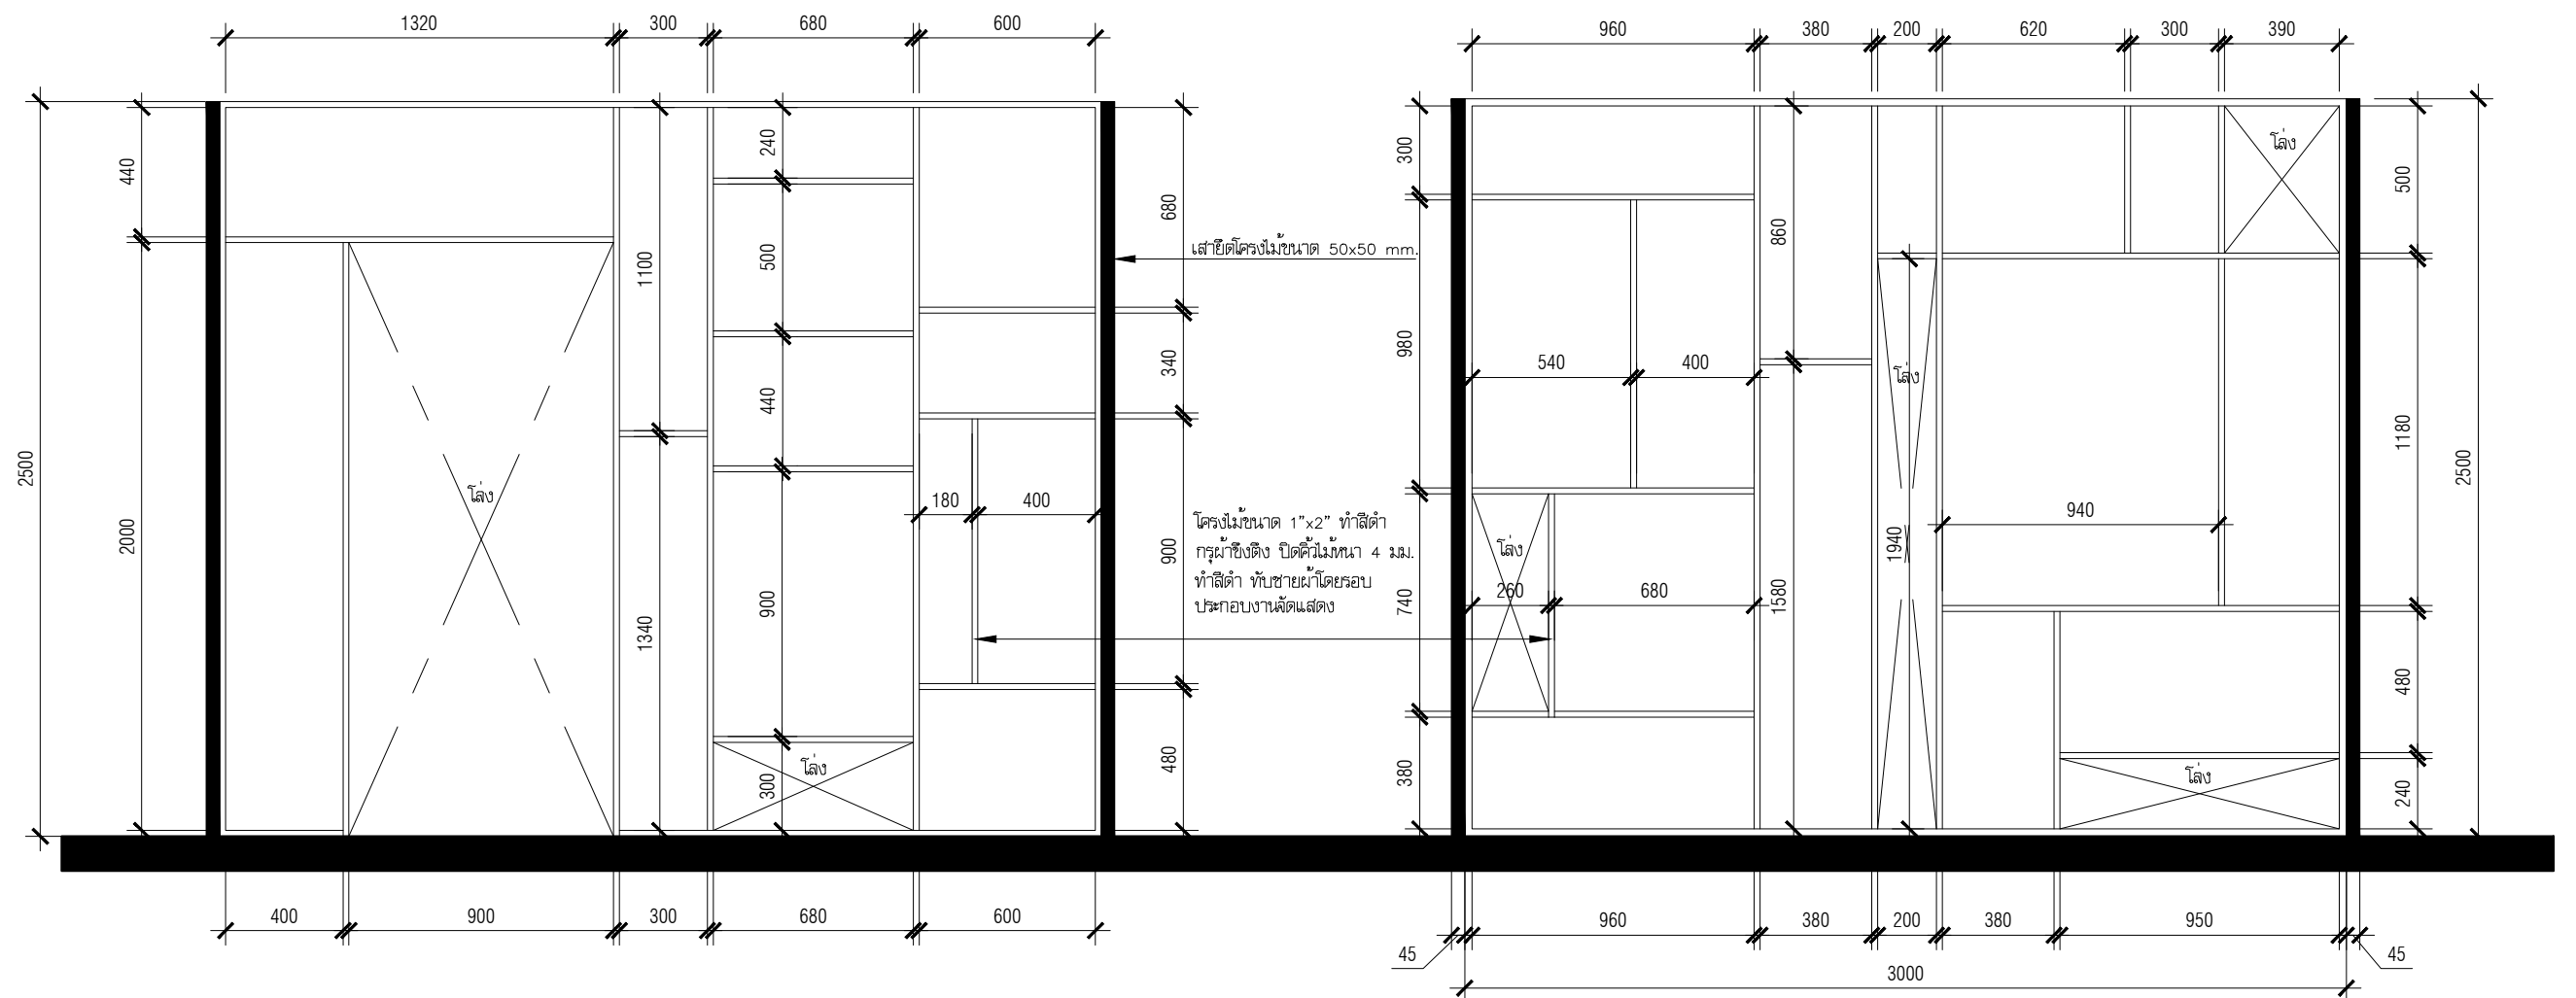


รูปตําน D3  
มาตราส่วน 1:25

รูปตําน D4  
มาตราส่วน 1:25


|   |                                                                                       |                       |   |   |
|---|---------------------------------------------------------------------------------------|-----------------------|---|---|
| <p><b>PROJECT :</b> งานนิเทศการทวงเวียนเรื่อง ทวย</p> <p><b>OWNER :</b> สถาบันพิพิธภัณฑการเรียนรณชาติ (สพร.)</p> <p><b>SITE :</b> ท้องนิเทศการชั่วคราว นิเวศนิเทศ</p> | <p><b>DESCRIPTION</b></p> <p>AS-BUILT DRAWING</p> <p><b>DATE :</b> 17 มีนาคม 2564</p> | <p><b>APPROVE</b></p> | <p><b>TITLE</b> รูปตําน D3 , D4</p> <p><b>SCALE</b> 1:25</p> <p><b>DRAWING NO.</b> ID-17</p> <p><b>TOTAL:</b> 67</p> | <p><b>DESIGN BY</b></p> <p><b>PLAN MOTIF CO., LTD</b></p> <p>64 Soi Sathon 10, North Sathon Rd.,<br/>Silom, Bangrak, Bangkok 10500, Thailand.<br/>Tel. 0-2237-0080 Ext.333 Fax: 0-2237-9251<br/>E-mail : plan_motif@yahoo.co.th</p> |
|---|---------------------------------------------------------------------------------------|-----------------------|---|---|



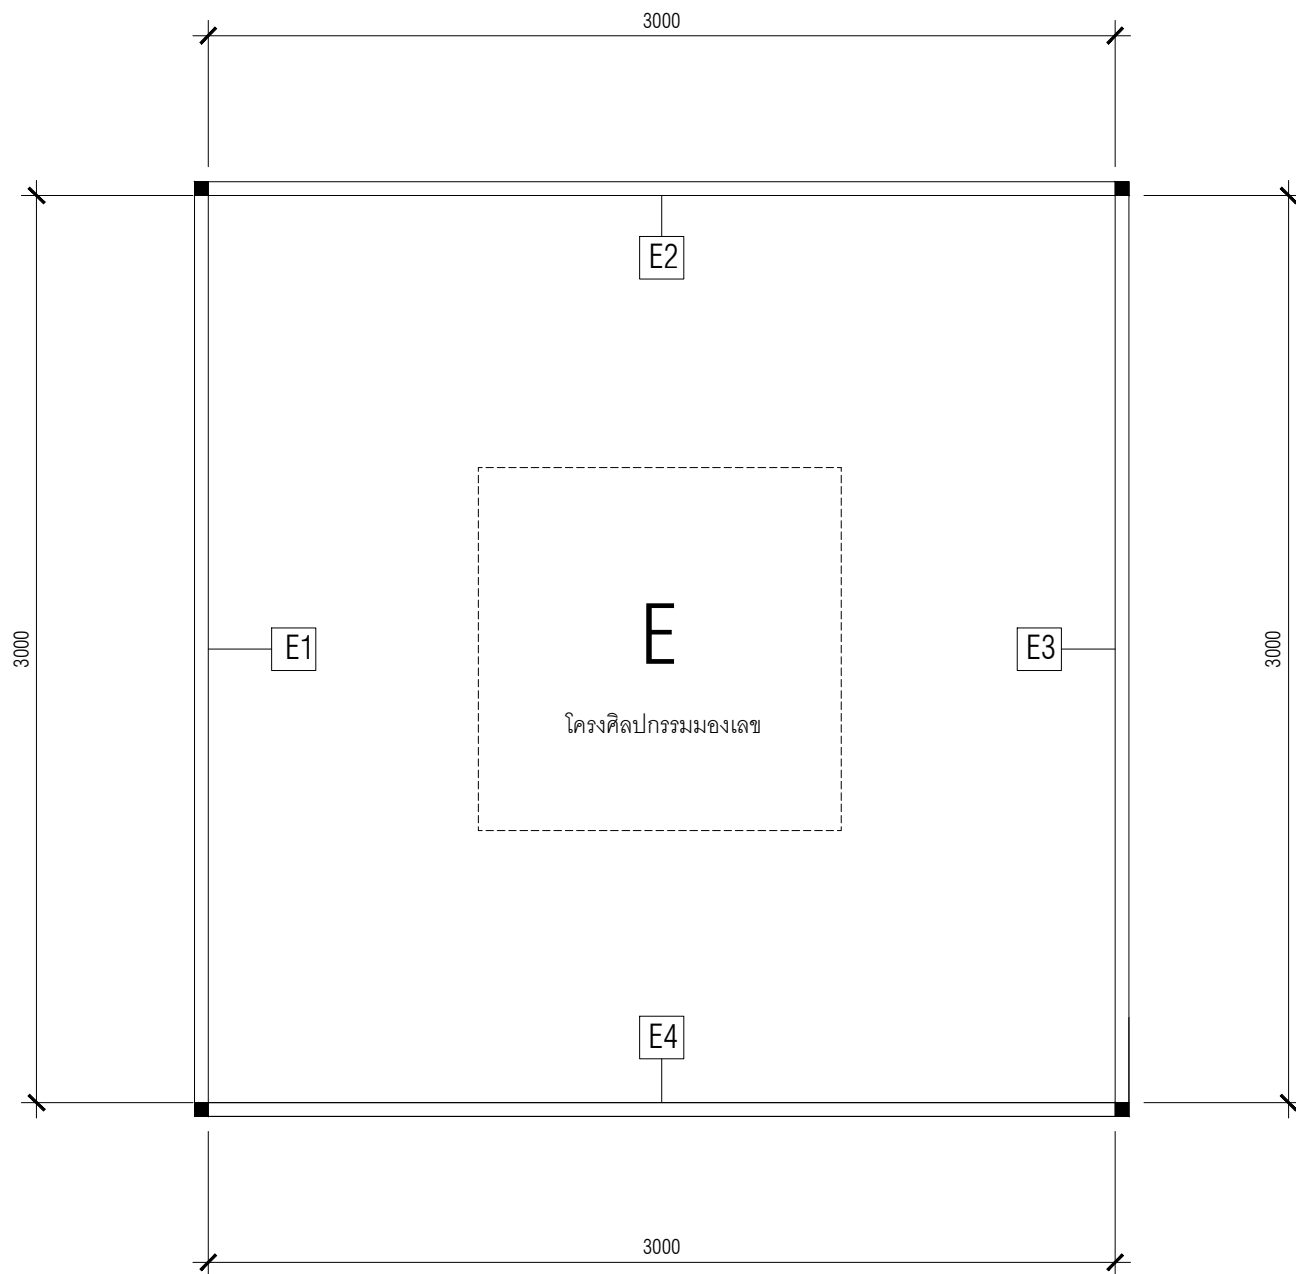

ผังขยายห้อง E (ศิลปกรรม มอช)  
มาตราส่วน 1:25

|                                                           |                              |                |                            |                    |   |                                                                                       |
|-----------------------------------------------------------|------------------------------|----------------|----------------------------|--------------------|---|---------------------------------------------------------------------------------------|
| <b>PROJECT</b> : งานนิทรรศการหมุนเวียนเรื่อง ทวย          | <b>DESCRIPTION</b>           | <b>APPROVE</b> | <b>TITLE</b> ผังขยายห้อง E | <b>DESIGNED BY</b> | <b>PLAN MOTIF CO., LTD</b><br>64 Soi Sathon 10, North Sathon Rd.,<br>Silom, Bangrak, Bangkok 10500, Thailand.<br>Tel. 0-2237-0080 Ext.333 Fax: 0-2237-9251<br>E-mail : plan_motif@yahoo.co.th |  |
| <b>OWNER</b> : สถาบันพิพิธภัณฑ์การเรียนรู้แห่งชาติ (สพร.) | AS-BUILT DRAWING             |                | <b>SCALE</b> 1:25          |                    |   |                                                                                       |
| <b>SITE</b> : ห้องนิทรรศการชั่วคราว นิเวศนิยมสยาม         | <b>DATE</b> : 17 มีนาคม 2564 |                | <b>DRAWING NO.</b> ID-18   |                    |   |                                                                                       |
|                                                           |                              |                | <b>TOTAL</b> : 67          |                    |   |                                                                                       |

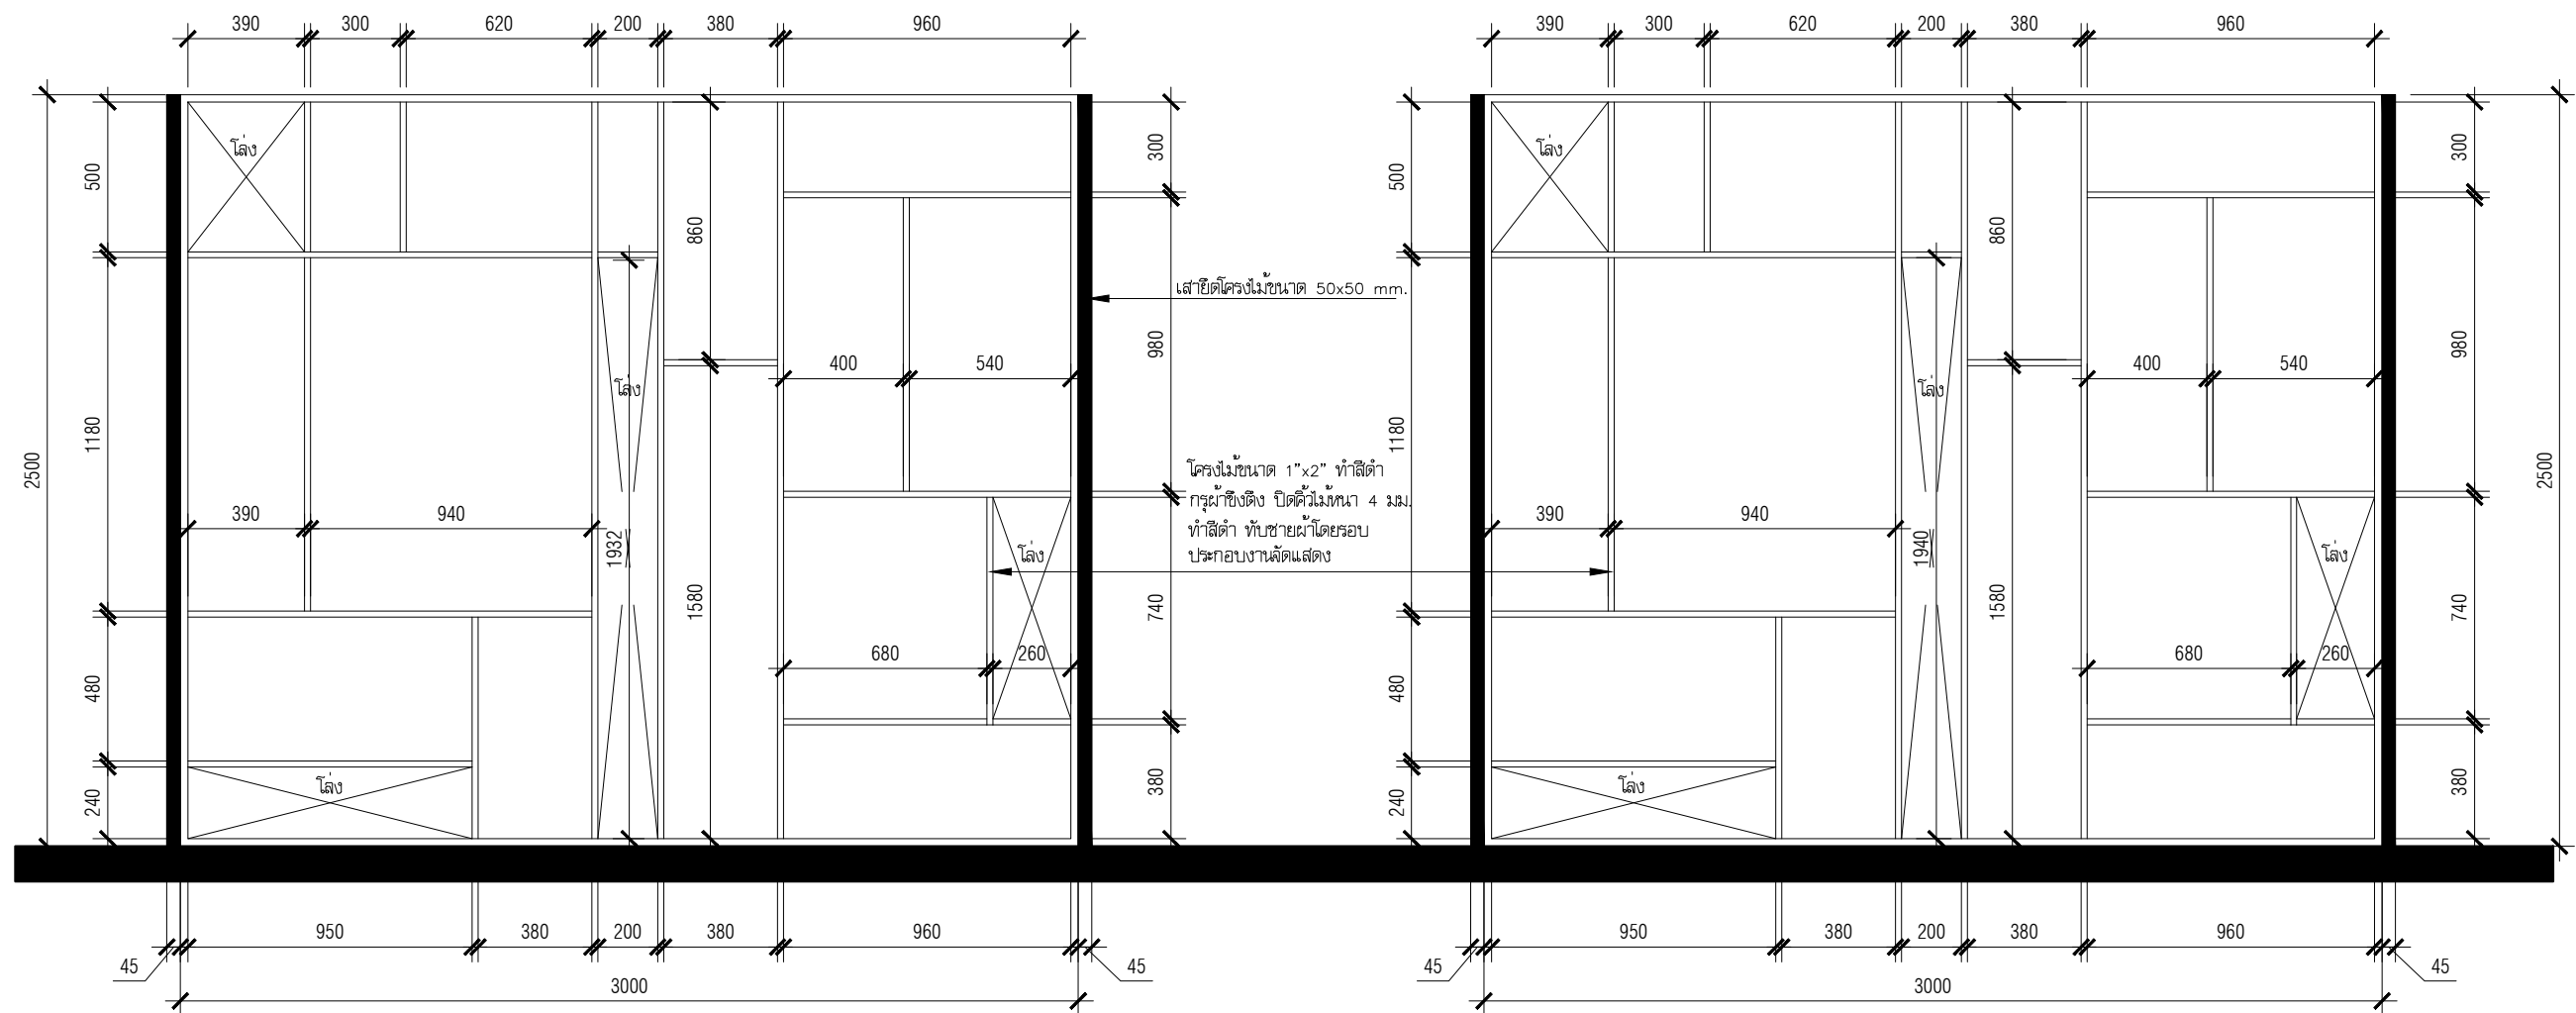


รูปด้าน E1  
มาตราส่วน 1:25

รูปด้าน E2  
มาตราส่วน 1:25

|   |                                                                                      |                       |   |   |
|---|--------------------------------------------------------------------------------------|-----------------------|---|---|
<p><b>APPROVE</b></p> | <p><b>TITLE</b> รูปด้าน E1 , E2</p> <p><b>SCALE</b> 1:25</p> <p><b>DRAWING NO.</b> ID-19</p> <p><b>TOTAL:</b> 67</p> | <p><b>DESIGN BY</b></p> <p><b>PLAN MOTIF CO., LTD</b><br/>64 Soi Sathon 10, North Sathon Rd.,<br/>Silom, Bangrak, Bangkok 10500, Thailand.<br/>Tel. 0-2237-0080 Ext.333 Fax: 0-2237-9251<br/>E-mail : plan_motif@yahoo.co.th</p> |
|---|--------------------------------------------------------------------------------------|-----------------------|---|---|



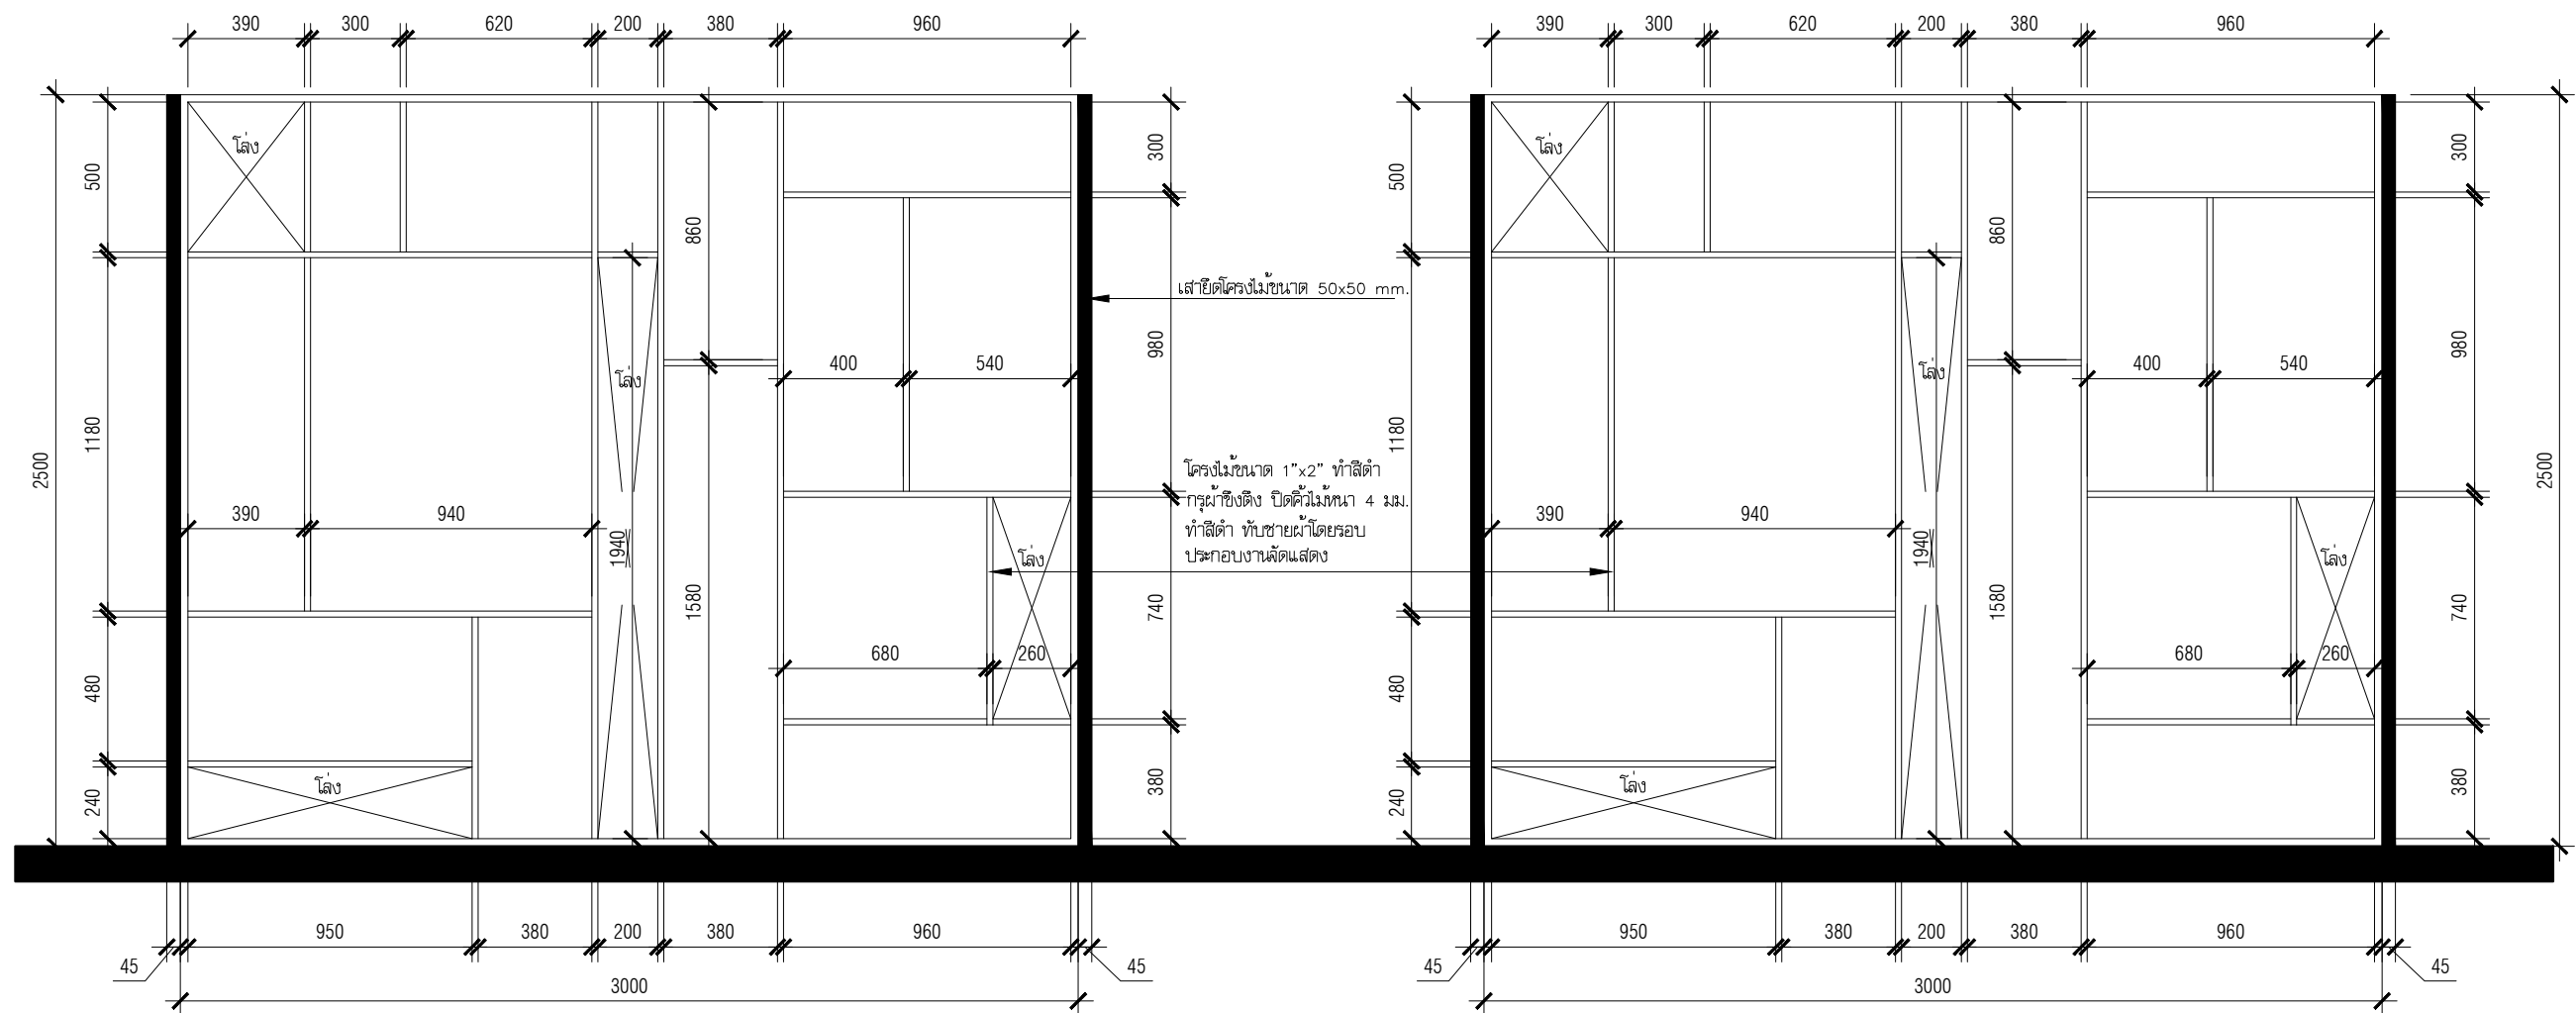


รูปตําน E3  
มาตราส่วน 1:25

รูปตําน E4  
มาตราส่วน 1:25

|   |                                                                                       |                       |   |   |
|---|---------------------------------------------------------------------------------------|-----------------------|---|---|
| <p><b>PROJECT :</b> งานนิเทศการทวงเวียนเรื่อง ทวย</p> <p><b>OWNER :</b> สถาบันพิพิธภัณฑการเรียนรณชาติ (สพร.)</p> <p><b>SITE :</b> ท้องนิเทศการชั่วคราว นิเวศนิเทศ</p> | <p><b>DESCRIPTION</b></p> <p>AS-BUILT DRAWING</p> <p><b>DATE :</b> 17 มีนาคม 2564</p> | <p><b>APPROVE</b></p> | <p><b>TITLE</b> รูปตําน E3 , E4</p> <p><b>SCALE</b> 1:25</p> <p><b>DRAWING NO.</b> ID-20</p> <p><b>TOTAL:</b> 67</p> | <p><b>DESIGN BY</b></p> <p><b>PLAN MOTIF CO., LTD</b><br/>64 Soi Sathon 10, North Sathon Rd.,<br/>Silom, Bangrak, Bangkok 10500, Thailand.<br/>Tel. 0-2237-0080 Ext.333 Fax: 0-2237-9251<br/>E-mail : plan_motif@yahoo.co.th</p> |
|---|---------------------------------------------------------------------------------------|-----------------------|---|---|




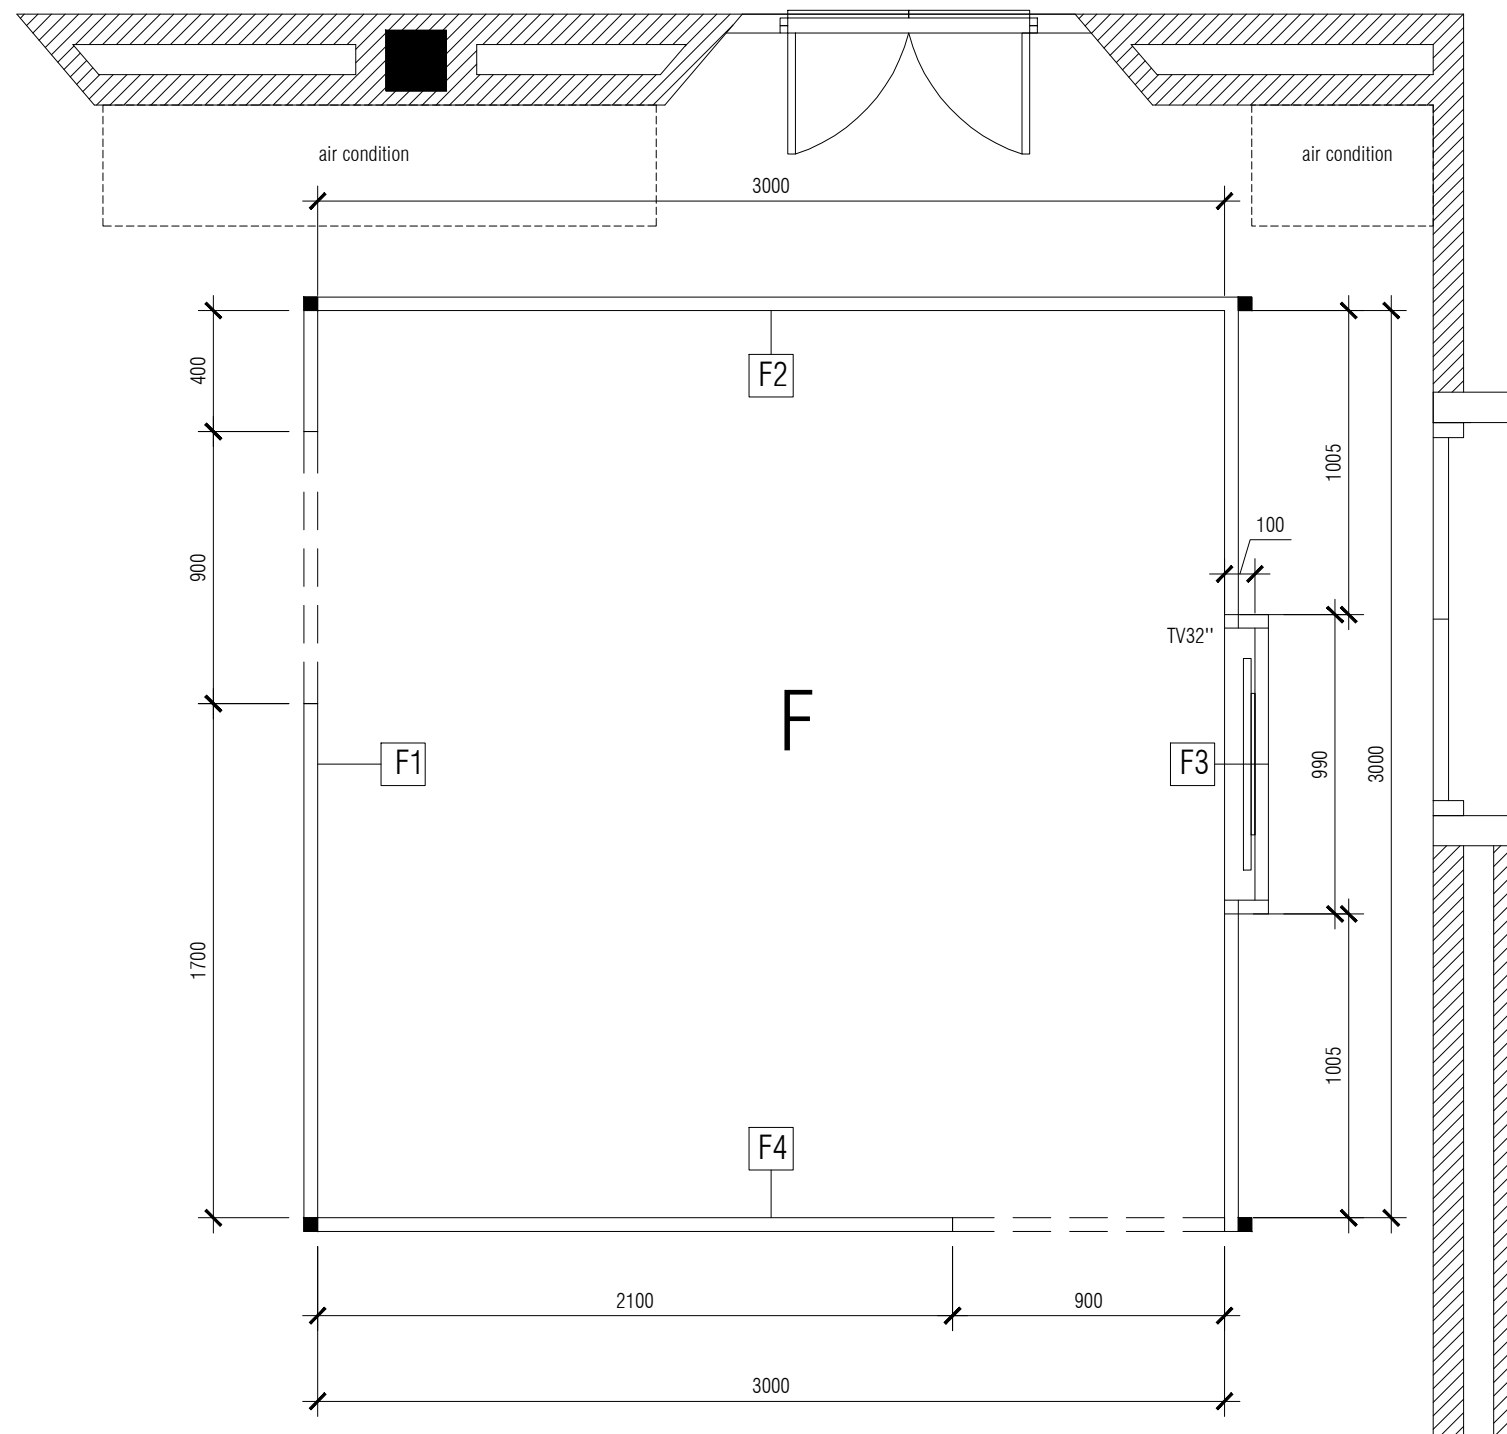


ผังขยายห้อง F (โครงสร้างตลาด)  
มาตราส่วน 1: 25

|   |                                                                                       |                                               |   |   |
|---|---------------------------------------------------------------------------------------|-----------------------------------------------|---|---|
| <p><b>PROJECT :</b> งานนิเทศการทบทวนเวียนเรื่อง ทวย</p> <p><b>OWNER :</b> สถาบันพิพิธภัณฑ์การเรียนรู้แห่งชาติ (สพร.)</p> <p><b>SITE :</b> ห้องนิเทศการชั่วคราว มิวเซียมสยาม</p> | <p><b>DESCRIPTION</b></p> <p>AS-BUILT DRAWING</p> <p><b>DATE :</b> 17 มีนาคม 2564</p> | <p><b>APPROVE</b></p> <p></p> <p></p> <p></p> | <p><b>TITLE</b> ผังขยายห้อง F</p> <p><b>SCALE</b> 1: 25</p> <p><b>DRAWING NO.</b> ID-21</p> <p><b>TOTAL:</b> 67</p> | <p><b>DESIGN BY</b></p> <p><b>PLAN MOTIF CO., LTD</b></p> <p>64 Soi Sathon 10, North Sathon Rd.,</p> <p>Silom, Bangrak, Bangkok 10500, Thailand.</p> <p>Tel. 0-2237-0080 Ext.333 Fax: 0-2237-9251</p> <p>E-mail : plan_motif@yahoo.co.th</p>  |
|---|---------------------------------------------------------------------------------------|-----------------------------------------------|---|---|



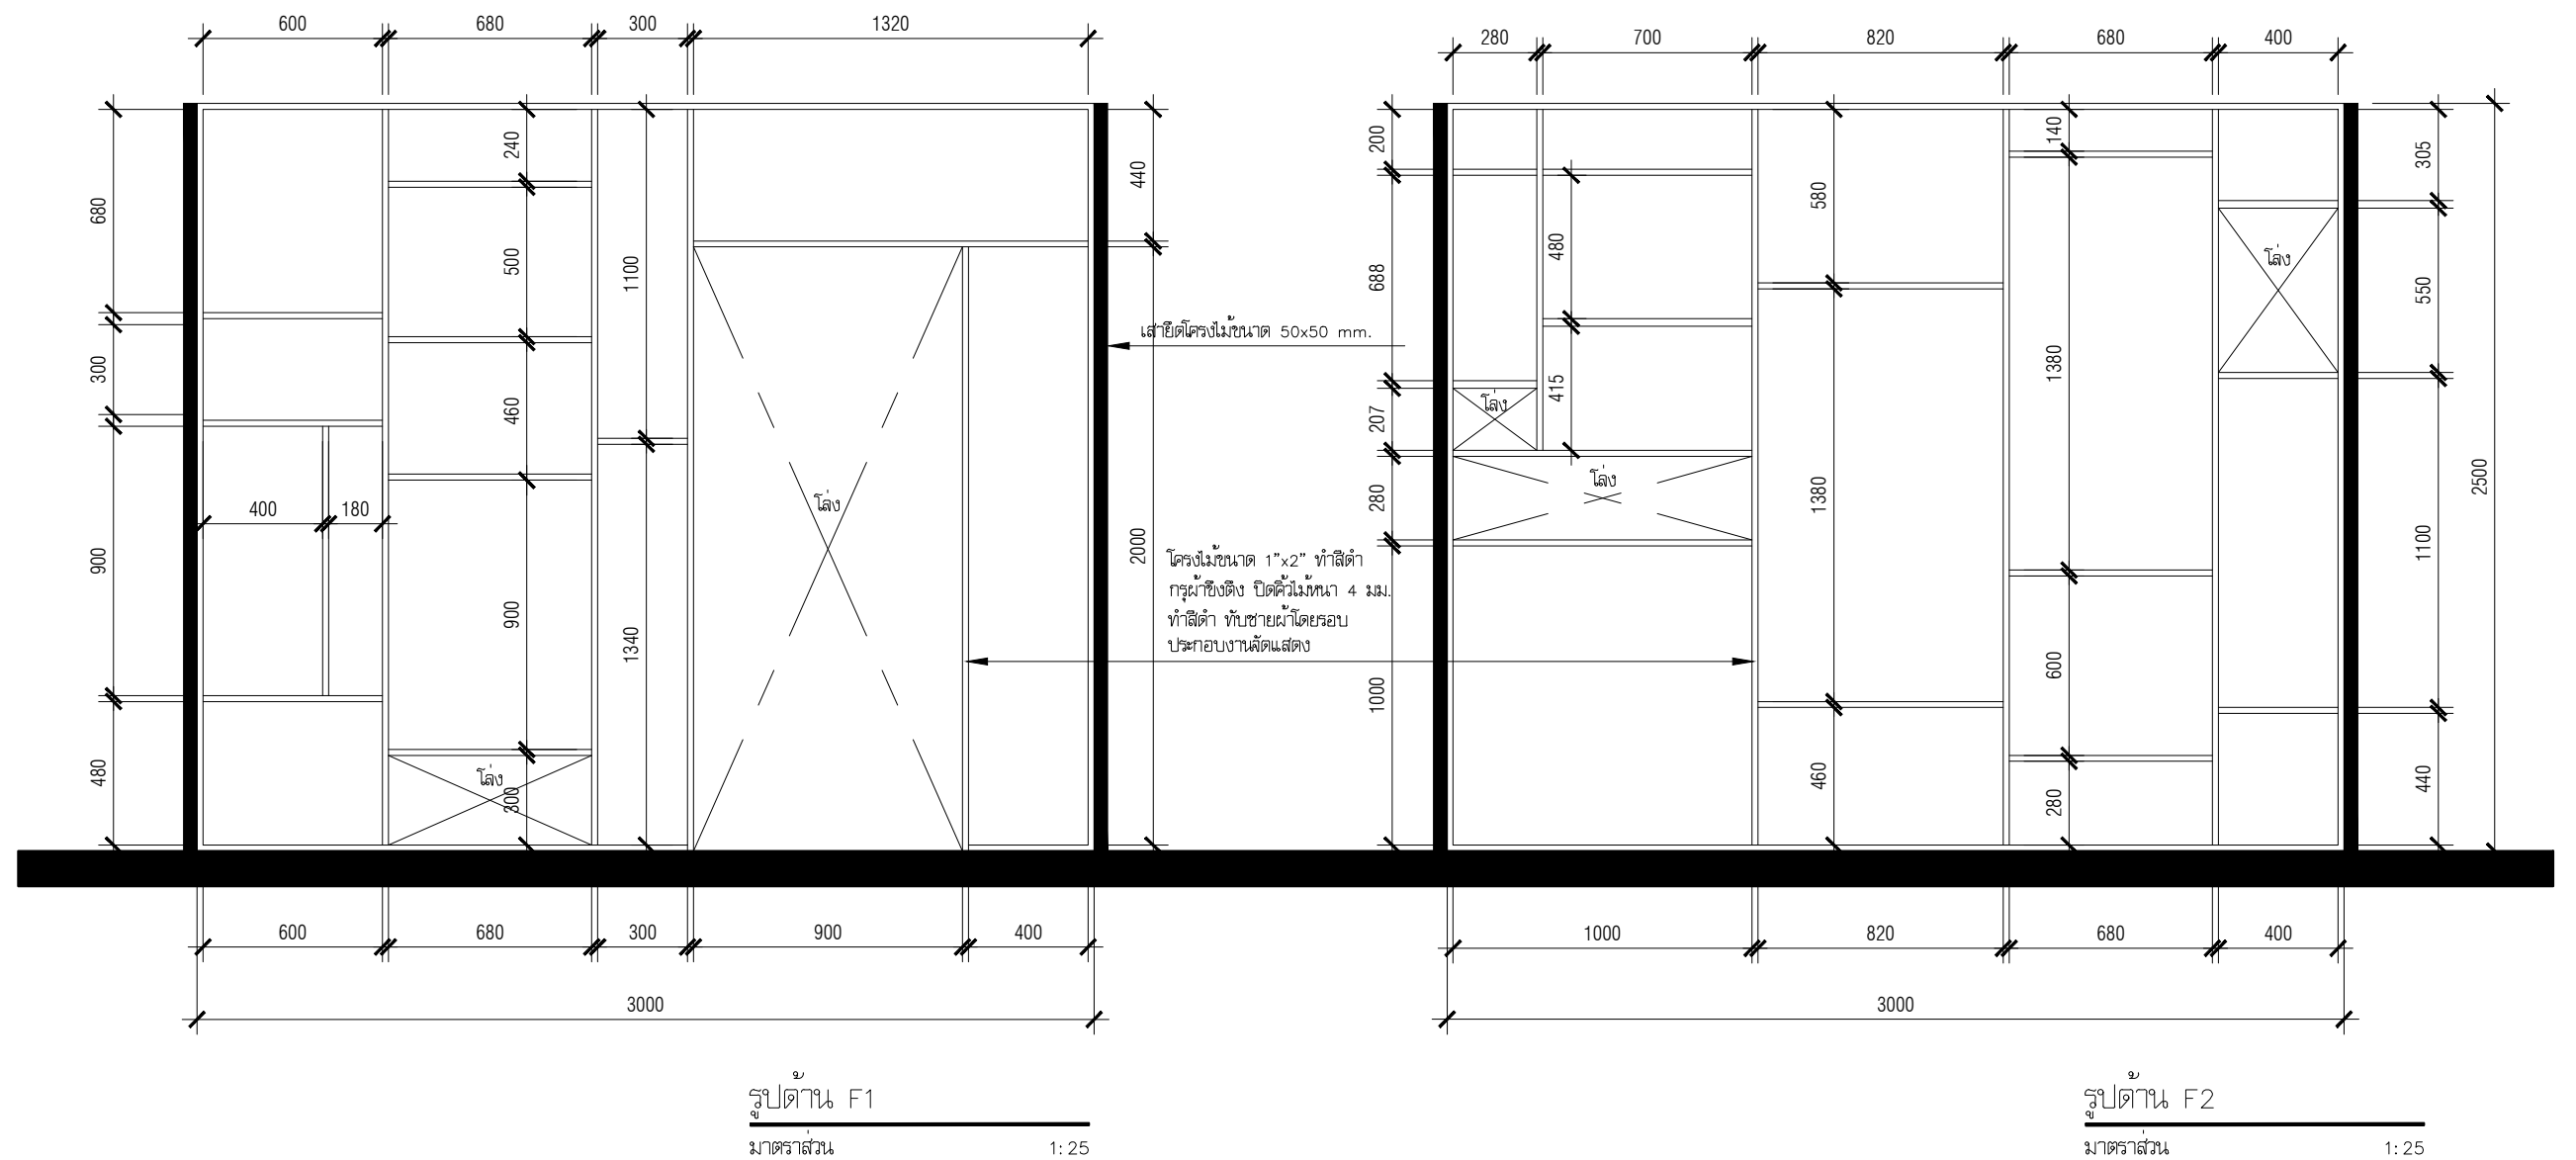

|   |                                                                                       |                       |   |   |
|---|---------------------------------------------------------------------------------------|-----------------------|---|---|
| <p><b>PROJECT :</b> งานนิเทศการทวงเวียนเรื่อง ทวย</p> <p><b>OWNER :</b> สถาบันพิพิธภัณฑ์การเรียนรู้แห่งชาติ (สพร.)</p> <p><b>SITE :</b> ห้องนิเทศการชั่วคราว มิวเซียมสยาม</p> | <p><b>DESCRIPTION</b></p> <p>AS-BUILT DRAWING</p> <p><b>DATE :</b> 17 มีนาคม 2564</p> | <p><b>APPROVE</b></p> | <p><b>TITLE</b> รูปตําน F1 , F2</p> <p><b>SCALE</b> 1:25</p> <p><b>DRAWING NO.</b> ID-22</p> <p><b>TOTAL:</b> 67</p> | <p><b>DESIGN BY</b></p> <p><b>PLAN MOTIF CO., LTD</b><br/>64 Soi Sathon 10, North Sathon Rd.,<br/>Silom, Bangrak, Bangkok 10500, Thailand.<br/>Tel. 0-2237-0080 Ext.333 Fax: 0-2237-9251<br/>E-mail : plan_motif@yahoo.co.th</p>  |
|---|---------------------------------------------------------------------------------------|-----------------------|---|---|

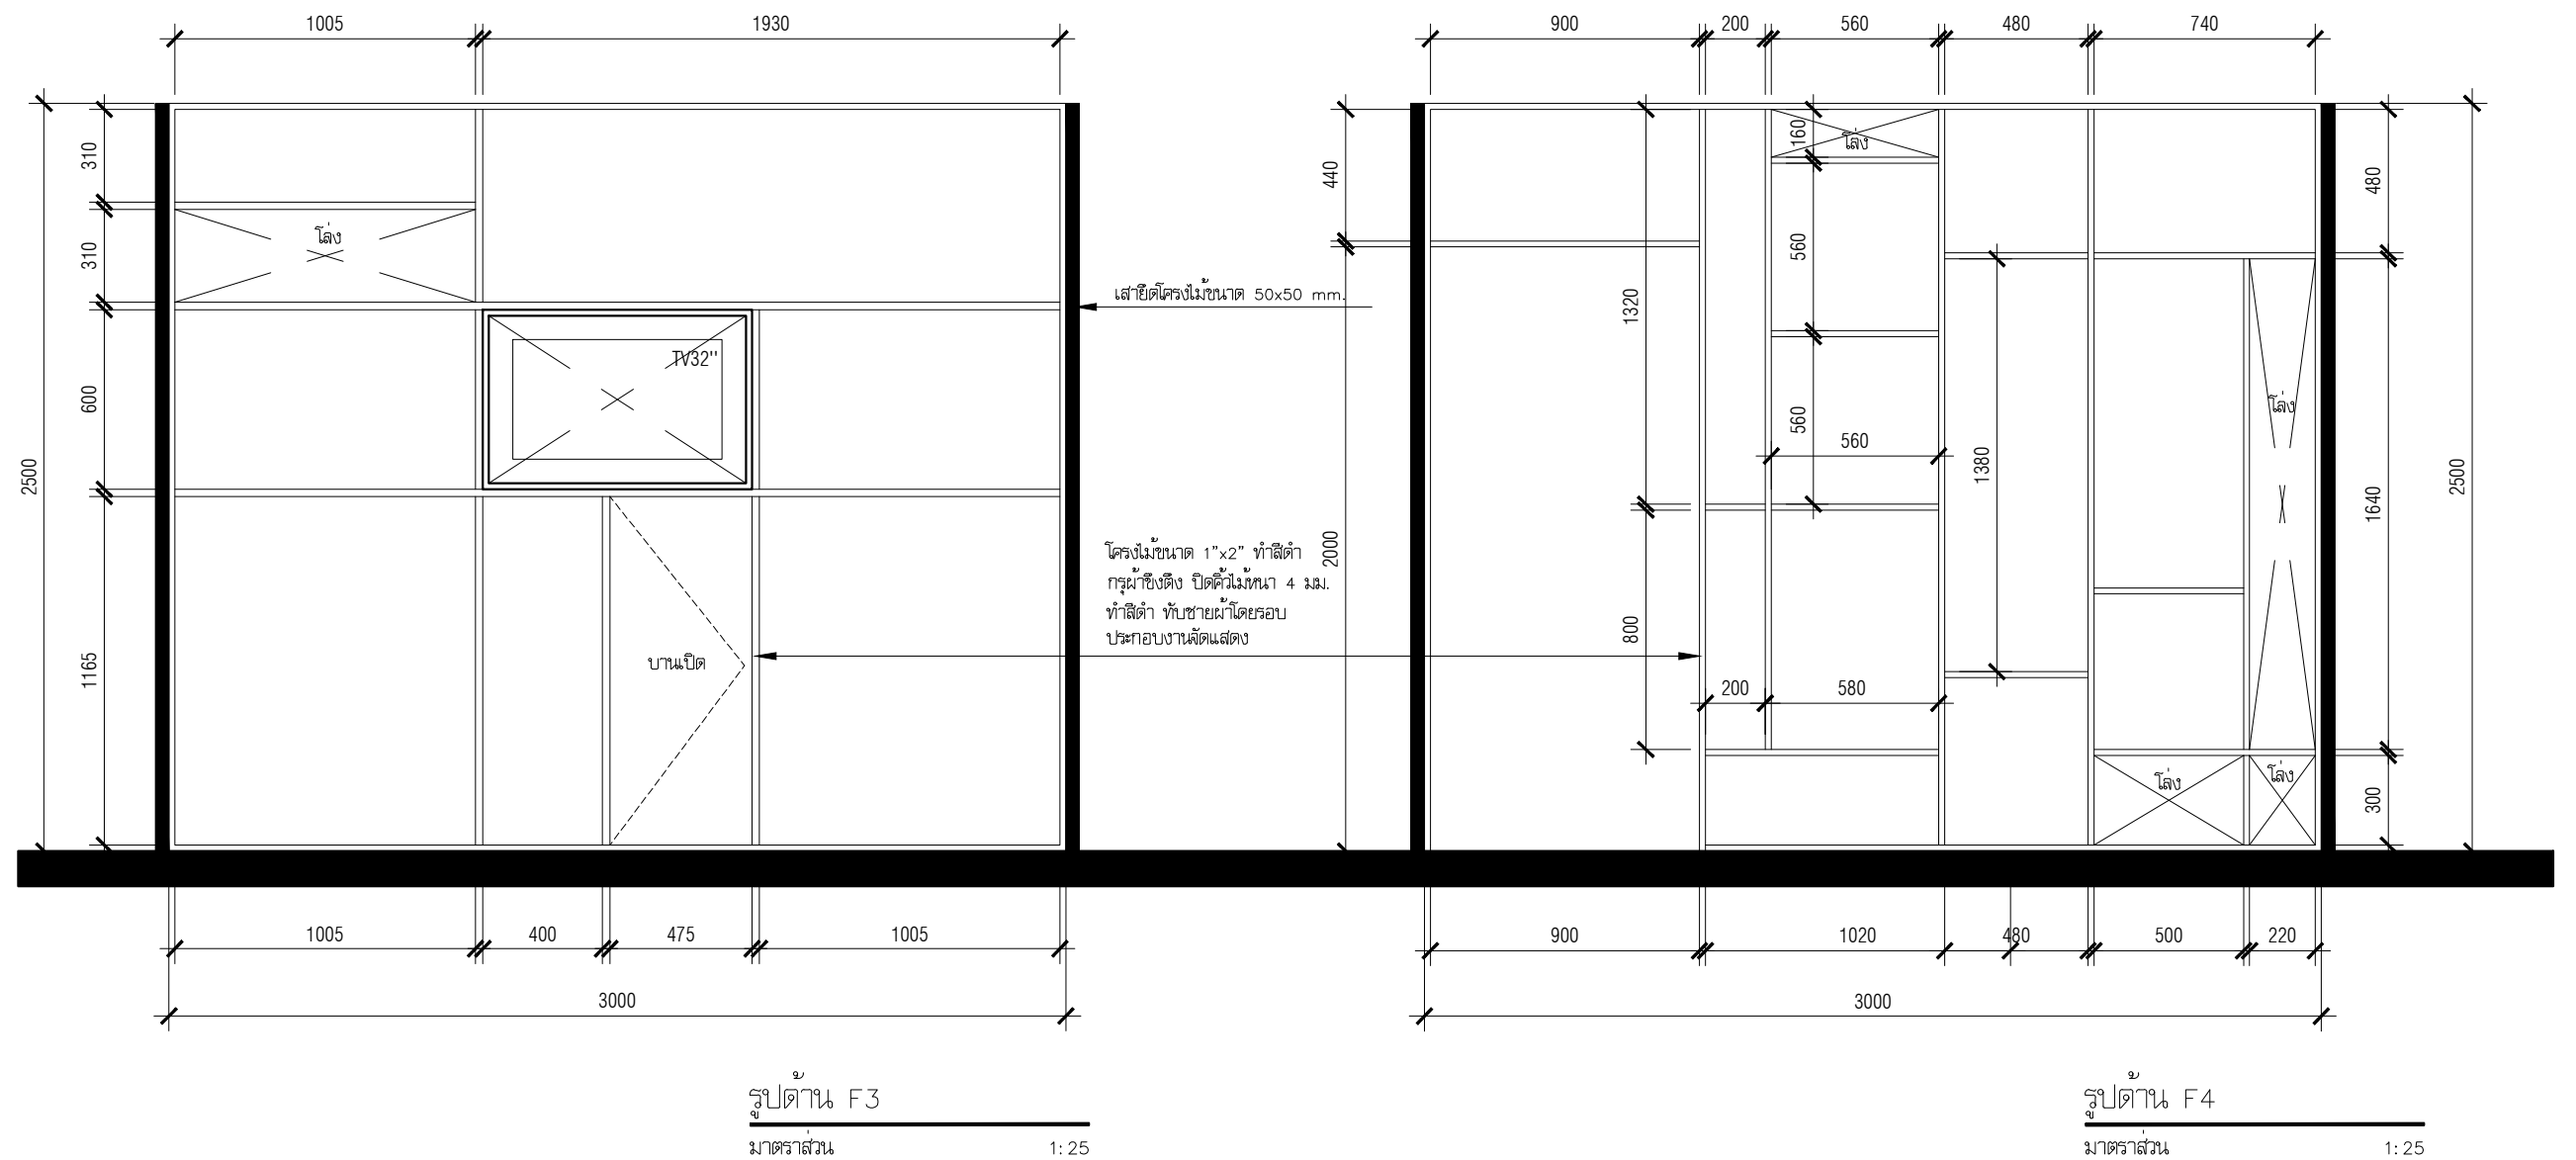

**PROJECT :** งานนิเทศกรรมการทวงเงินเรื่อง ทวย  
**OWNER :** สถาบันพิพิธภัณฑสถานแห่งชาติ (สพพ.)  
**SITE :** ห้องนิเทศกรรมการชั่วคราว นิเวศนิคมสยาม

**DESCRIPTION**  
AS-BUILT DRAWING  
**DATE :** 17 มีนาคม 2564

**APPROVE**


**TITLE** รูปถ่าย F3 , F4  
**SCALE** 1:25  
**DRAWING NO.** ID-23  
**TOTAL:** 67

**DESIGN BY**

**PLAN MOTIF CO., LTD**  
64 Soi Sathon 10, North Sathon Rd.,  
Silom, Bangrak, Bangkok 10500, Thailand.  
Tel. 0-2237-0080 Ext.333 Fax: 0-2237-9251  
E-mail : plan\_motif@yahoo.co.th






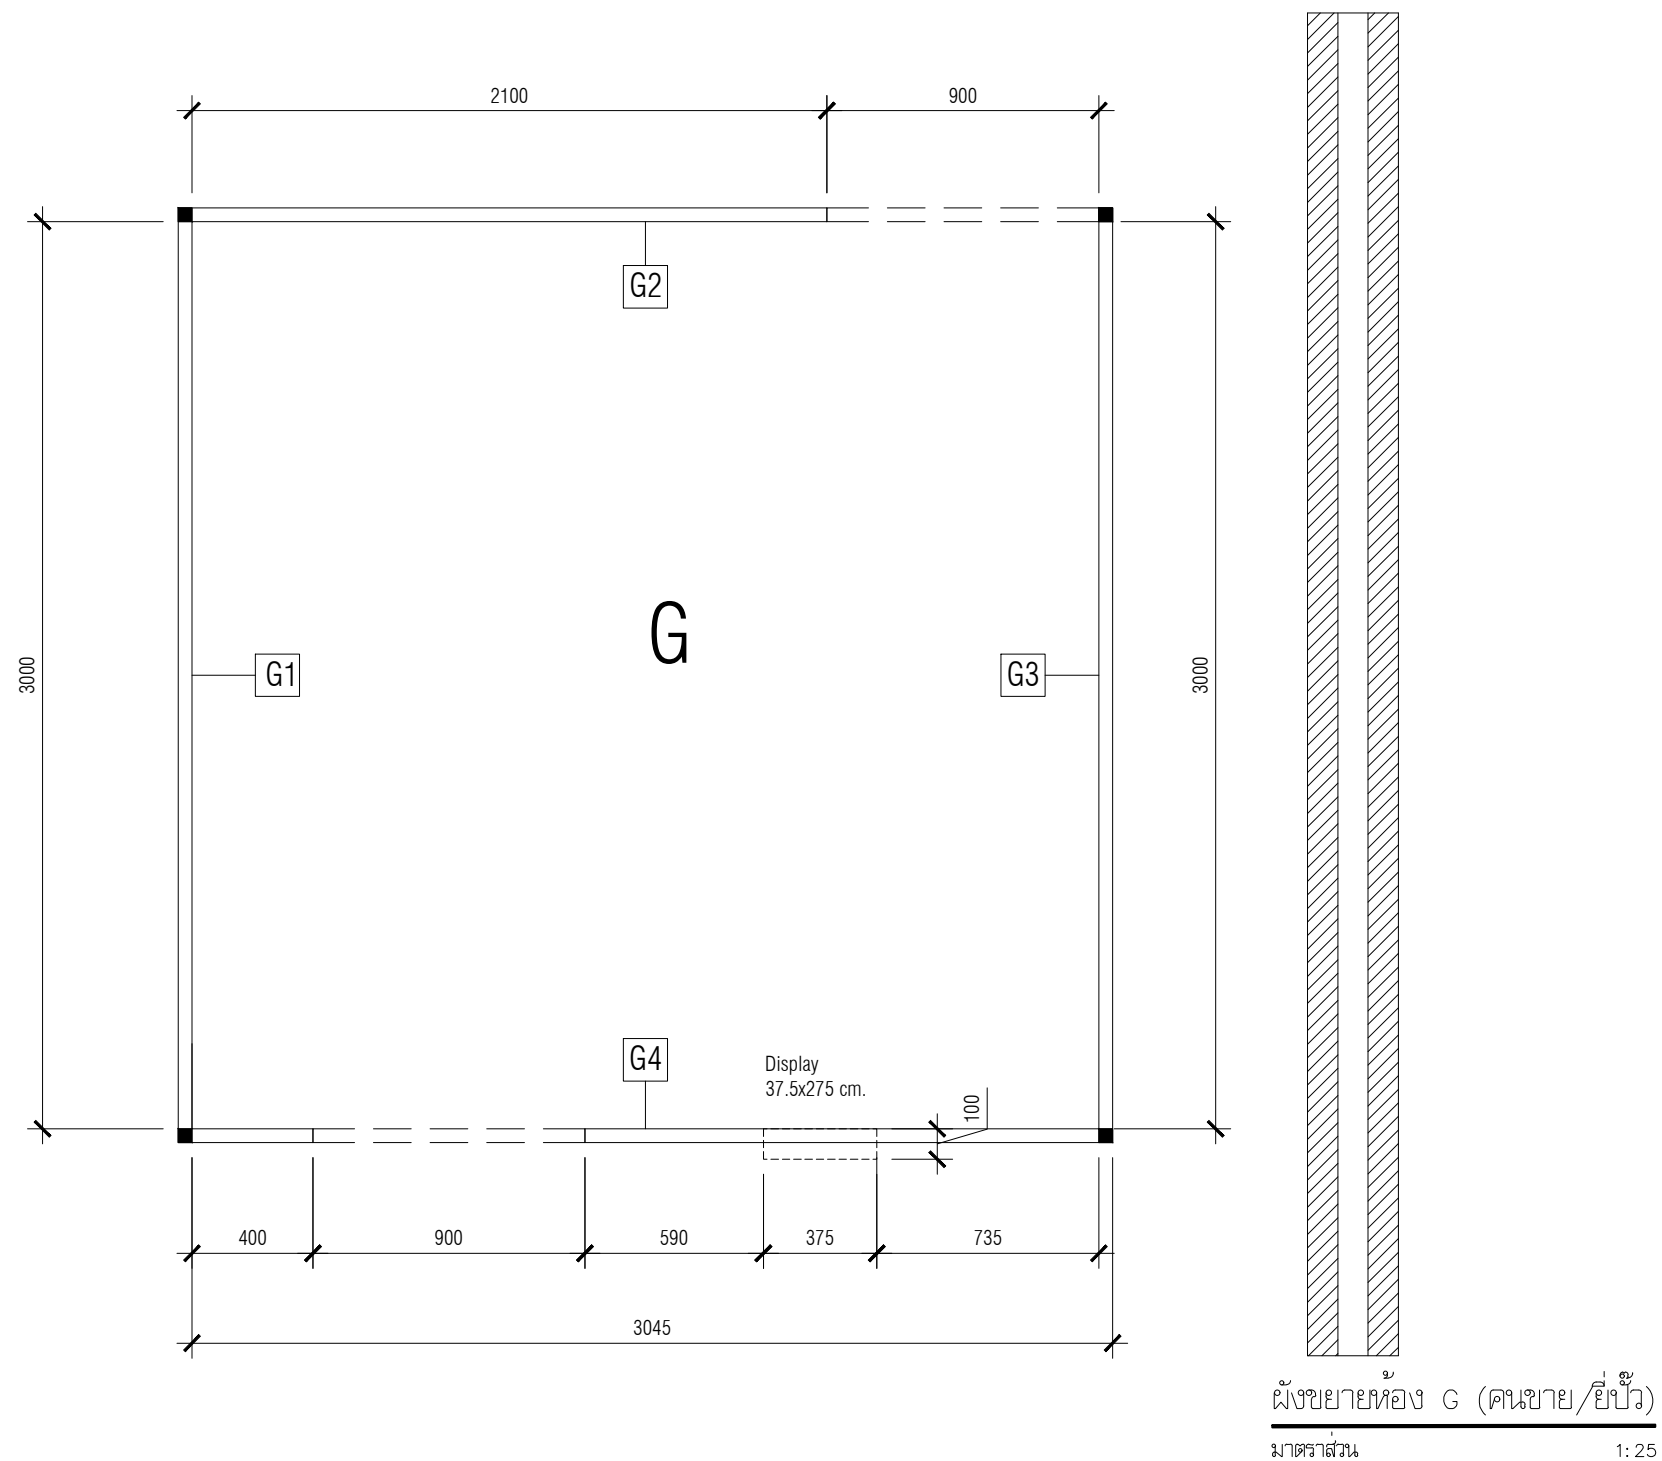

|   |                                                                        |                            |                                                                                                 |   |
|---|------------------------------------------------------------------------|----------------------------|-------------------------------------------------------------------------------------------------|---|
| <b>PROJECT :</b> งานนิเทศการทบทวนเวียนร่อง ทวย<br><b>OWNER :</b> สถาบันพิพิธภัณฑ์การเรียนรู้แห่งชาติ (สพร.)<br><b>SITE :</b> ห้องนิเทศการชั่วคราว มิวเซียมสยาม | <b>DESCRIPTION</b><br>AS-BUILT DRAWING<br><b>DATE :</b> 17 มีนาคม 2564 | <b>APPROVE</b><br><br><br> | <b>TITLE</b> ผู้ขยายห้อง G<br><b>SCALE</b> 1:25<br><b>DRAWING NO.</b> ID-24<br><b>TOTAL:</b> 67 | <b>DESIGN BY</b><br><br><br><b>PLAN MOTIF CO., LTD</b><br>64 Soi Sathon 10, North Sathon Rd.,<br>Silom, Bangrak, Bangkok 10500, Thailand.<br>Tel. 0-2237-0080 Ext.333 Fax: 0-2237-9251<br>E-mail : plan_motif@yahoo.co.th |
|---|------------------------------------------------------------------------|----------------------------|-------------------------------------------------------------------------------------------------|---|






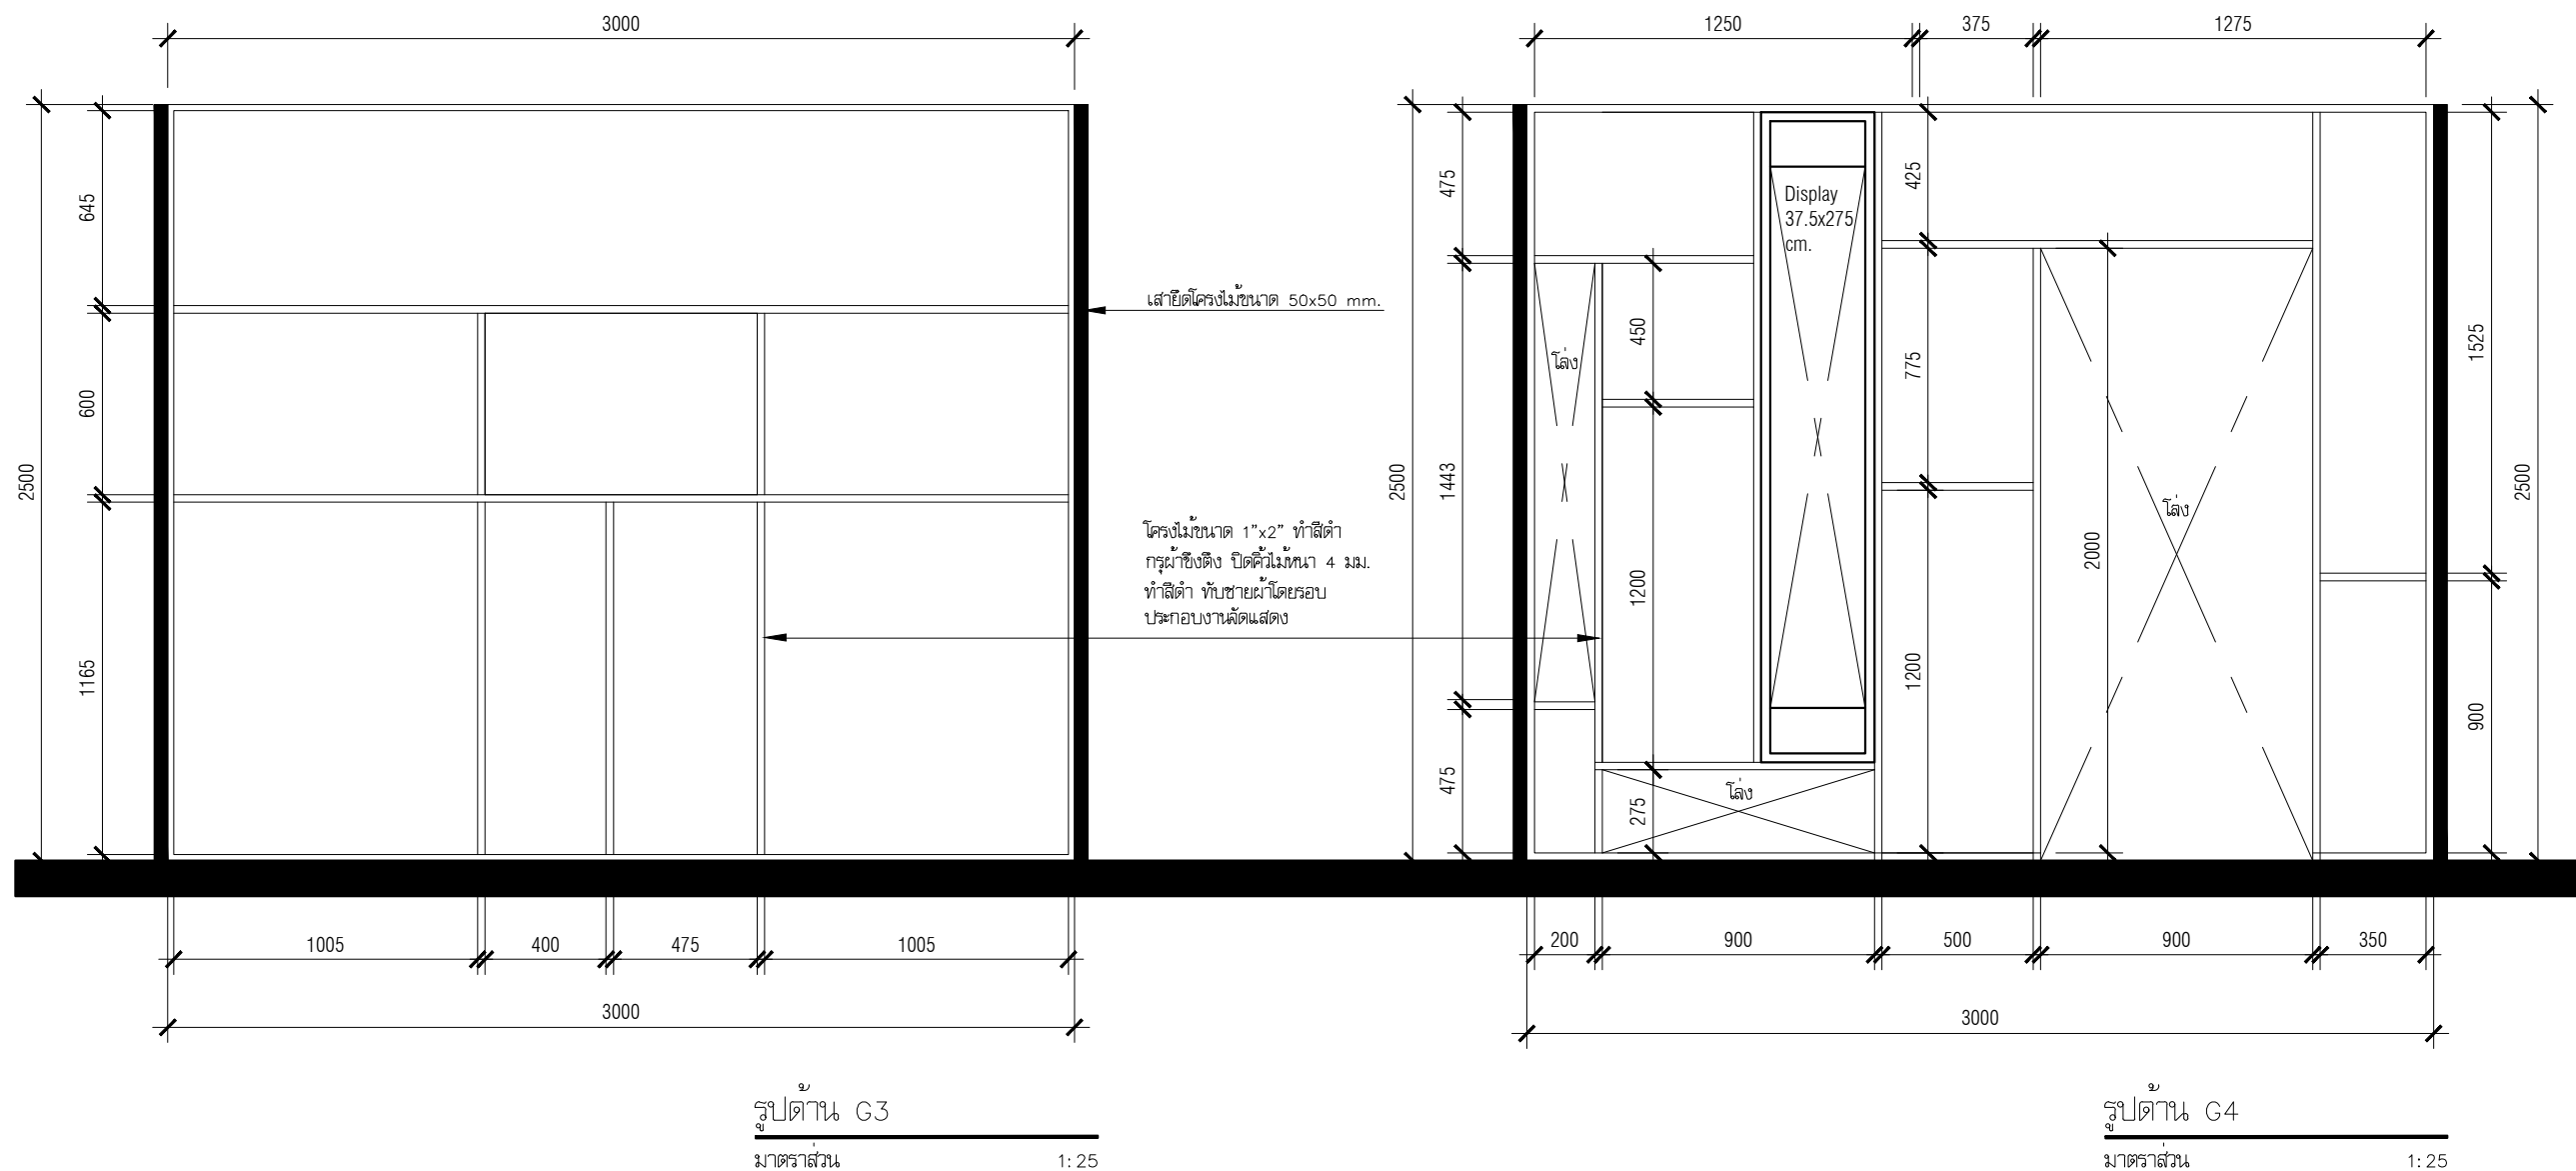


|   |                                                                                       |                       |   |   |
|---|---------------------------------------------------------------------------------------|-----------------------|---|---|
| <p><b>PROJECT :</b> งานนิเทศการทงมเวียมรื่อง ทวย</p> <p><b>OWNER :</b> สถาบันพิพิธภัณฑการเรียนรณหงชาติ (สพร.)</p> <p><b>SITE :</b> ท้องนิเทศการชวศรว มิวเซียมสยาม</p> | <p><b>DESCRIPTION</b></p> <p>AS-BUILT DRAWING</p> <p><b>DATE :</b> 17 มีนาคม 2564</p> | <p><b>APPROVE</b></p> | <p><b>TITLE</b> รูปตําน G3 , G4</p> <p><b>SCALE</b> 1: 25</p> <p><b>DRAWING NO.</b> ID-26</p> <p><b>TOTAL:</b> 67</p> | <p><b>DESIGN BY</b></p> <p><b>PLAN MOTIF CO., LTD</b><br/>64 Soi Sathon 10, North Sathon Rd.,<br/>Silom, Bangrak, Bangkok 10500, Thailand.<br/>Tel. 0-2237-0080 Ext.333 Fax: 0-2237-9251<br/>E-mail : plan_motif@yahoo.co.th</p> |
|---|---------------------------------------------------------------------------------------|-----------------------|---|---|



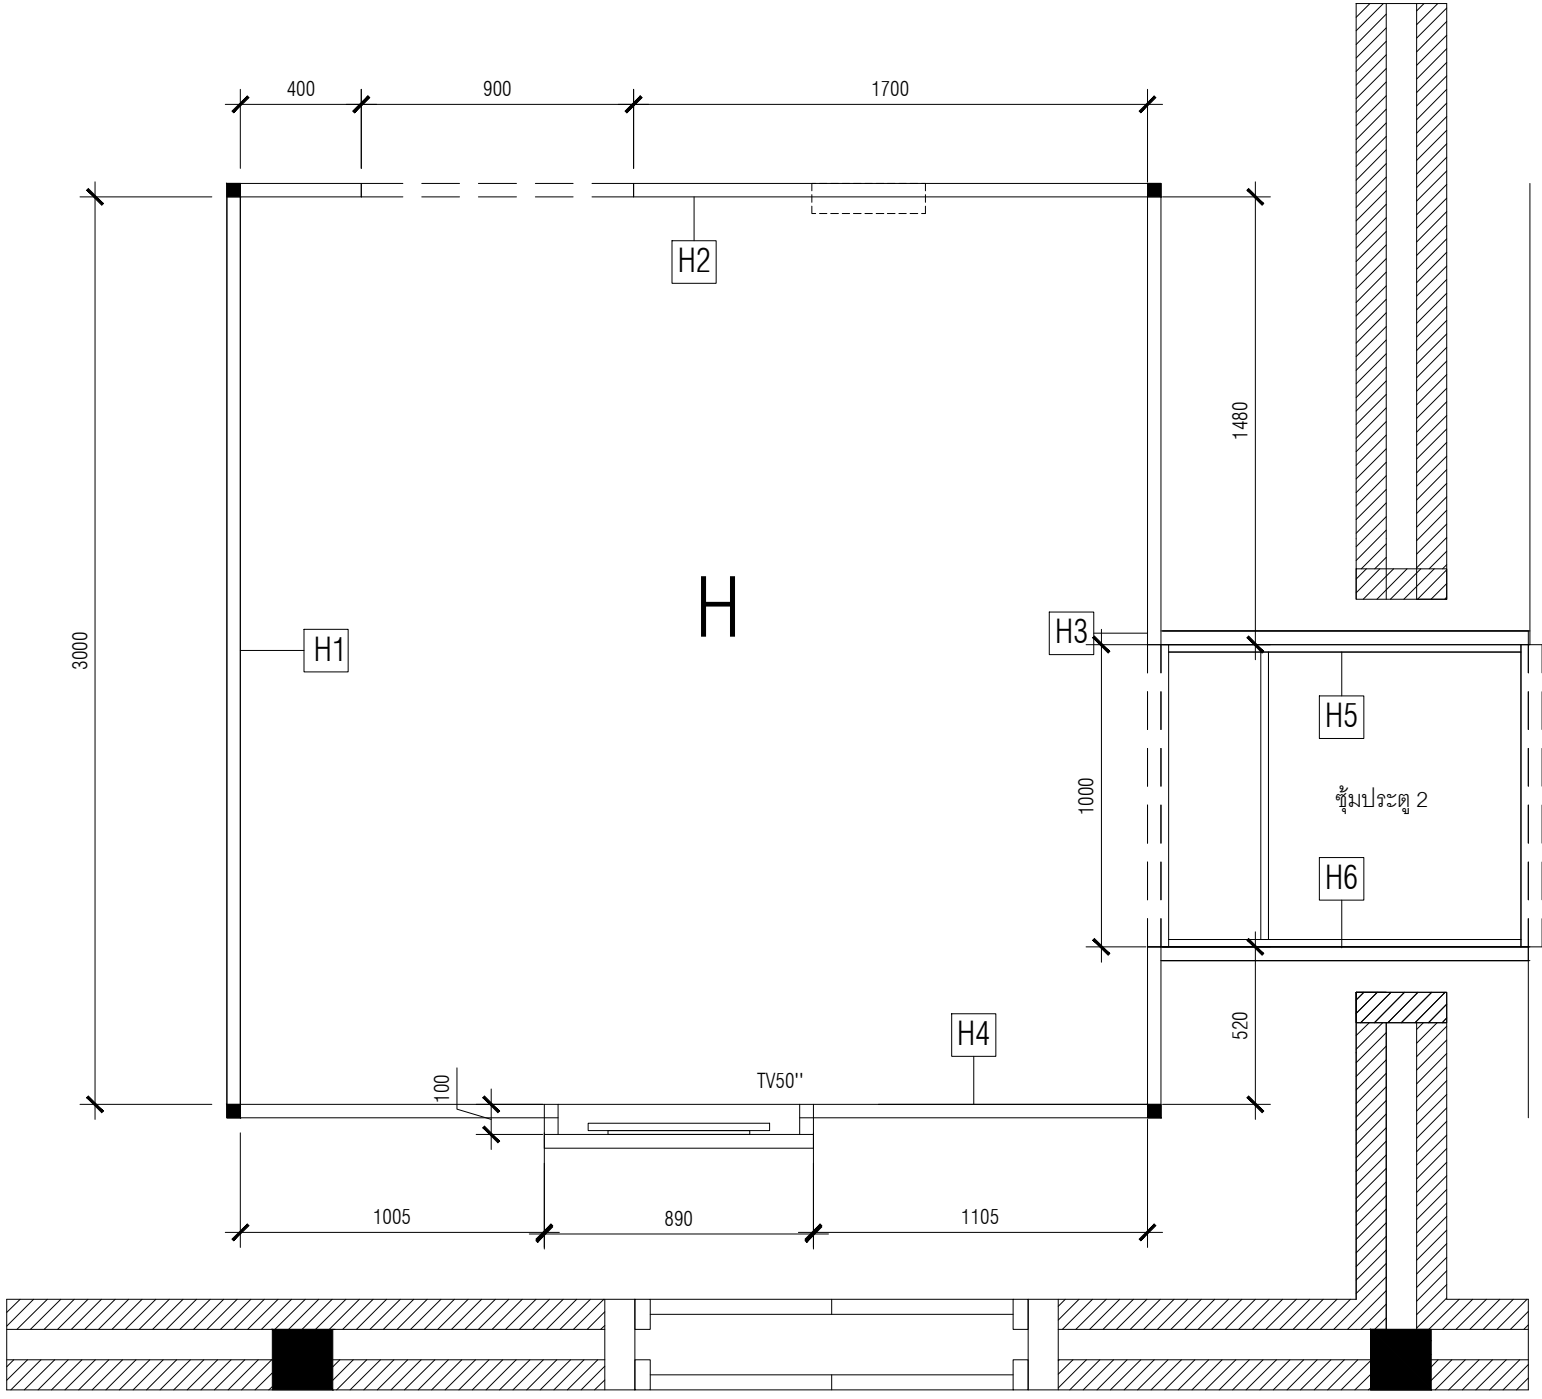


ผังขยายห้อง H (คนขาย/วังสะพุง ค้าเร)  
มาตราส่วน 1:25

|   |                                                                                       |                                                       |   |   |
|---|---------------------------------------------------------------------------------------|-------------------------------------------------------|---|---|
| <p><b>PROJECT :</b> งานนิเทศการทบทวนเรื่อง ทวย</p> <p><b>OWNER :</b> สถาบันพิพิธภัณฑ์การเรียนรู้แห่งชาติ (สพร.)</p> <p><b>SITE :</b> ห้องนิเทศการชั่วคราว มิวเซียมสยาม</p> | <p><b>DESCRIPTION</b></p> <p>AS-BUILT DRAWING</p> <p><b>DATE :</b> 17 มีนาคม 2564</p> | <p><b>APPROVE</b></p> <p></p> <p></p> <p></p> <p></p> | <p><b>TITLE</b> ผังขยายห้อง H</p> <p><b>SCALE</b> 1:25</p> <p><b>DRAWING NO.</b> ID-27</p> <p><b>TOTAL:</b> 67</p> | <p><b>DESIGN BY</b></p> <p>PLAN MOTIF CO., LTD</p> <p>64 Soi Sathon 10, North Sathon Rd.,</p> <p>Silom, Bangrak, Bangkok 10500, Thailand.</p> <p>Tel. 0-2237-0080 Ext.333 Fax: 0-2237-9251</p> <p>E-mail : plan_motif@yahoo.co.th</p>  |
|---|---------------------------------------------------------------------------------------|-------------------------------------------------------|---|---|

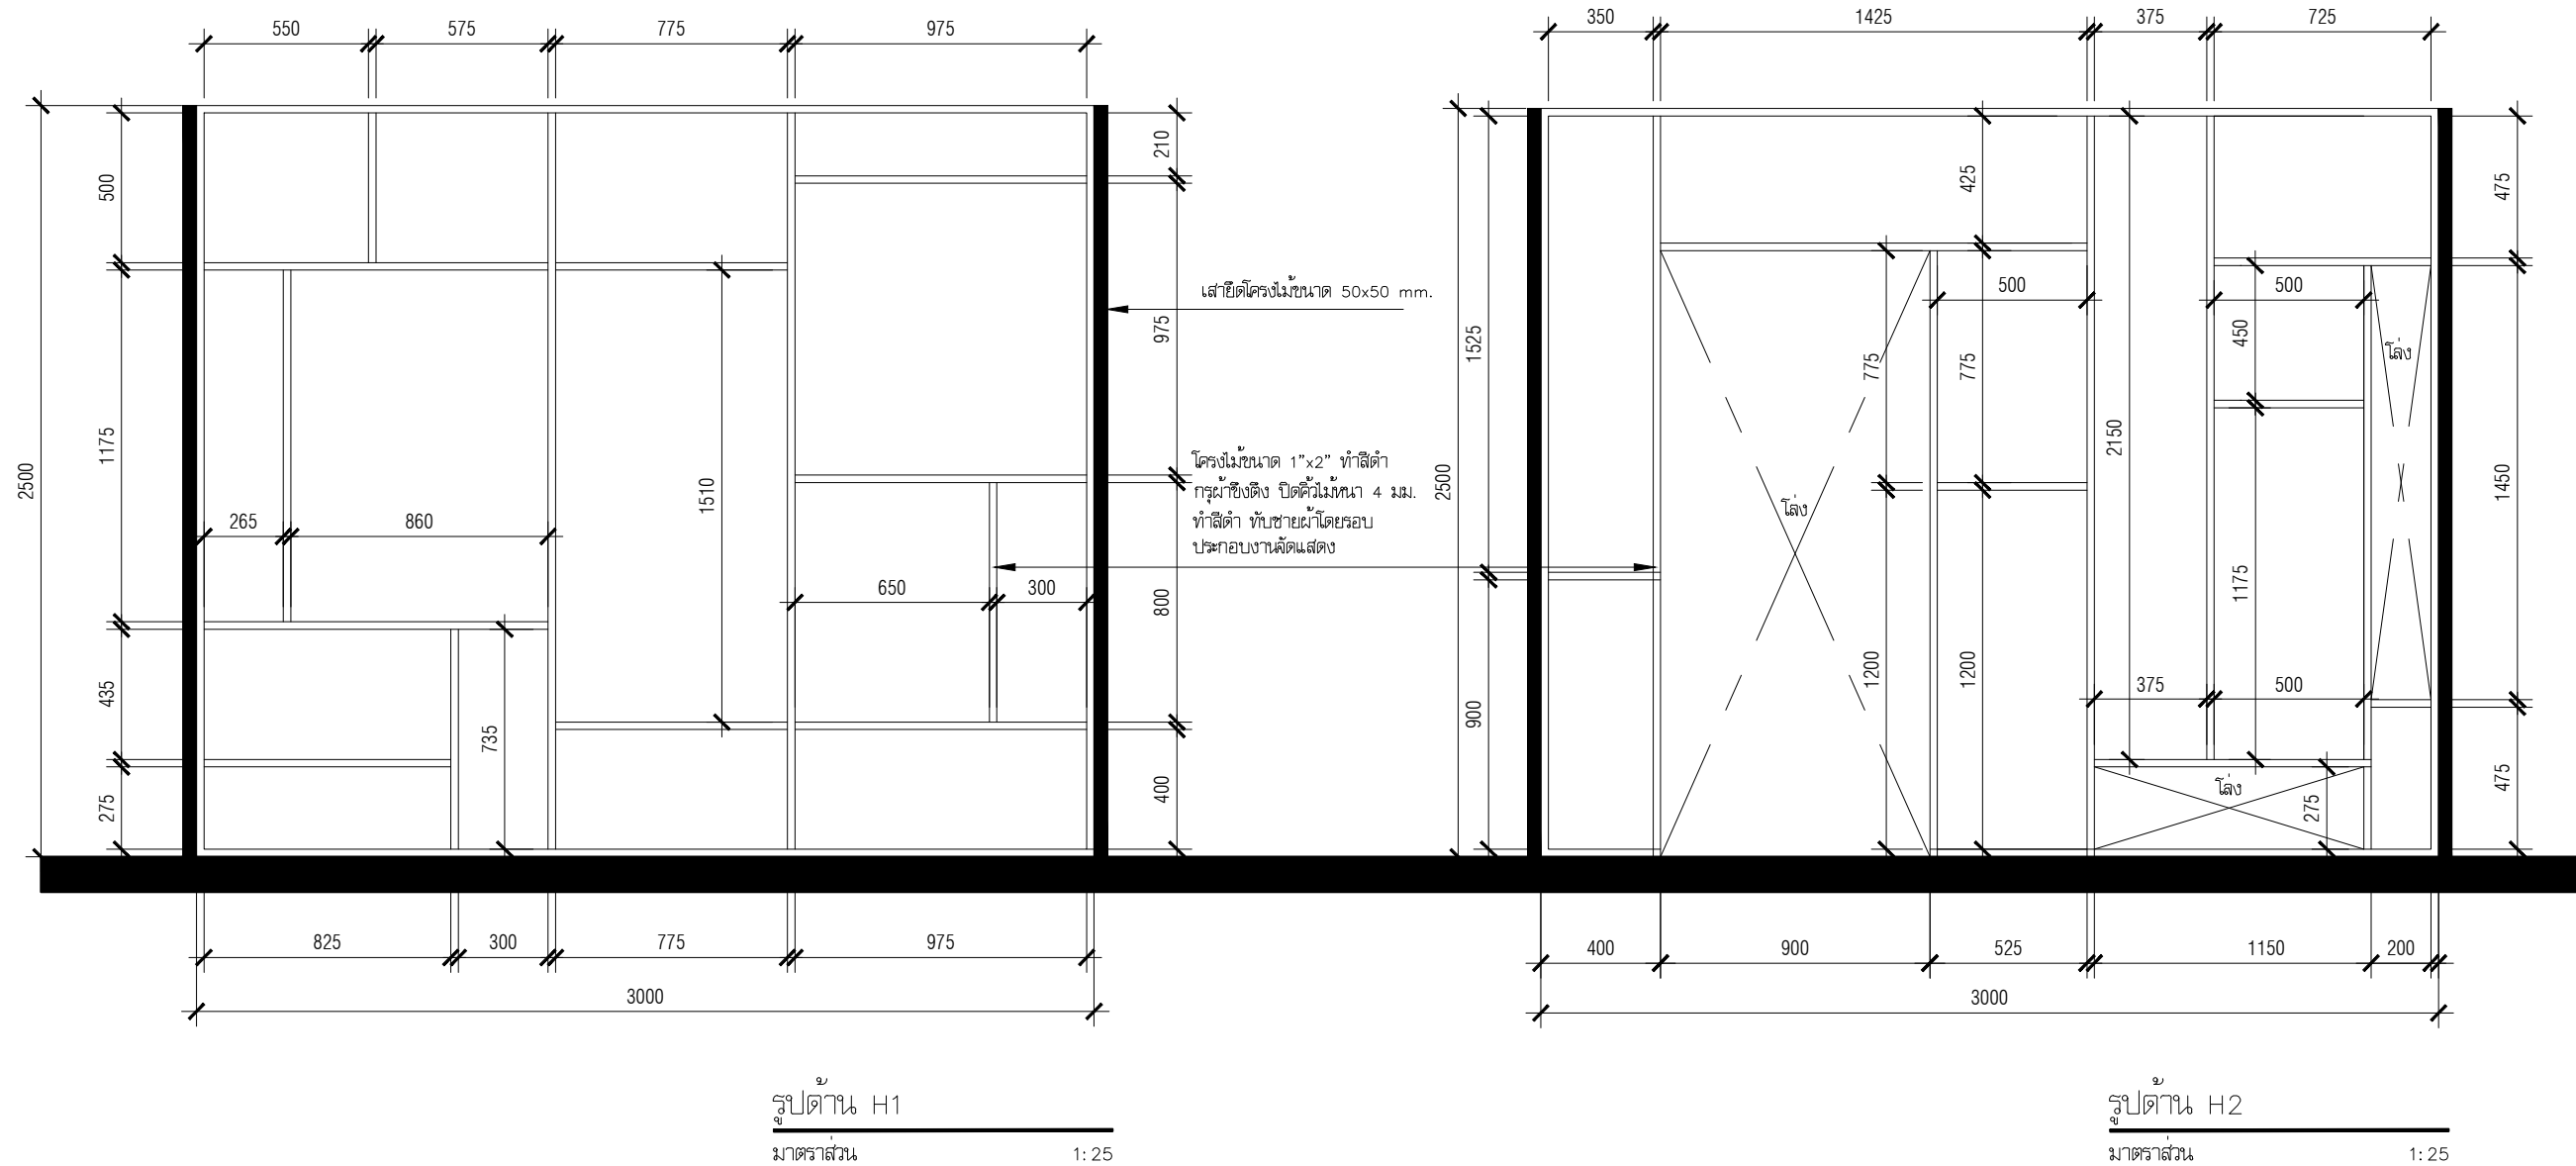


|   |                                                                                       |                       |   |   |
|---|---------------------------------------------------------------------------------------|-----------------------|---|---|
| <p><b>PROJECT :</b> งานนิเทศการทอผ้าเรือนร้อย ทวย</p> <p><b>OWNER :</b> สถาบันพิพิธภัณฑ์การเรียนรู้แห่งชาติ (สพร.)</p> <p><b>SITE :</b> ห้องนิเทศการทอผ้าเรือนร้อย, มิวเซียมสยาม</p> | <p><b>DESCRIPTION</b></p> <p>AS-BUILT DRAWING</p> <p><b>DATE :</b> 17 มีนาคม 2564</p> | <p><b>APPROVE</b></p> | <p><b>TITLE</b> รูปถ่าย H1 , H2</p> <p><b>SCALE</b> 1:25</p> <p><b>DRAWING NO.</b> ID-28</p> <p><b>TOTAL:</b> 67</p> | <p><b>DESIGN BY</b></p> <p><b>PLAN MOTIF CO., LTD</b><br/>64 Soi Sathon 10, North Sathon Rd.,<br/>Silom, Bangrak, Bangkok 10500, Thailand.<br/>Tel. 0-2237-0080 Ext.333 Fax: 0-2237-9251<br/>E-mail : plan_motif@yahoo.co.th</p> |
|---|---------------------------------------------------------------------------------------|-----------------------|---|---|




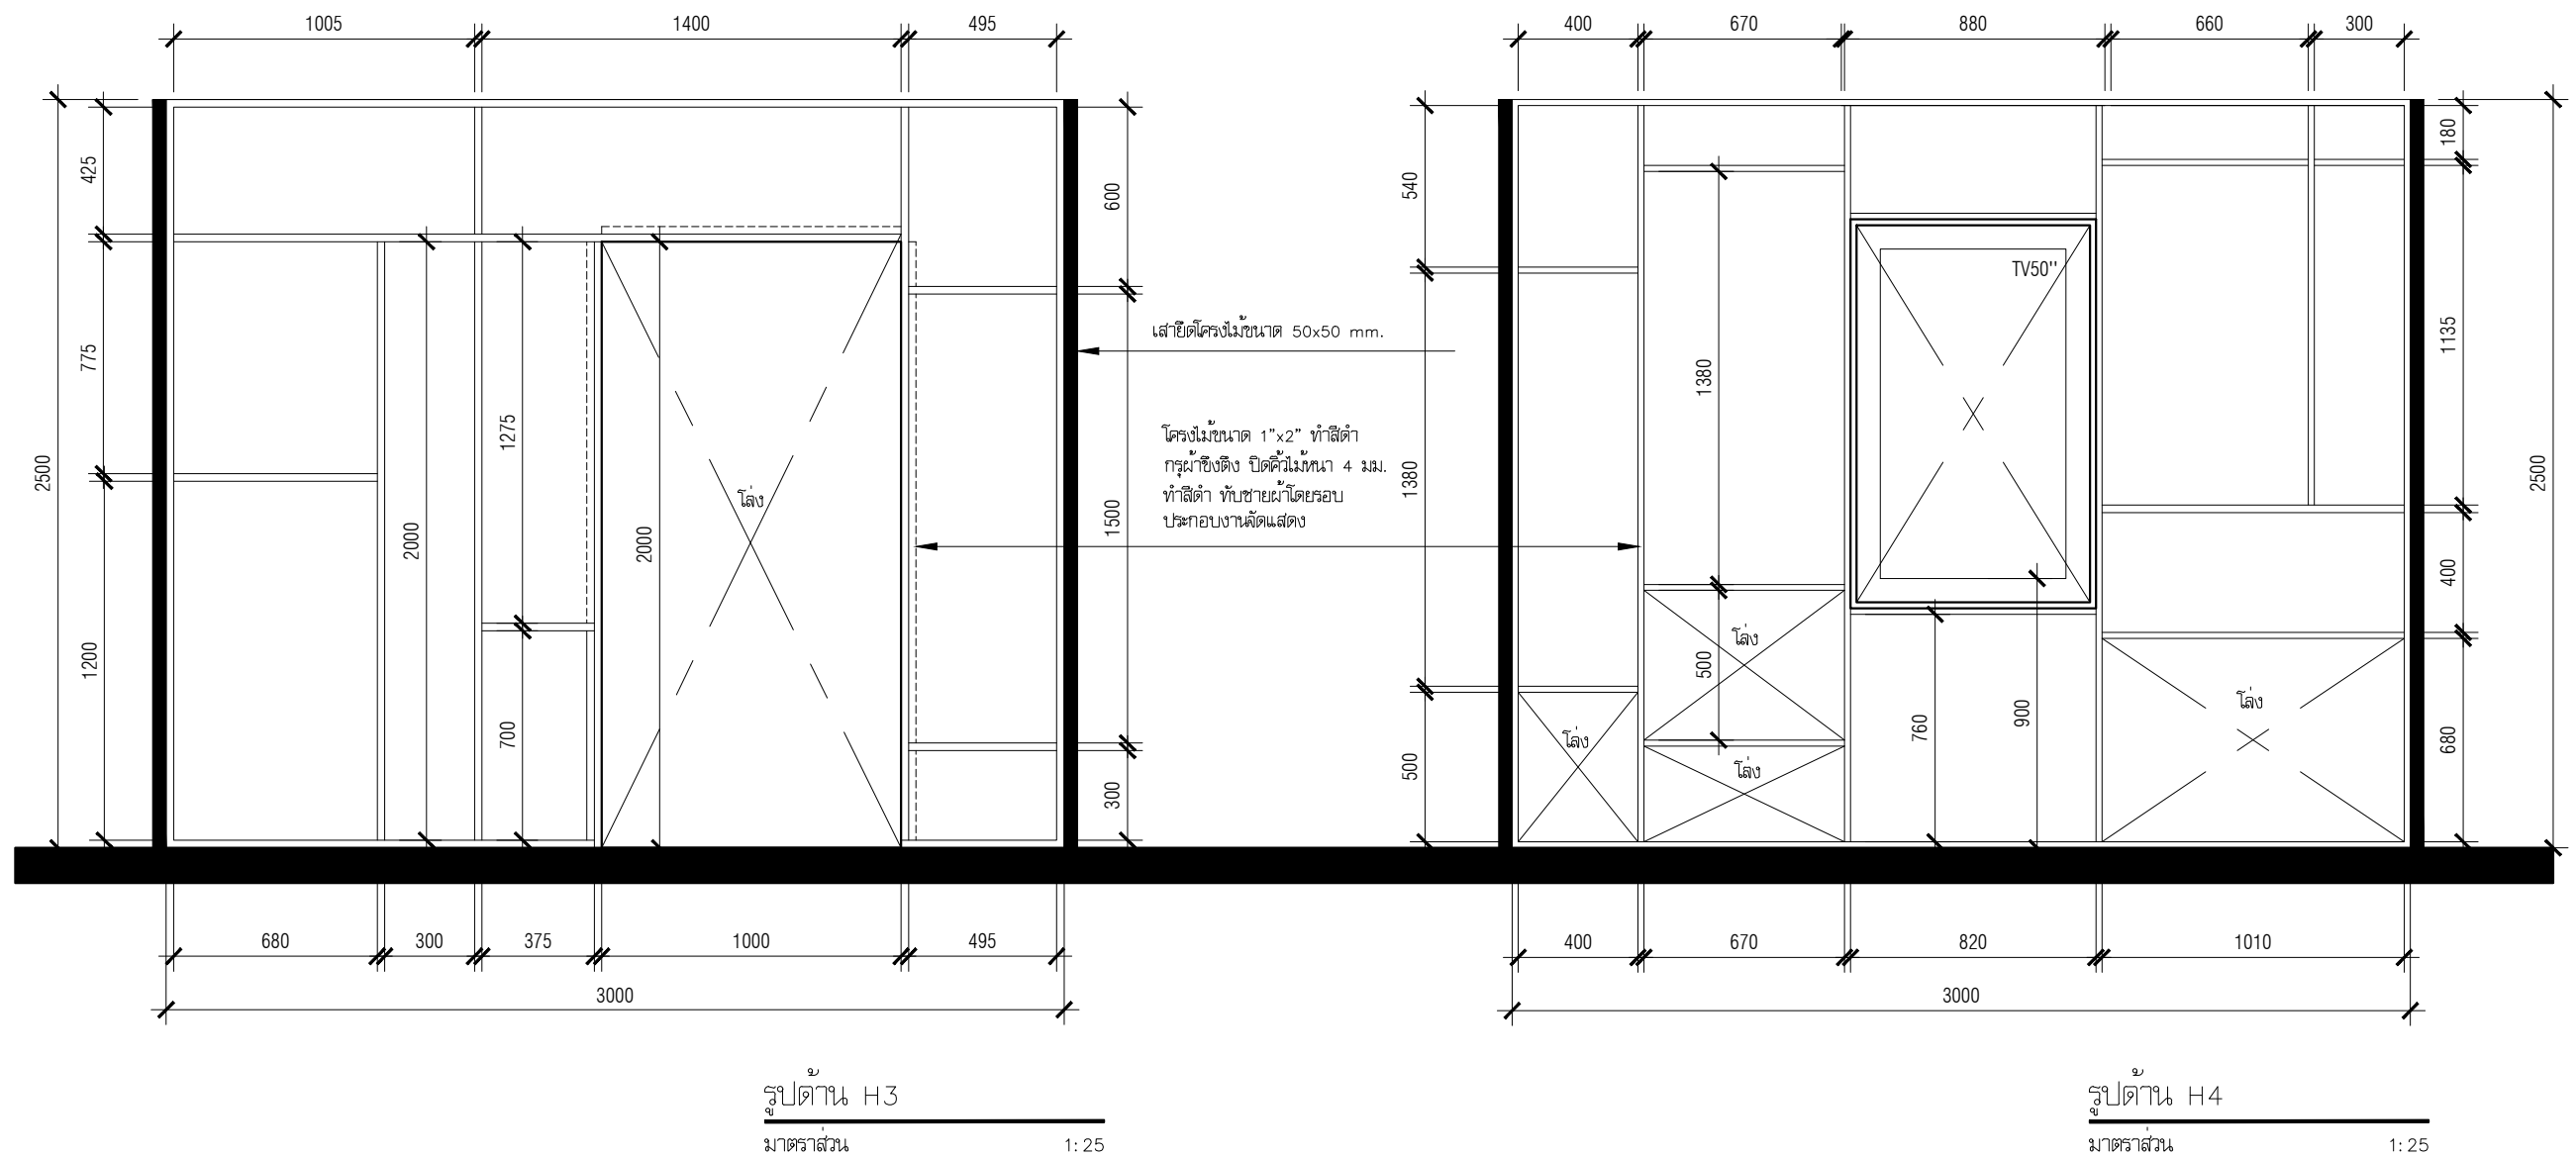

|   |                                                                                       |                       |   |   |
|---|---------------------------------------------------------------------------------------|-----------------------|---|---|
<p><b>APPROVE</b></p> | <p><b>TITLE</b> รูปตําน H3 , H4</p> <p><b>SCALE</b> 1:25</p> <p><b>DRAWING NO.</b> ID-29</p> <p><b>TOTAL:</b> 67</p> | <p><b>DESIGN BY</b></p> <p><b>PLAN MOTIF CO., LTD</b><br/>64 Soi Sathon 10, North Sathon Rd.,<br/>Silom, Bangrak, Bangkok 10500, Thailand.<br/>Tel. 0-2237-0080 Ext.333 Fax: 0-2237-9251<br/>E-mail : plan_motif@yahoo.co.th</p> |
|---|---------------------------------------------------------------------------------------|-----------------------|---|---|

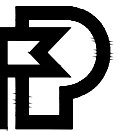



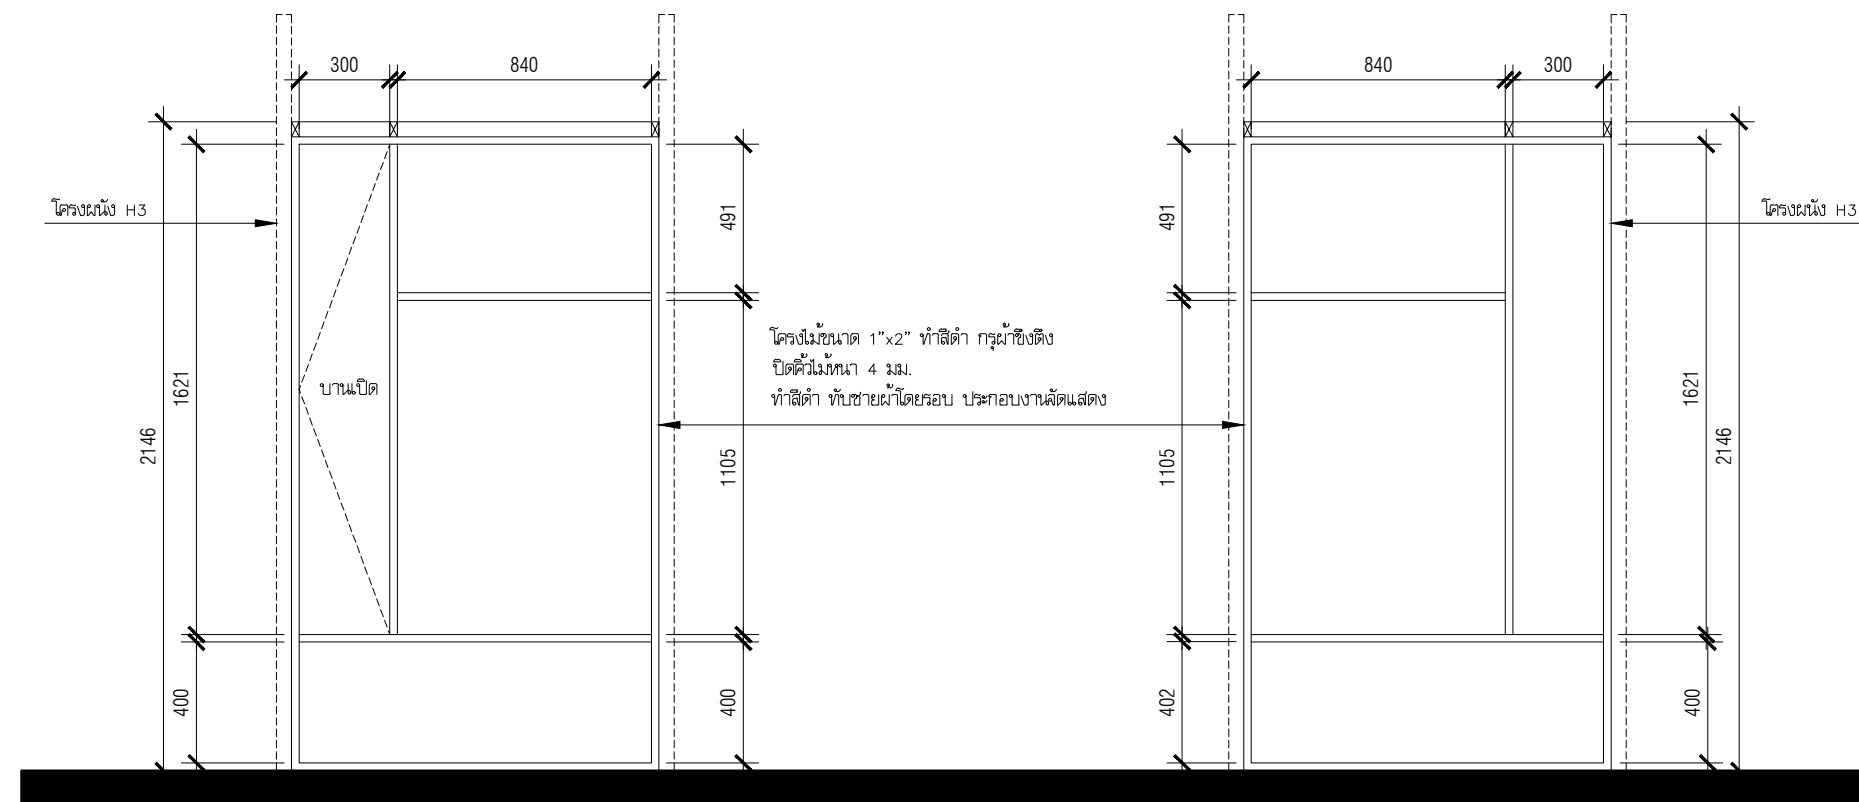


รูปด้าน H5 (ชั้นประตู 2)  
มาตราส่วน 1:25

รูปด้าน H6 (ชั้นประตู 2)  
มาตราส่วน 1:25

|   |                                                                        |                |   |   |
|---|------------------------------------------------------------------------|----------------|---|---|
<b>APPROVE</b> | <b>TITLE</b> รูปด้าน H5,H6 (ชั้นประตู 2)<br><b>SCALE</b> 1:25<br><b>DRAWING NO.</b> ID-30<br><b>TOTAL</b> : 67 | <b>DESIGN BY</b><br><b>PLAN MOTIF CO., LTD</b><br>64 Soi Sathon 10, North Sathon Rd.,<br>Silom, Bangrak, Bangkok 10500, Thailand.<br>Tel. 0-2237-0080 Ext.333 Fax: 0-2237-9251<br>E-mail : plan_motif@yahoo.co.th |
|---|------------------------------------------------------------------------|----------------|---|---|




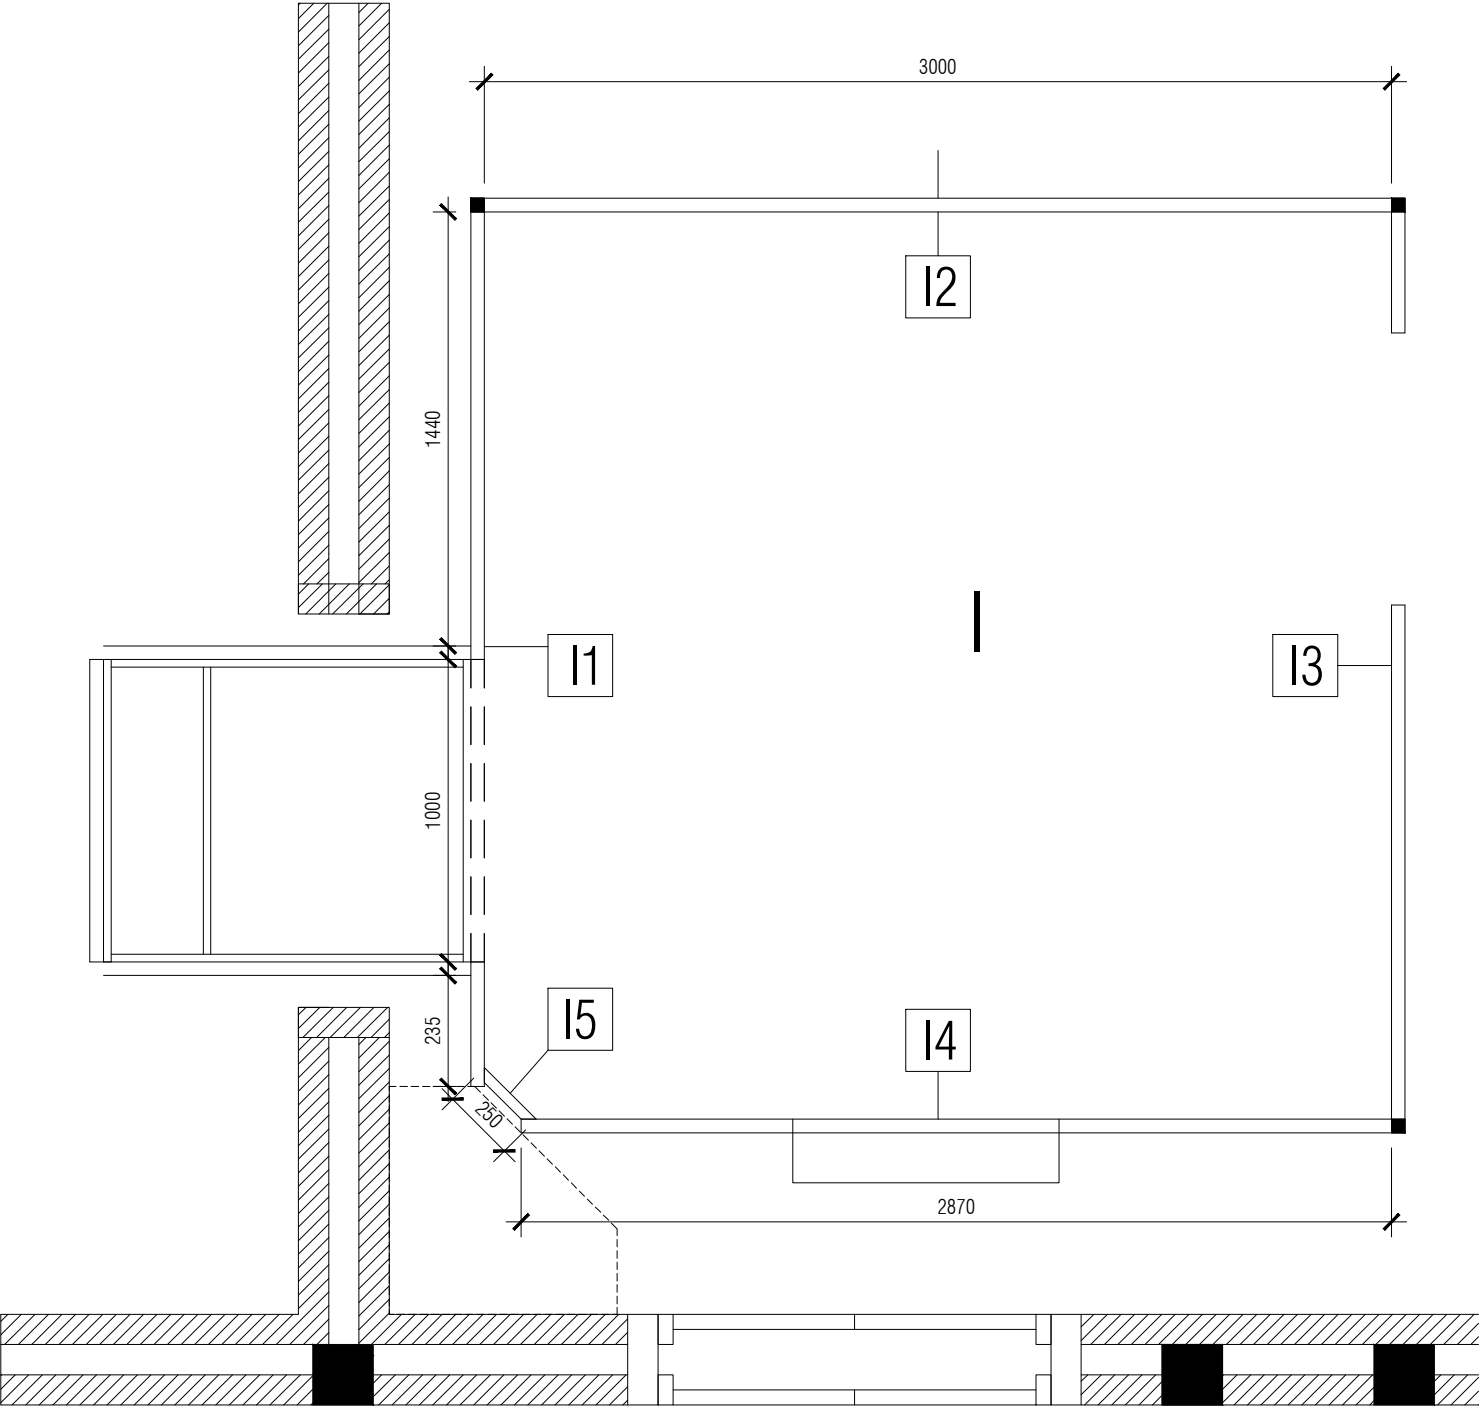


ผังขยายห้อง 1 (คนขายพิการ)  
มาตราส่วน 1: 25

|                                                       |                              |                |                            |                  |   |                                                                                       |
|-------------------------------------------------------|------------------------------|----------------|----------------------------|------------------|---|---------------------------------------------------------------------------------------|
| <b>PROJECT :</b> งานบริหารโครงการหมู่บ้านร่อง ทวย     | <b>DESCRIPTION</b>           | <b>APPROVE</b> | <b>TITLE</b> ผังขยายห้อง 1 | <b>DESIGN BY</b> | <b>PLAN MOTIF CO., LTD</b><br>64 Soi Sathon 10, North Sathon Rd.,<br>Silom, Bangrak, Bangkok 10500, Thailand.<br>Tel. 0-2237-0080 Ext.333 Fax: 0-2237-9251<br>E-mail : plan_motif@yahoo.co.th |  |
| <b>OWNER :</b> สถาบันพิพิธภัณฑการเรียนรณหงชาติ (สพว.) | AS-BUILT DRAWING             |                | <b>SCALE</b> 1: 25         |                  |   |                                                                                       |
|
|                                                       |                              |                | <b>TOTAL:</b> 67           |                  |   |                                                                                       |




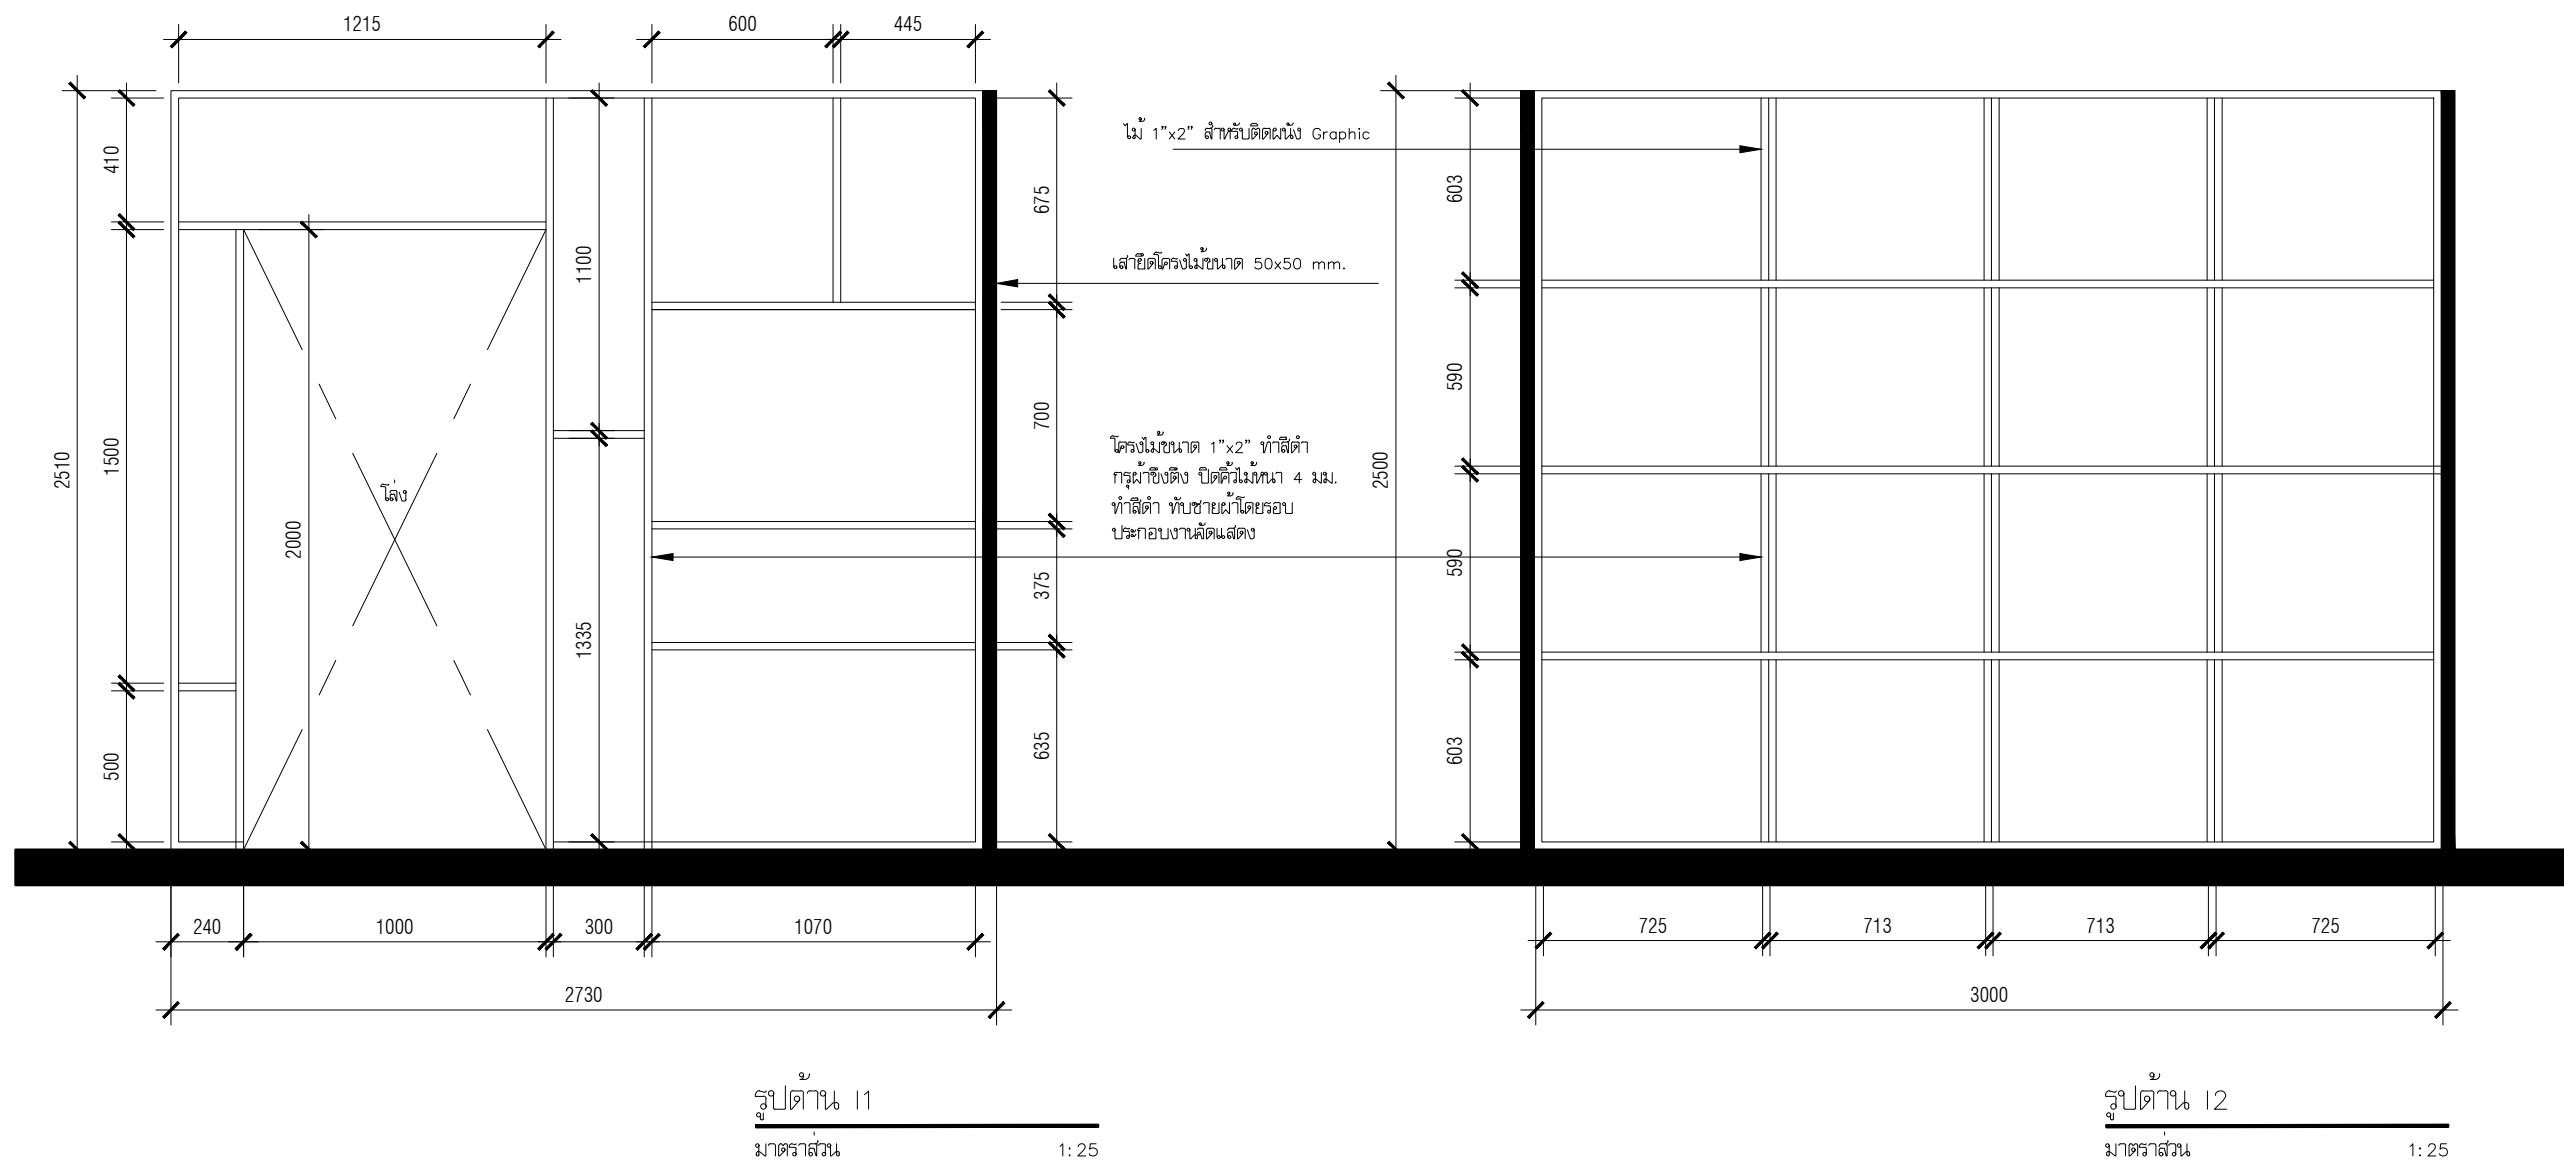

|   |                                                                                       |                       |   |   |
|---|---------------------------------------------------------------------------------------|-----------------------|---|---|
| <p><b>PROJECT :</b> งานนิทรรศการหมุนเวียนเรื่อง ทวย</p> <p><b>OWNER :</b> สถาบันพิพิธภัณฑ์การเรียนรู้แห่งชาติ (สพร.)</p> <p><b>SITE :</b> ห้องนิทรรศการชั่วคราว มิวเซียมสยาม</p> | <p><b>DESCRIPTION</b></p> <p>AS-BUILT DRAWING</p> <p><b>DATE :</b> 17 มีนาคม 2564</p> | <p><b>APPROVE</b></p> | <p><b>TITLE</b> รูปदान 11 , 12</p> <p><b>SCALE</b> 1: 25</p> <p><b>DRAWING NO.</b> ID-32</p> <p><b>TOTAL:</b> 67</p> | <p><b>DESIGN BY</b></p> <p><b>PLAN MOTIF CO., LTD</b><br/>64 Soi Sathon 10, North Sathon Rd.,<br/>Silom, Bangrak, Bangkok 10500, Thailand.<br/>Tel. 0-2237-0080 Ext.333 Fax: 0-2237-9251<br/>E-mail : plan_motif@yahoo.co.th</p>  |
|---|---------------------------------------------------------------------------------------|-----------------------|---|---|

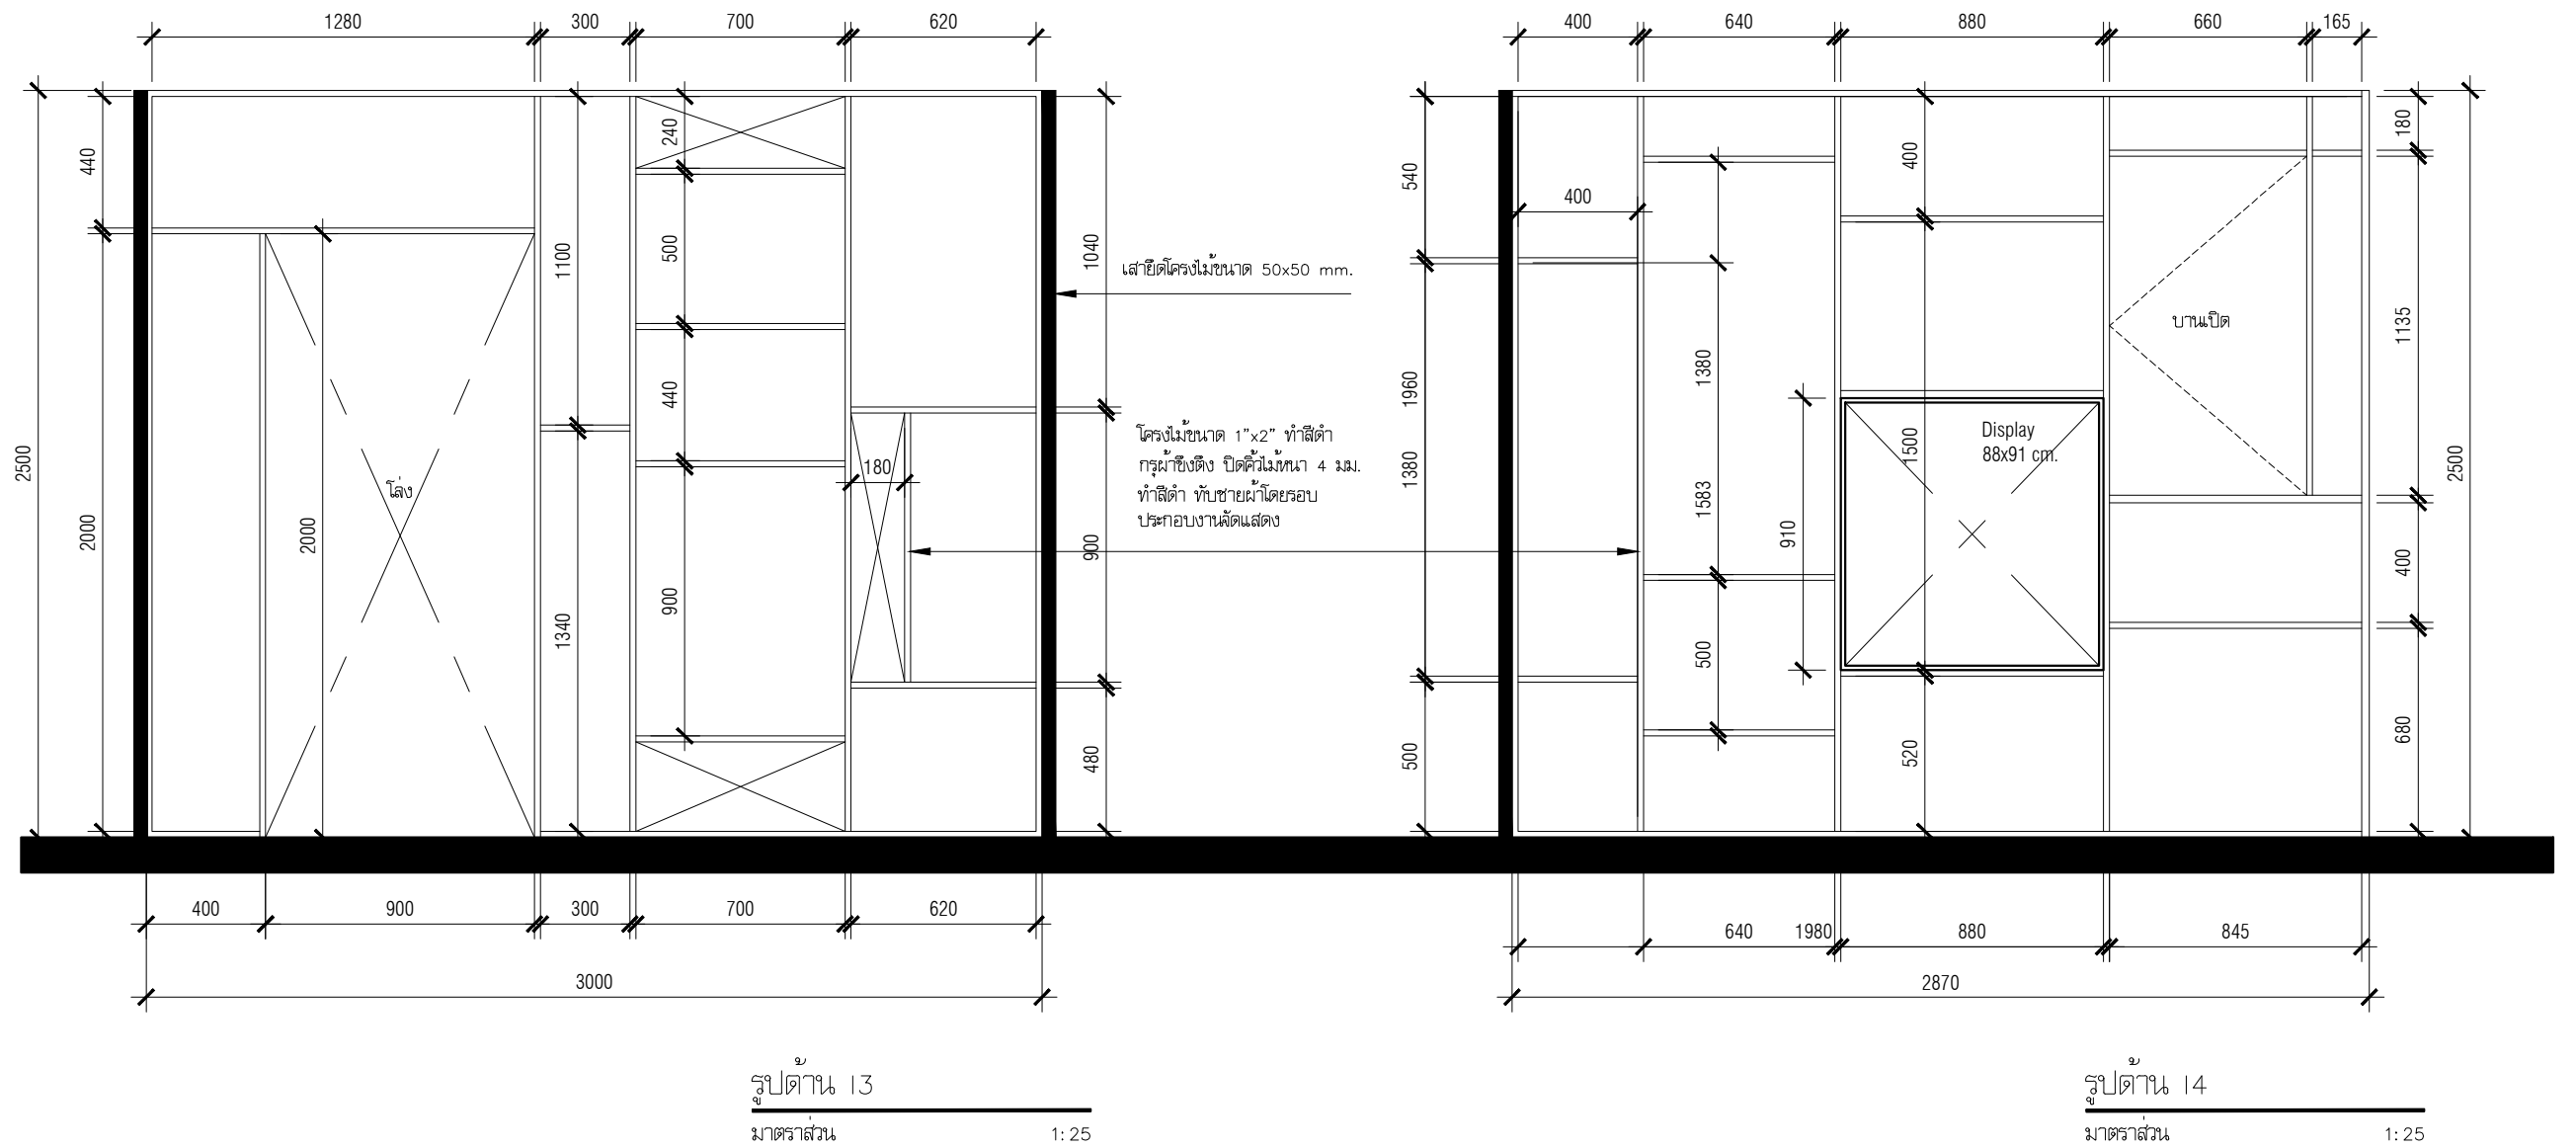

|   |                                                                                       |                       |   |   |
|---|---------------------------------------------------------------------------------------|-----------------------|---|---|
<p><b>APPROVE</b></p> | <p><b>TITLE</b> รูปตําน 13 , 14</p> <p><b>SCALE</b> 1:25</p> <p><b>DRAWING NO.</b> ID-33</p> <p><b>TOTAL:</b> 67</p> | <p><b>DESIGN BY</b></p> <p><b>PLAN MOTIF CO., LTD</b></p> <p>64 Soi Sathon 10, North Sathon Rd.,<br/>Silom, Bangrak, Bangkok 10500, Thailand.<br/>Tel. 0-2237-0080 Ext.333 Fax: 0-2237-9251<br/>E-mail : plan_motif@yahoo.co.th</p>  |
|---|---------------------------------------------------------------------------------------|-----------------------|---|---|

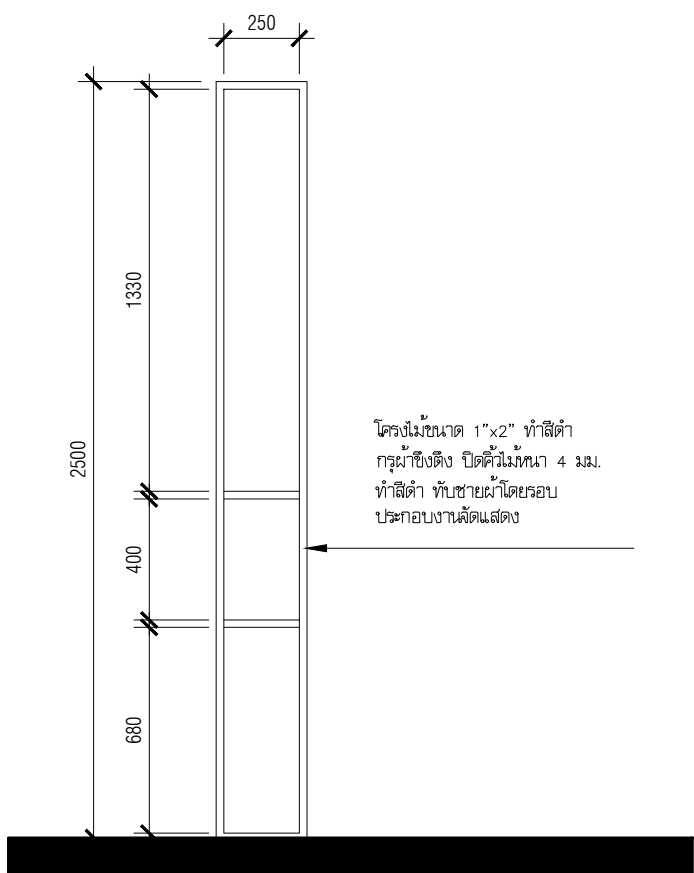

รูปด้าน 15  
มาตราส่วน 1: 25

**PROJECT :** งานนิทรรศการหมุนเวียนเรื่อง ทวย  
**OWNER :** สถาบันพิพิธภัณฑ์การเรียนรู้แห่งชาติ (สพร.)  
**SITE :** ห้องนิทรรศการชั่วคราว มิวเซียมสยาม

**DESCRIPTION**  
AS-BUILT DRAWING  
**DATE :** 17 มีนาคม 2564


**APPROVE**

**TITLE** รูปด้าน 15  
**SCALE** 1: 25  
**DRAWING NO.** ID-34  
**TOTAL:** 67

DESIGN BY

**PLAN MOTIF CO., LTD**  
64 Soi Sathon 10, North Sathon Rd.,  
Silom, Bangrak, Bangkok 10500, Thailand.  
Tel. 0-2237-0080 Ext.333 Fax: 0-2237-9251  
E-mail : plan\_motif@yahoo.co.th



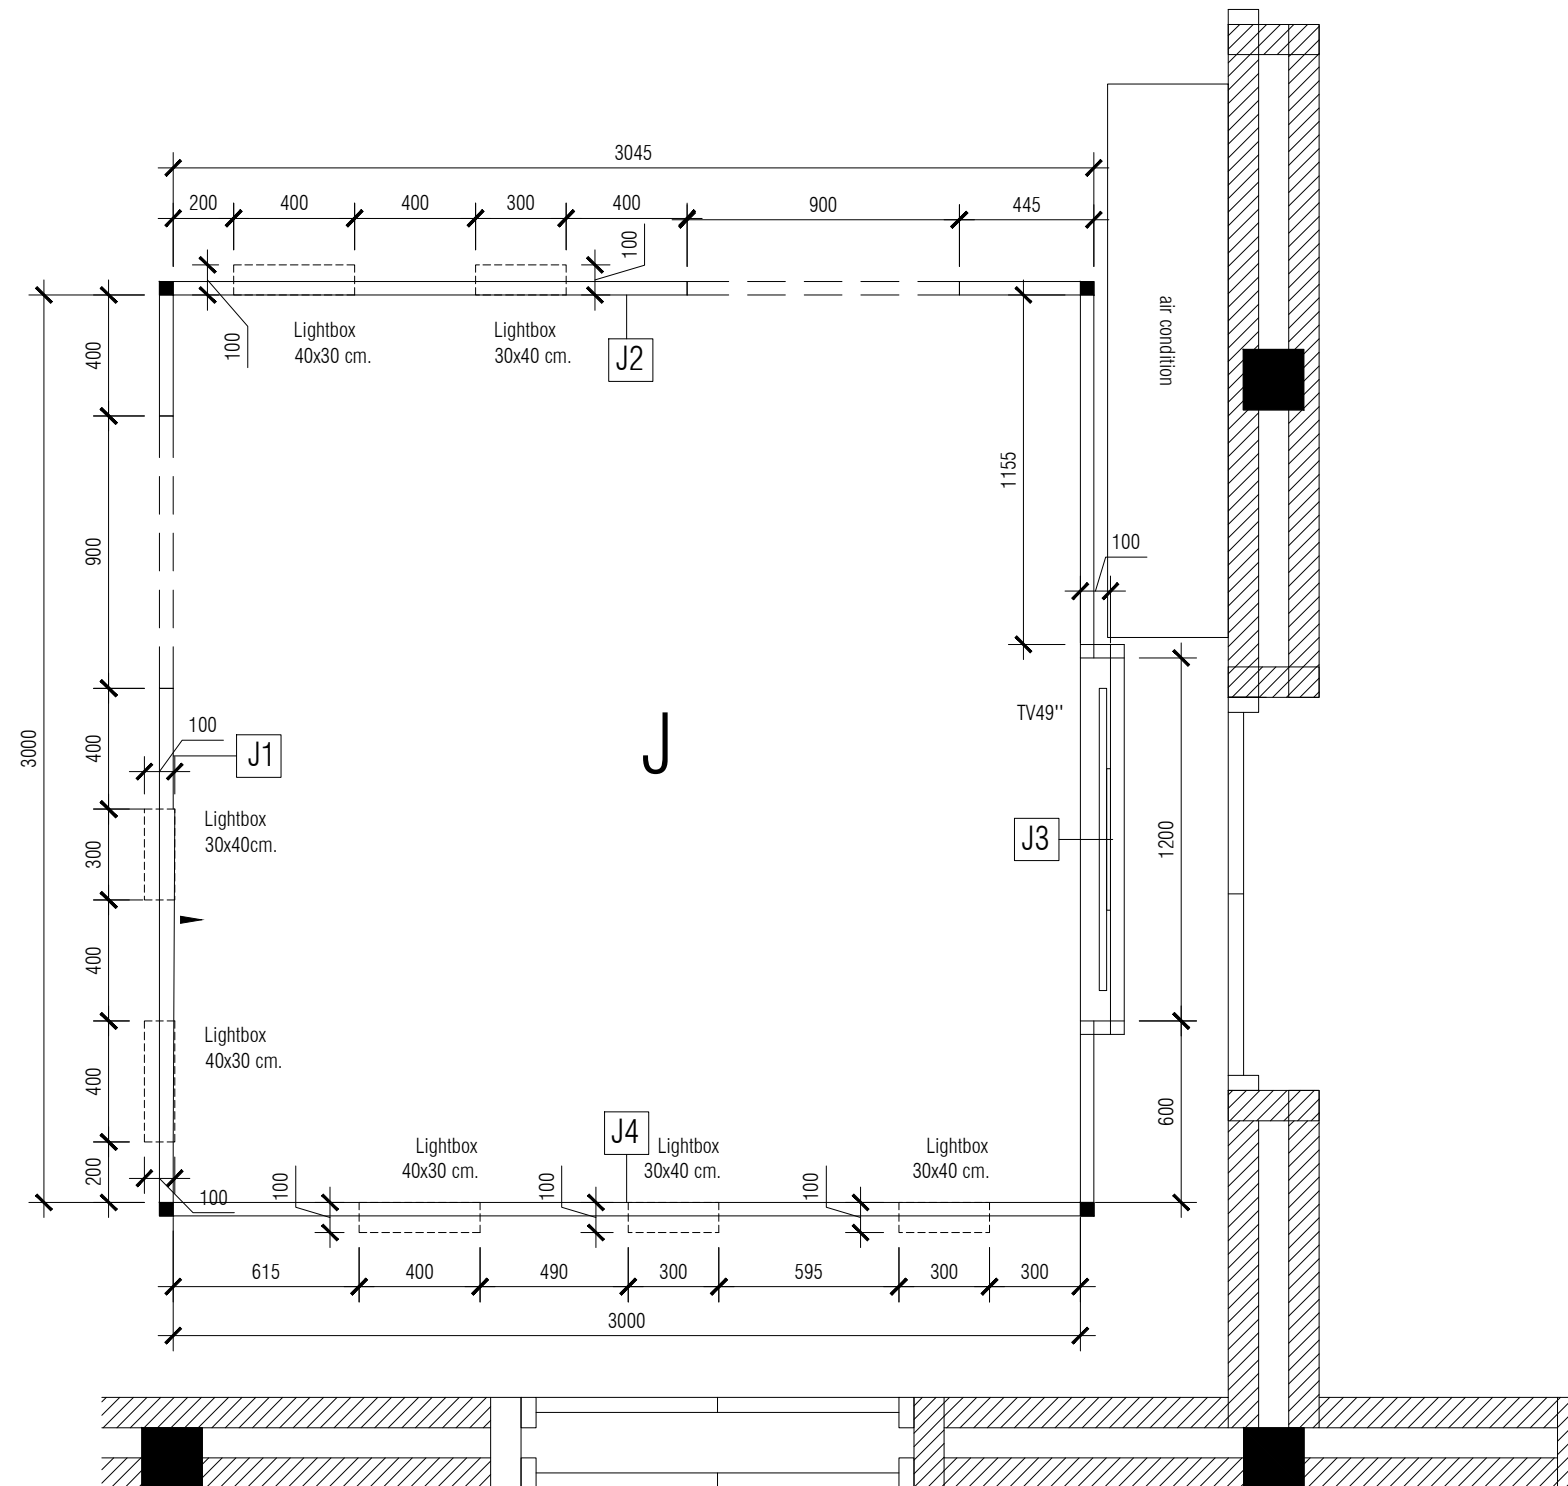

ผังขยายห้อง J (สิ่งศักดิ์สิทธิ์)  
มาตราส่วน 1: 25

**PROJECT :** งานนิทรรศการทงมเวียนเรื่อง ทวย  
**OWNER :** สถาบันพิพิธภัณฑ์การเรียนรู้แห่งชาติ (สพร.)  
**SITE :** ห้องนิทรรศการชั่วคราว มิวเซียมสยาม

**DESCRIPTION**  
AS-BUILT DRAWING  
**DATE :** 17 มีนาคม 2564


**APPROVE**

**TITLE** ผังขยายห้อง J  
**SCALE** 1: 25  
**DRAWING NO.** ID-35  
**TOTAL:** 67

**DESIGN BY**

**PLAN MOTIF CO., LTD**  
64 Soi Sathon 10, North Sathon Rd.,  
Silom, Bangrak, Bangkok 10500, Thailand.  
Tel. 0-2237-0080 Ext.333 Fax: 0-2237-9251  
E-mail : plan\_motif@yahoo.co.th



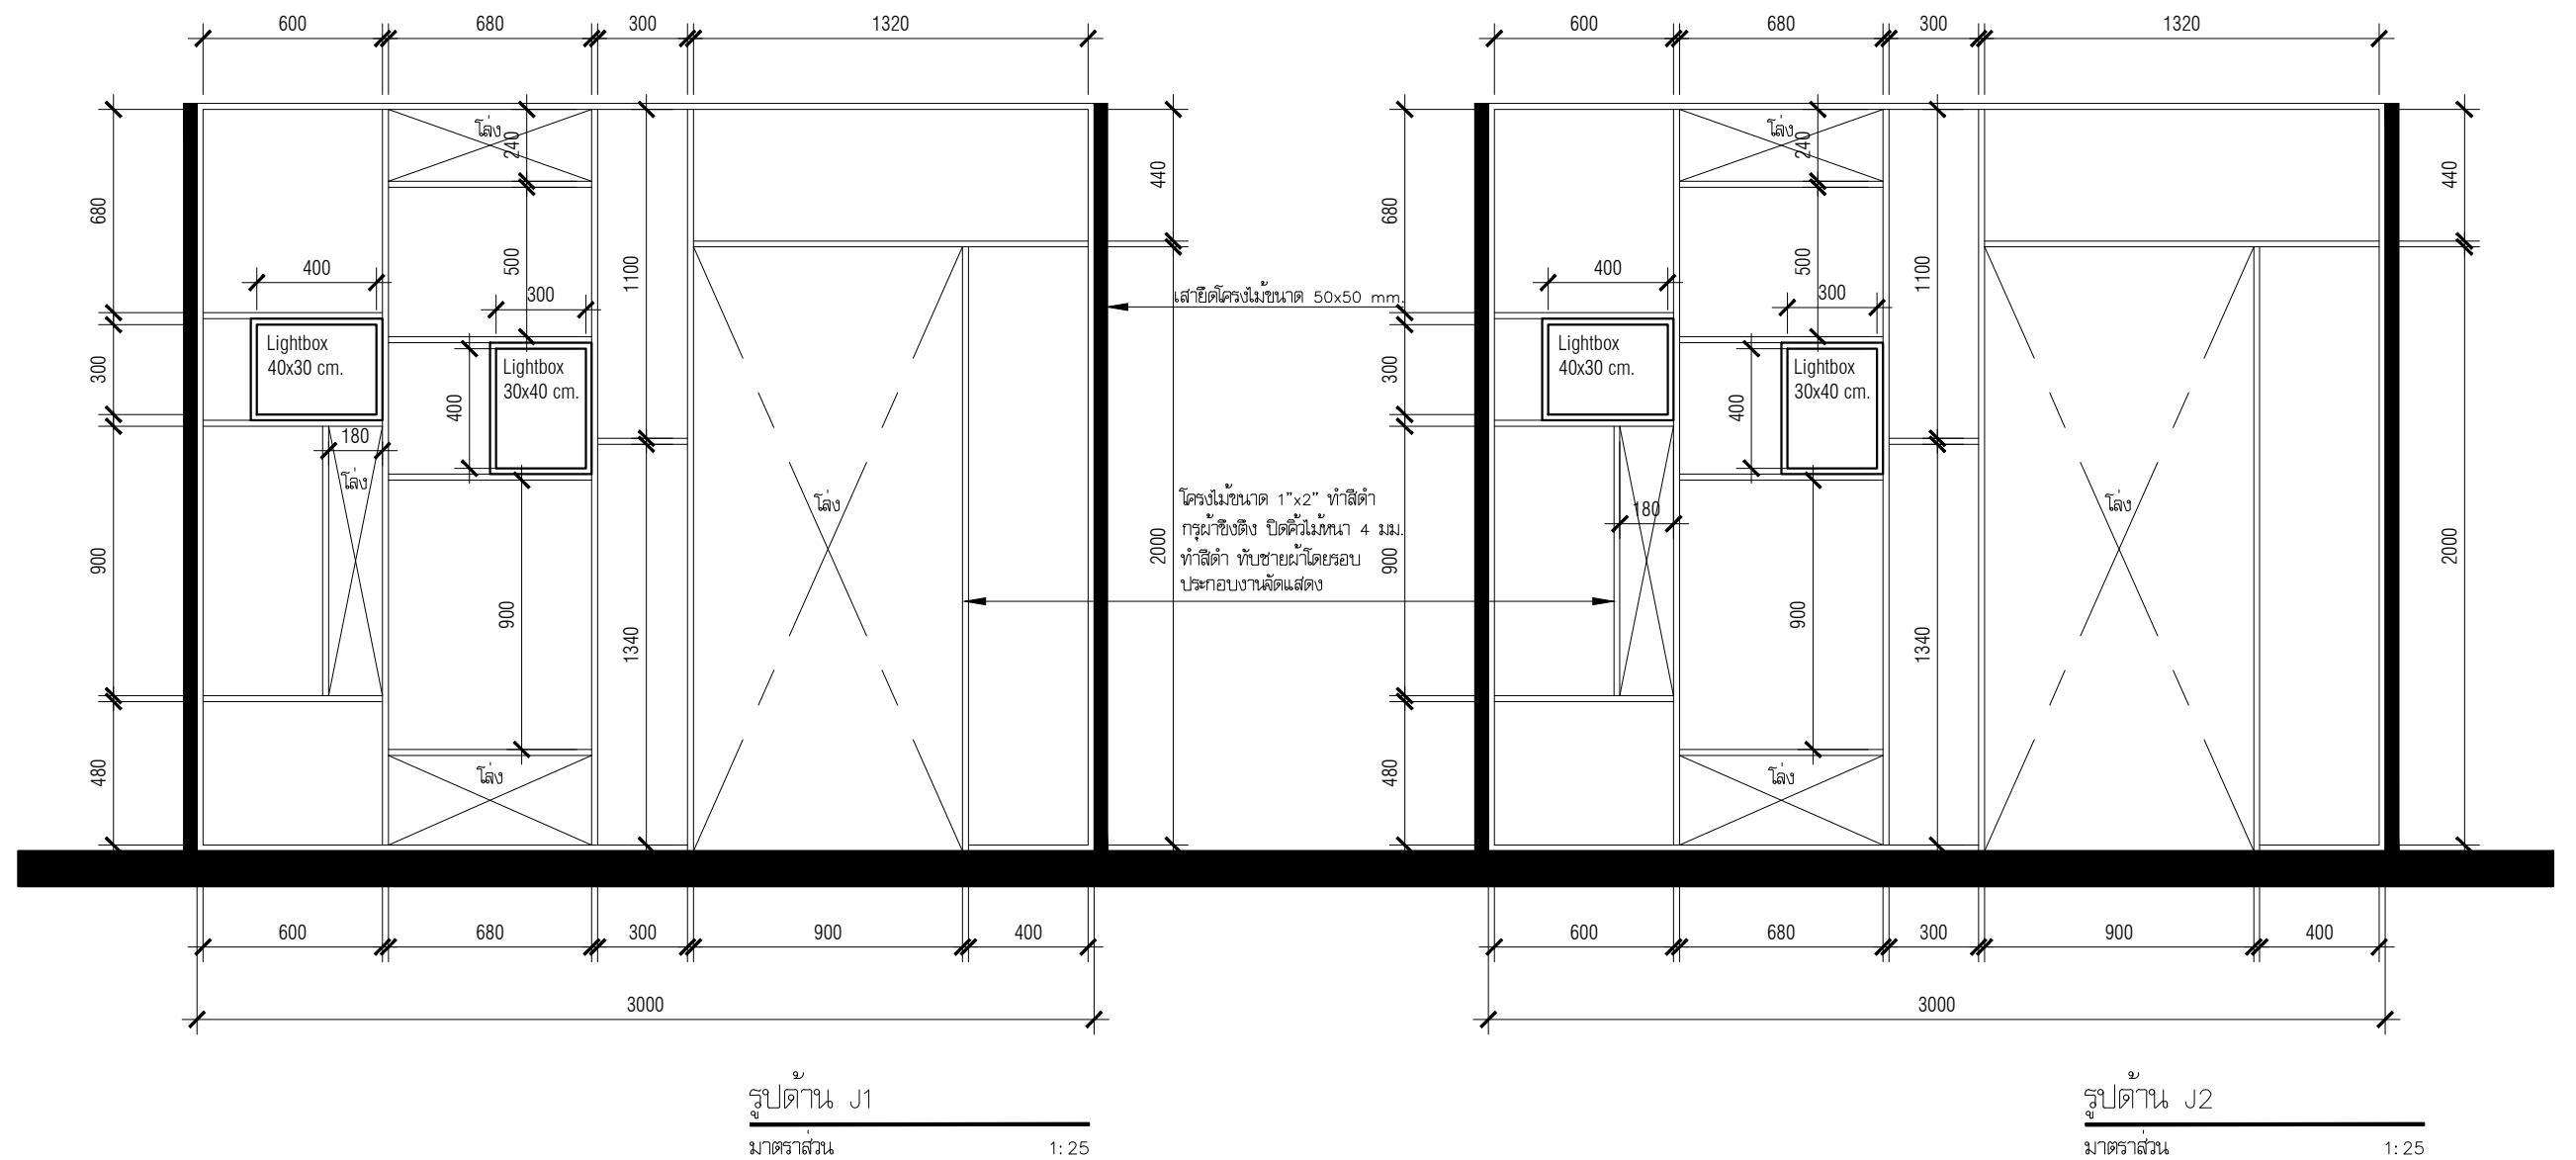

**PROJECT :** งานนิเทศการทํานเวียนรํอง ทวย  
**OWNER :** สถาบันพิพิธภัณฑการเรียนรณชาติ (สพร.)  
**SITE :** ทํองนิเทศการชํวศรว นิวเซียมสยาม

**DESCRIPTION**  
AS-BUILT DRAWING  
**DATE :** 17 มีนาคม 2564


**APPROVE**

**TITLE** รูปตําน J1 , J2  
**SCALE** 1:25  
**DRAWING NO.** ID-36  
**TOTAL:** 67


**DESIGN BY**

**PLAN MOTIF CO., LTD**  
64 Soi Sathon 10, North Sathon Rd.,  
Silom, Bangrak, Bangkok 10500, Thailand.  
Tel. 0-2237-0080 Ext.333 Fax: 0-2237-9251  
E-mail : plan\_motif@yahoo.co.th



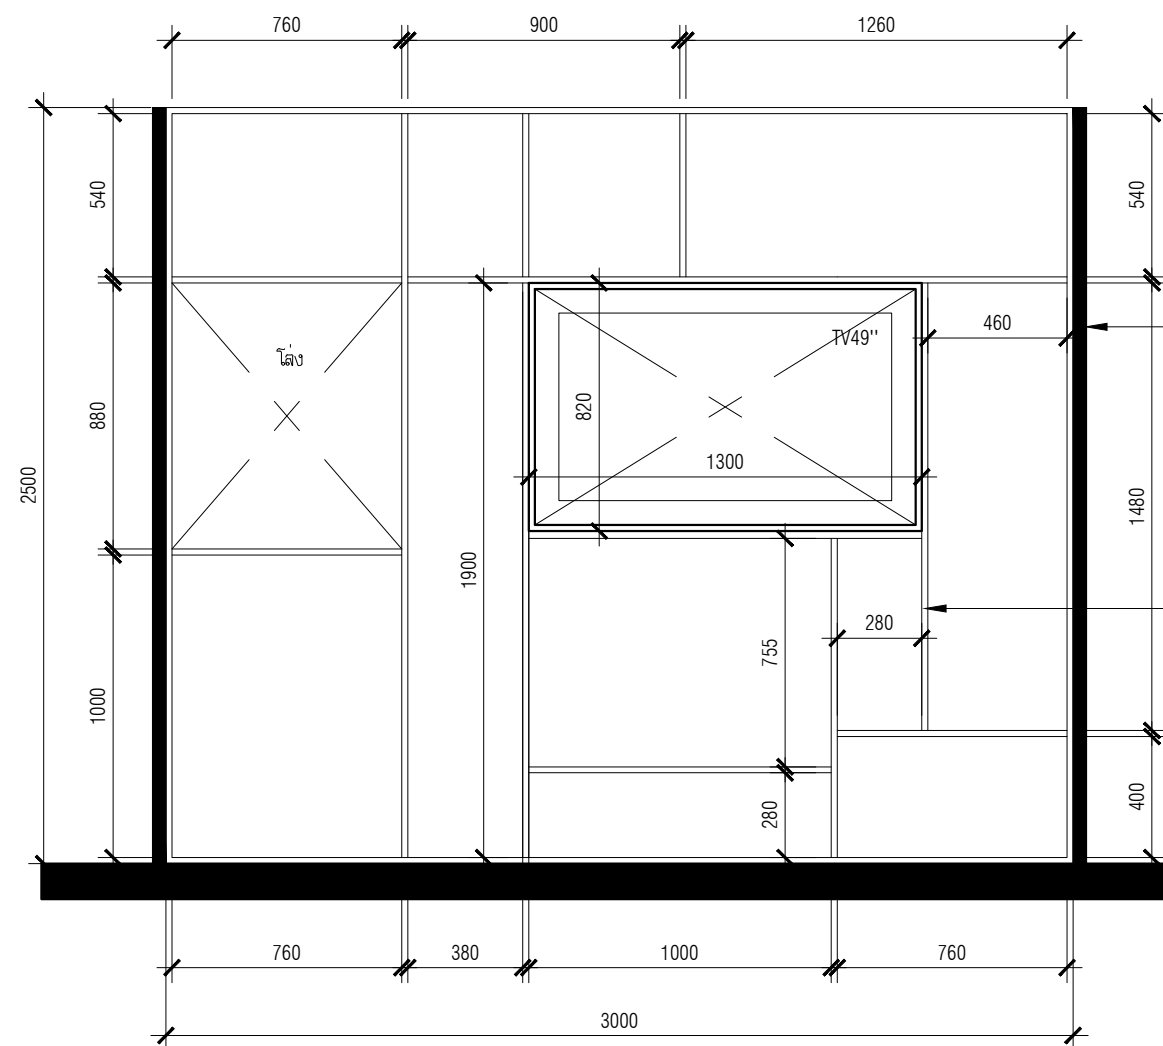

รูปถ่าย J3  
มาตราส่วน 1:25

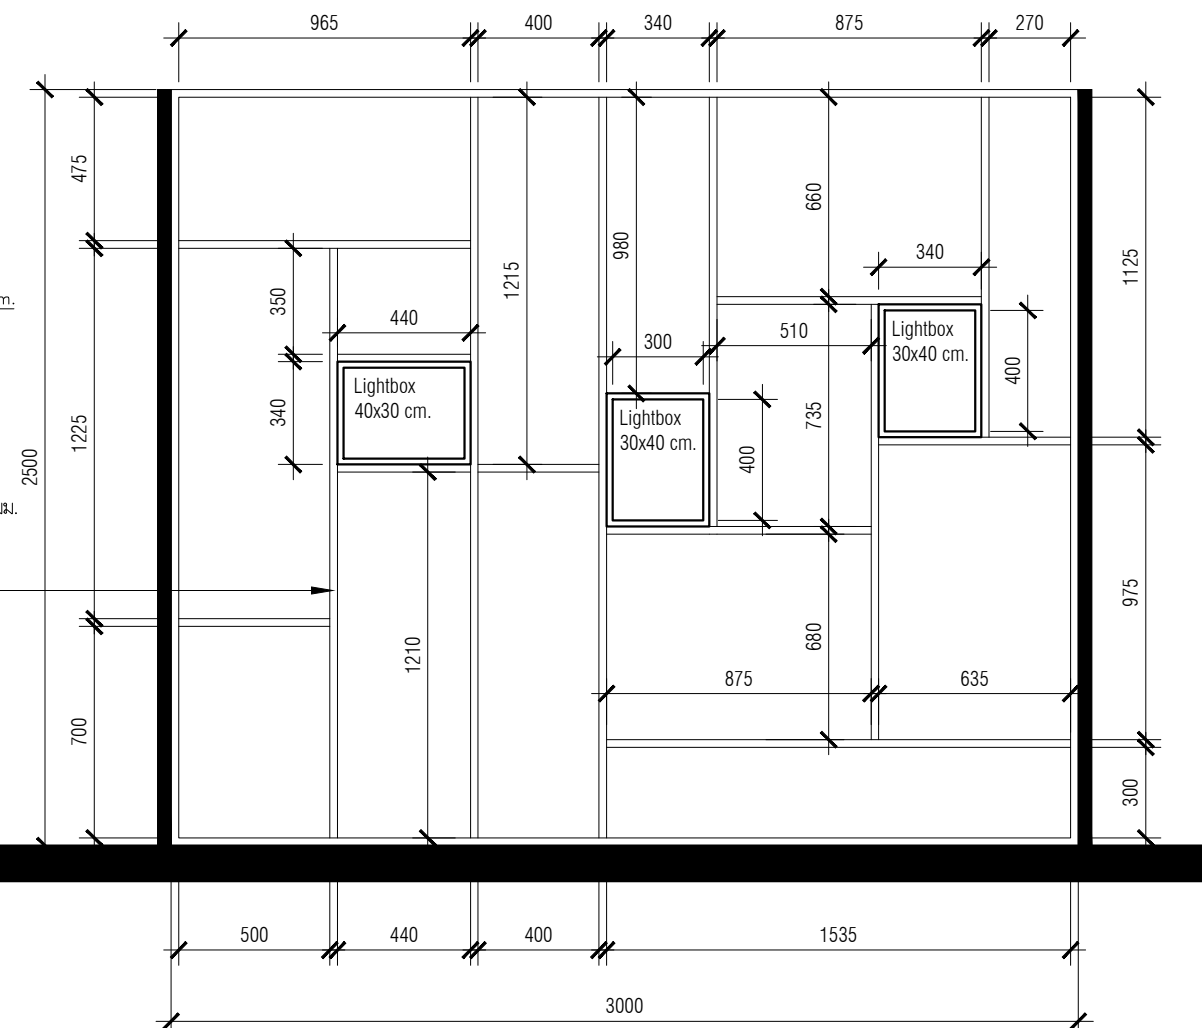


รูปถ่าย J4  
มาตราส่วน 1:25

|   |                                                                            |                            |                                                                                                   |   |
|---|----------------------------------------------------------------------------|----------------------------|---------------------------------------------------------------------------------------------------|---|
| <b>PROJECT :</b> งานนิทรรศการหมุนเวียนเรื่อง ทวย<br><b>OWNER :</b> สถาบันพิพิธภัณฑ์การเรียนรู้แห่งชาติ (สพร.)<br><b>SITE :</b> ห้องนิทรรศการชั่วคราว มิวเซียมสยาม | <b>DESCRIPTION</b><br>AS-BUILT DRAWING<br><br><b>DATE :</b> 17 มีนาคม 2564 | <b>APPROVE</b><br><br><br> | <b>TITLE</b> รูปถ่าย J3 , J4<br><b>SCALE</b> 1:25<br><b>DRAWING NO.</b> ID-37<br><b>TOTAL:</b> 67 | <b>DESIGN BY</b><br><br><b>PLAN MOTIF CO., LTD</b><br>64 Soi Sathon 10, North Sathon Rd.,<br>Silom, Bangrak, Bangkok 10500, Thailand.<br>Tel. 0-2237-0080 Ext.333 Fax: 0-2237-9251<br>E-mail : plan_motif@yahoo.co.th |
|---|----------------------------------------------------------------------------|----------------------------|---------------------------------------------------------------------------------------------------|---|






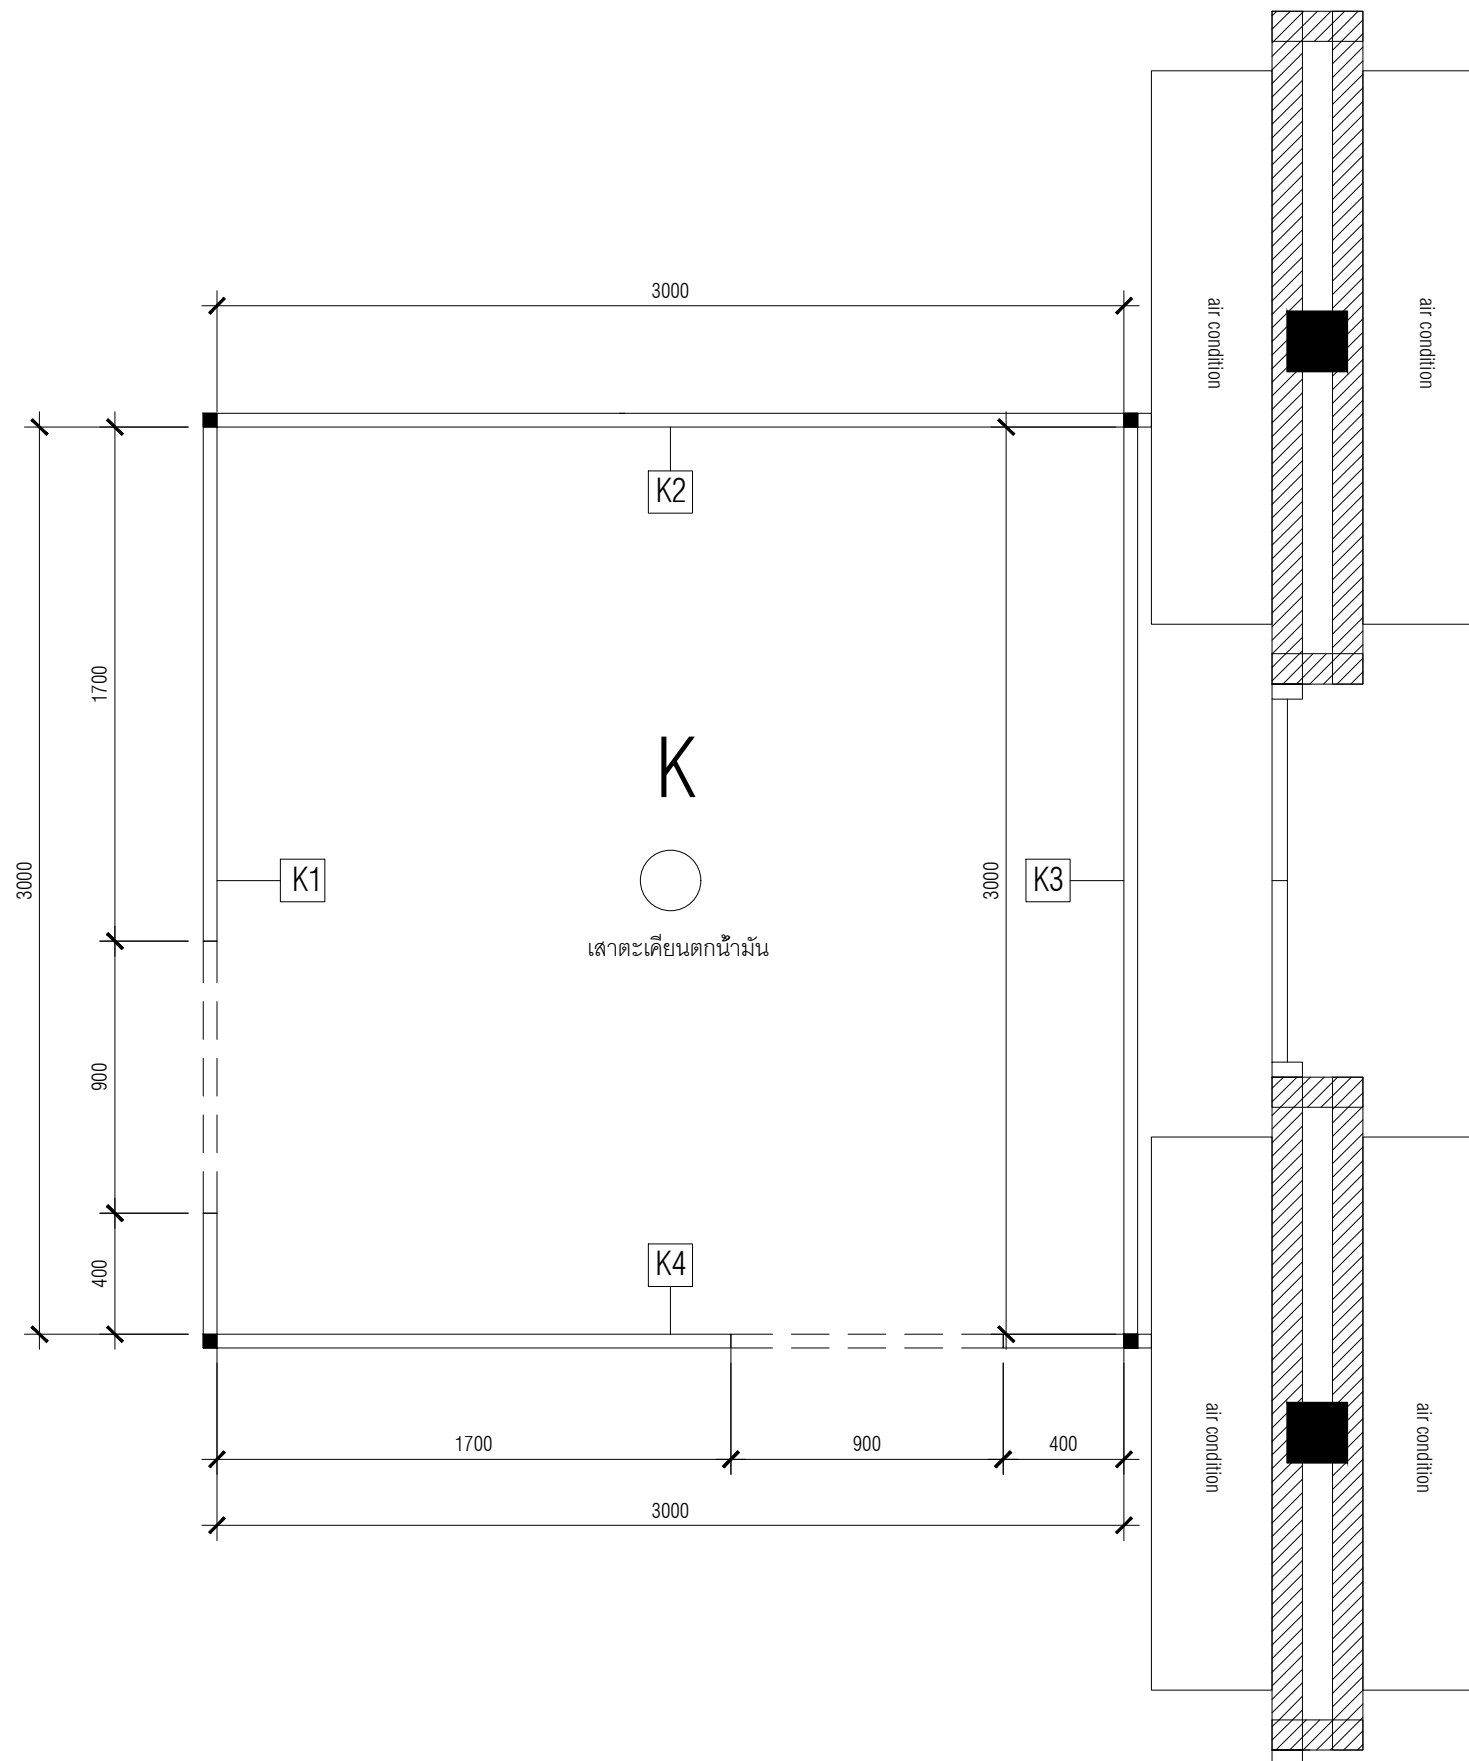

ผังขยายห้อง K (ตะเคียน)  
มาตราส่วน 1:25

|   |                                                                                       |                                               |   |   |
|---|---------------------------------------------------------------------------------------|-----------------------------------------------|---|---|
| <p><b>PROJECT :</b> งานนิเทศการทบทวนเวียนเรื่อง ทวย</p> <p><b>OWNER :</b> สถาบันพิพิธภัณฑ์การเรียนรู้แห่งชาติ (สพร.)</p> <p><b>SITE :</b> ห้องนิเทศการชั่วคราว มิวเซียมสยาม</p> | <p><b>DESCRIPTION</b></p> <p>AS-BUILT DRAWING</p> <p><b>DATE :</b> 17 มีนาคม 2564</p> | <p><b>APPROVE</b></p> <p></p> <p></p> <p></p> | <p><b>TITLE</b> ผังขยายห้อง K</p> <p><b>SCALE</b> 1:25</p> <p><b>DRAWING NO.</b> ID-38</p> <p><b>TOTAL:</b> 67</p> | <p><b>DESIGN BY</b></p> <p>PLAN MOTIF CO., LTD</p> <p>64 Soi Sathon 10, North Sathon Rd.,</p> <p>Silom, Bangrak, Bangkok 10500, Thailand.</p> <p>Tel. 0-2237-0080 Ext.333 Fax: 0-2237-9251</p> <p>E-mail : plan_motif@yahoo.co.th</p>  |
|---|---------------------------------------------------------------------------------------|-----------------------------------------------|---|---|

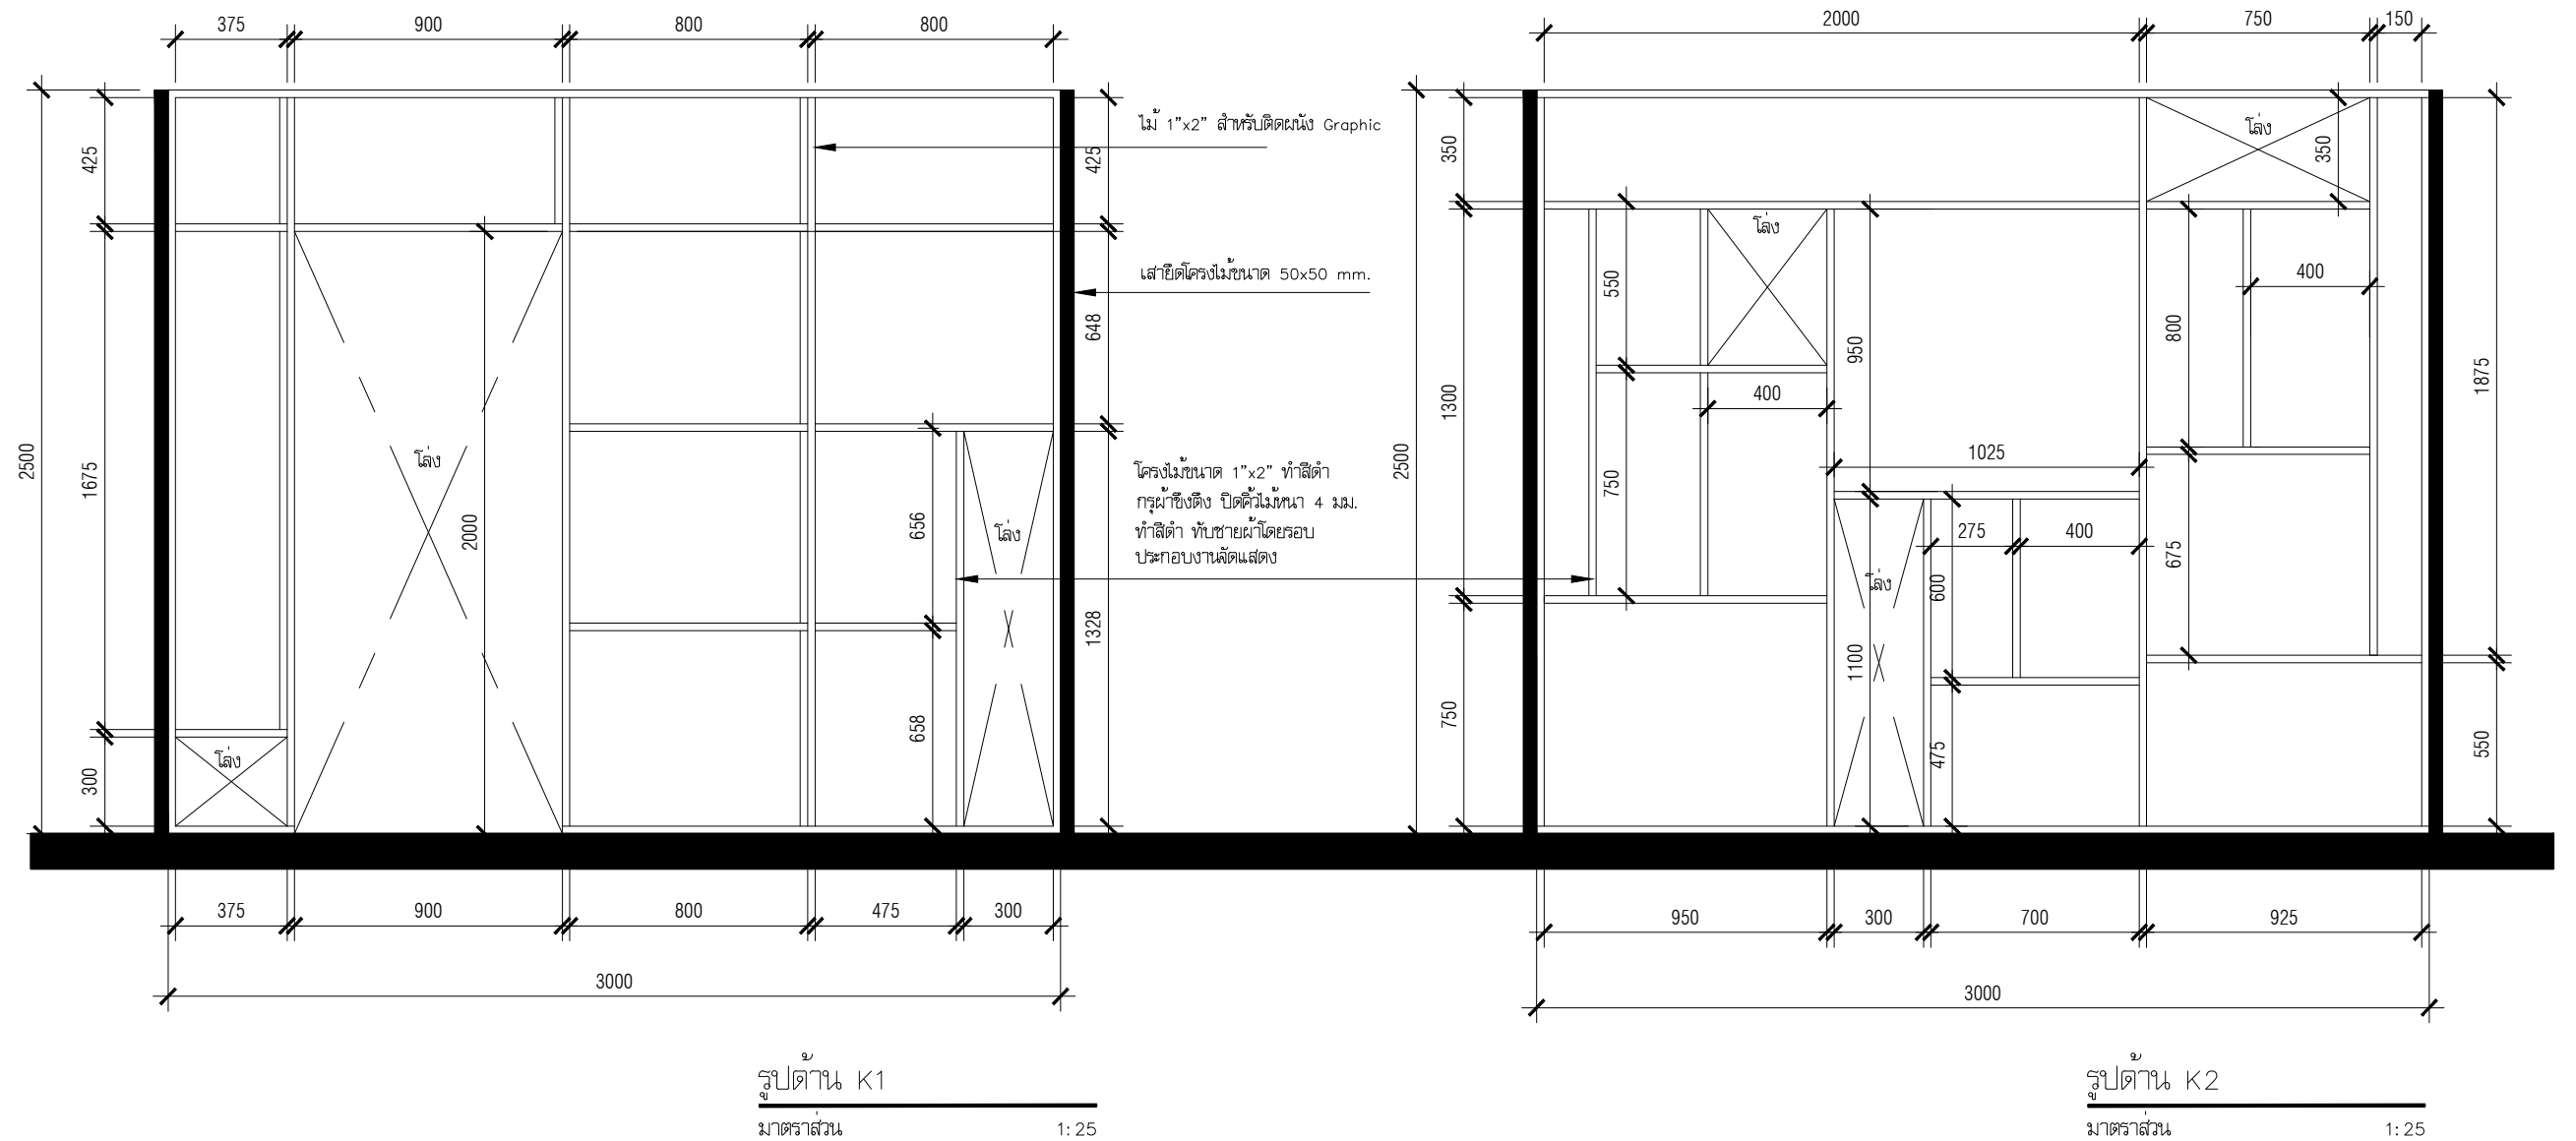


|                                                           |                              |                |                              |                  |
|-----------------------------------------------------------|------------------------------|----------------|------------------------------|------------------|
| <b>PROJECT :</b> งานนิทรรศการหมุนเวียนเรื่อง หอย          | <b>DESCRIPTION</b>           | <b>APPROVE</b> | <b>TITLE</b> รูปด้าน K1 , K2 | <b>DESIGN BY</b> |
| <b>OWNER :</b> สถาบันพิพิธภัณฑ์การเรียนรู้แห่งชาติ (สพร.) | AS-BUILT DRAWING             |                | <b>SCALE</b> 1:25            |                  |
| <b>SITE :</b> ห้องนิทรรศการชั่วคราว นิเวศนิยมสยาม         | <b>DATE :</b> 17 มีนาคม 2564 |                | <b>DRAWING NO.</b> ID-39     |                  |
|                                                           |                              |                | <b>TOTAL:</b> 67             |                  |

**PLAN MOTIF CO., LTD**  
64 Soi Sathon 10, North Sathon Rd.,  
Silom, Bangrak, Bangkok 10500, Thailand.  
Tel. 0-2237-0080 Ext.333 Fax: 0-2237-9251  
E-mail : plan\_motif@yahoo.co.th






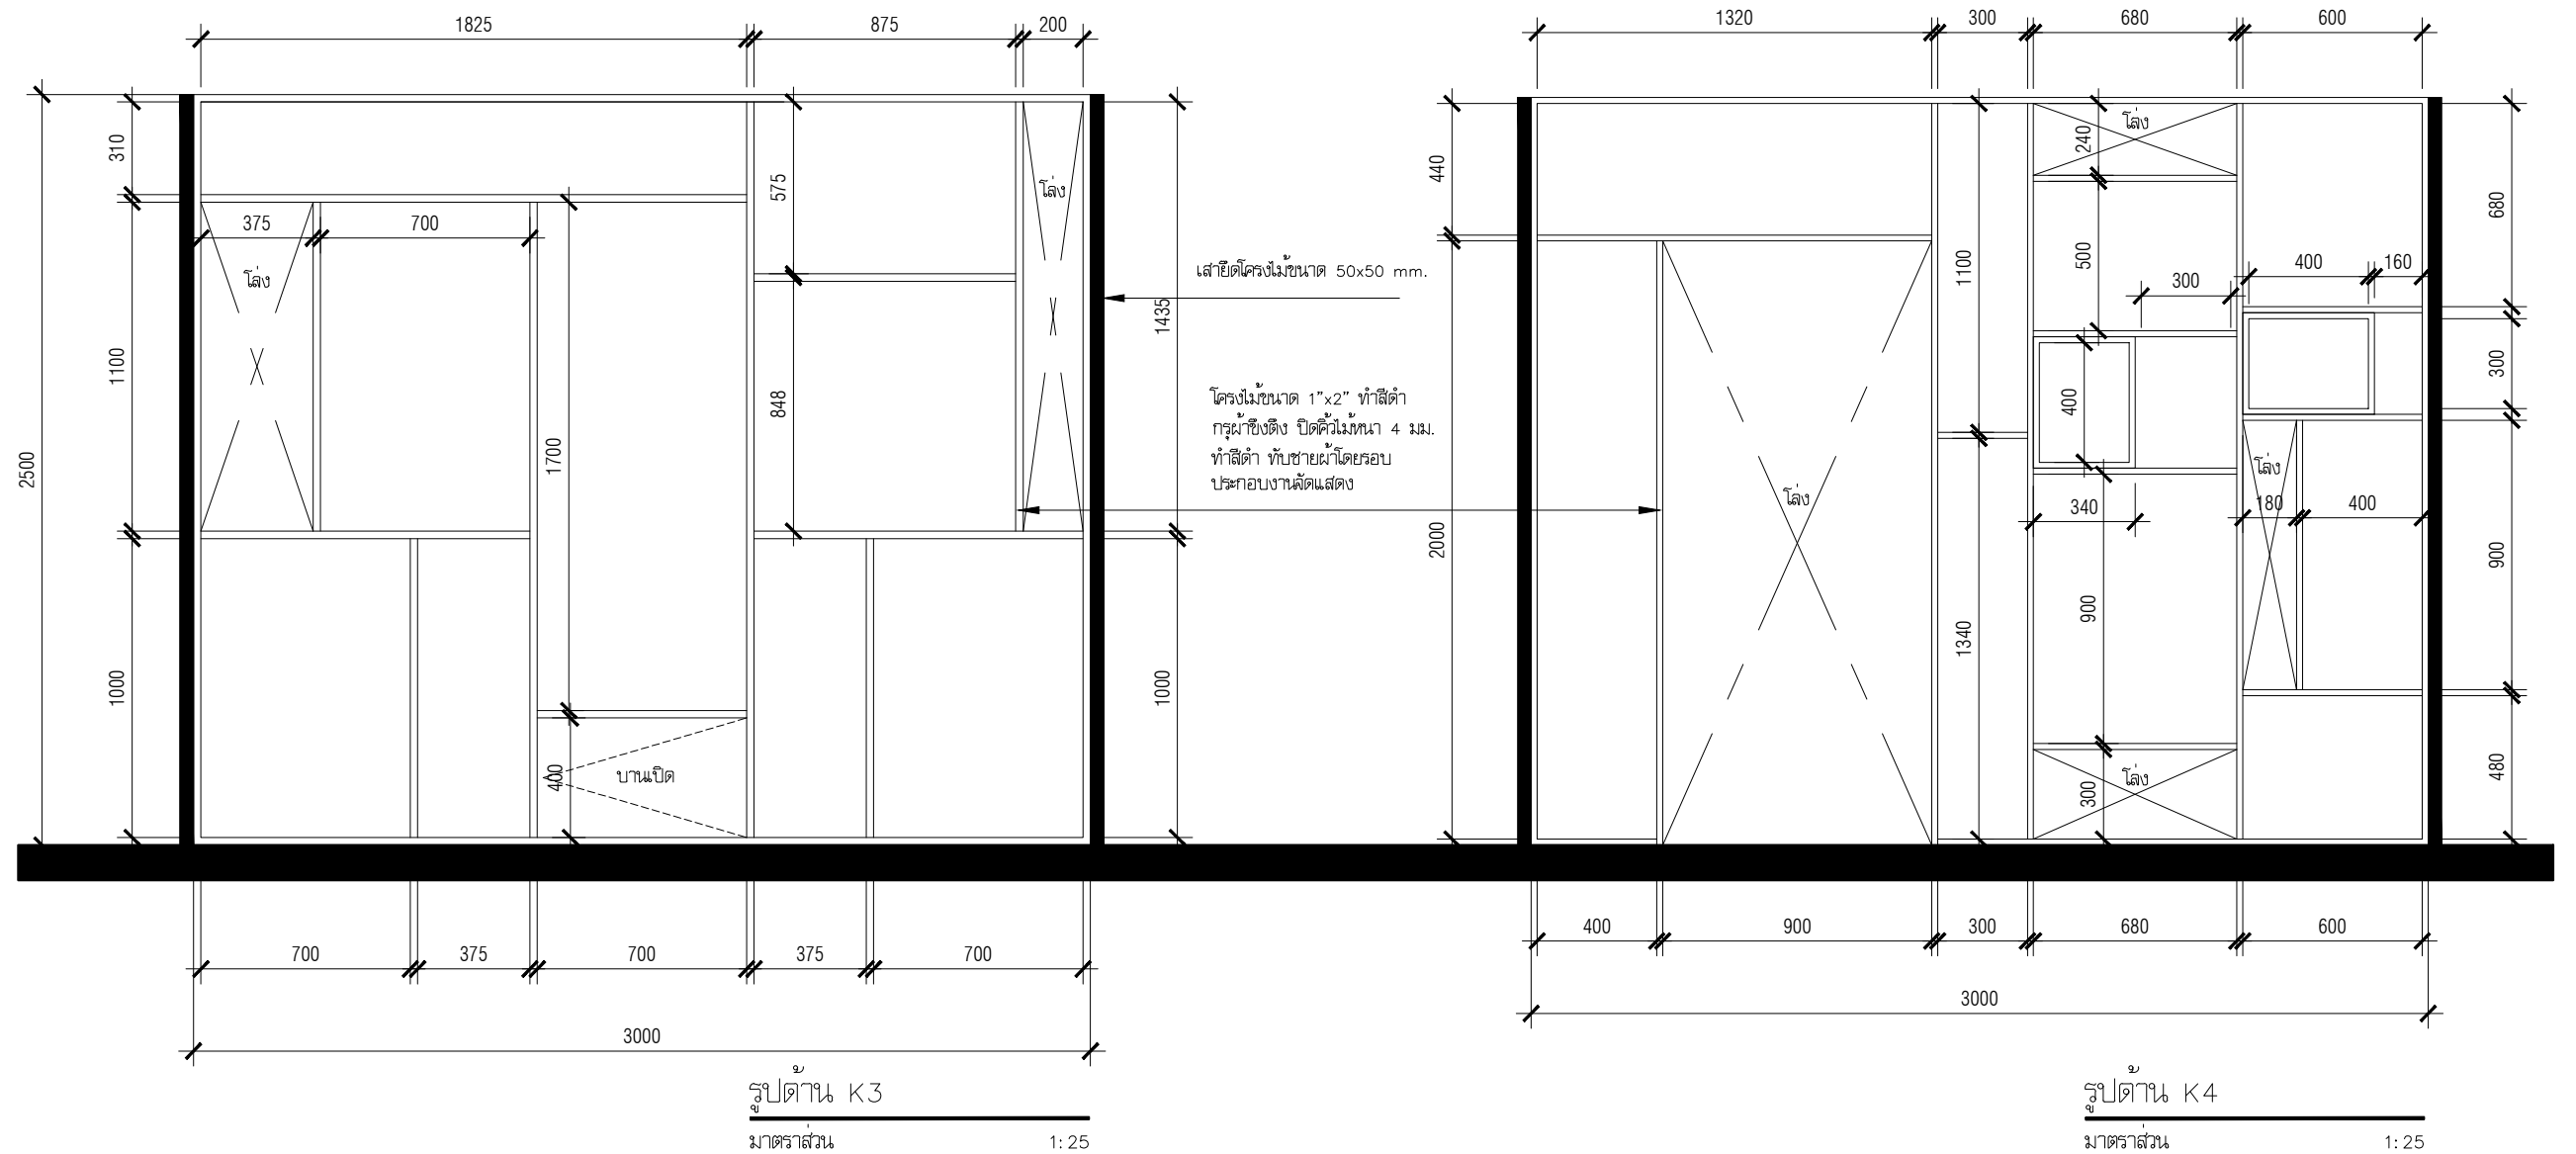


|   |                                                                                       |                       |   |   |
|---|---------------------------------------------------------------------------------------|-----------------------|---|---|
<p><b>APPROVE</b></p> | <p><b>TITLE</b> รูปตำน K3 , K4</p> <p><b>SCALE</b> 1:25</p> <p><b>DRAWING NO.</b> ID-40</p> <p><b>TOTAL:</b> 67</p> | <p><b>DESIGN BY</b></p> <p><b>PLAN MOTIF CO., LTD</b></p> <p>64 Soi Sathon 10, North Sathon Rd.,<br/>Silom, Bangrak, Bangkok 10500, Thailand.<br/>Tel. 0-2237-0080 Ext.333 Fax: 0-2237-9251<br/>E-mail : plan_motif@yahoo.co.th</p> |
|---|---------------------------------------------------------------------------------------|-----------------------|---|---|



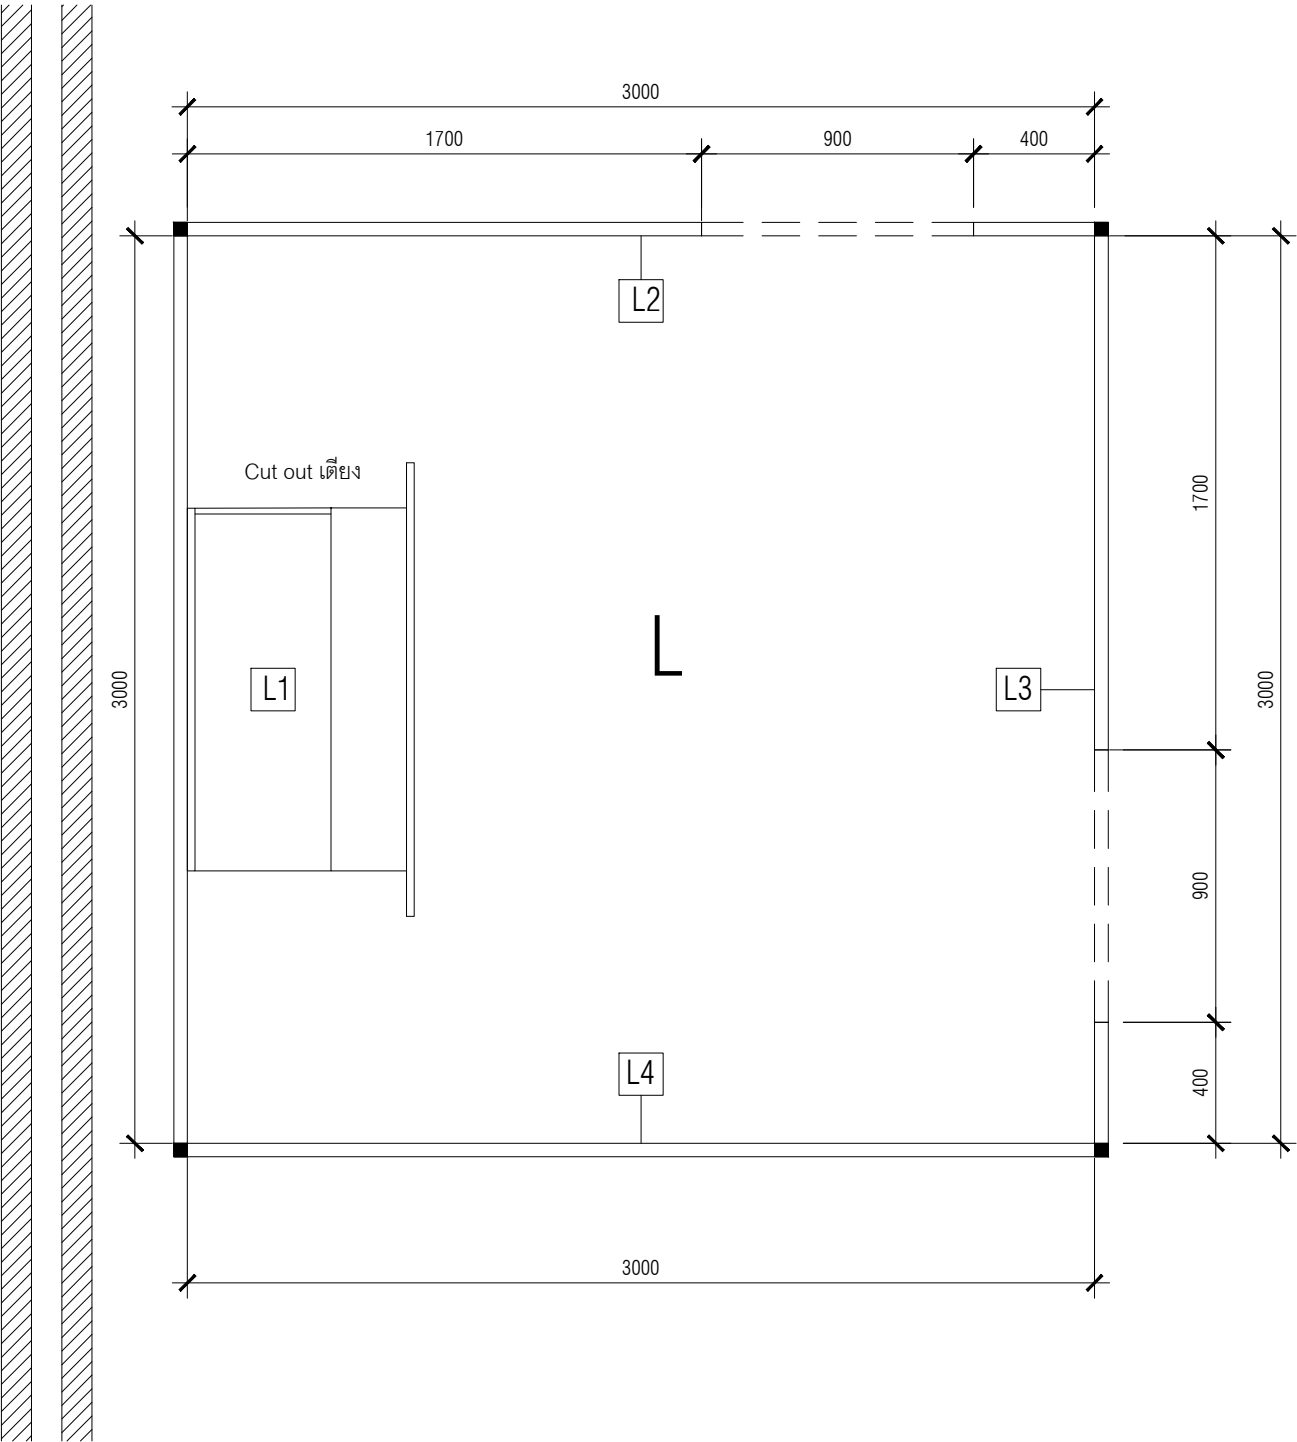


ผังขยายห้อง L (ความดัน)  
มาตราส่วน 1:25

|                                                           |                              |                |                            |                  |   |                                                                                       |
|-----------------------------------------------------------|------------------------------|----------------|----------------------------|------------------|---|---------------------------------------------------------------------------------------|
| <b>PROJECT :</b> งานนิเทศการทบทวนเวียนเรื่อง ทวย          | <b>DESCRIPTION</b>           | <b>APPROVE</b> | <b>TITLE</b> ผังขยายห้อง L | <b>DESIGN BY</b> | <b>PLAN MOTIF CO., LTD</b><br>64 Soi Sathon 10, North Sathon Rd.,<br>Silom, Bangrak, Bangkok 10500, Thailand.<br>Tel. 0-2237-0080 Ext.333 Fax: 0-2237-9251<br>E-mail : plan_motif@yahoo.co.th |  |
| <b>OWNER :</b> สถาบันพิพิธภัณฑ์การเรียนรู้แห่งชาติ (สพร.) | AS-BUILT DRAWING             |                | <b>SCALE</b> 1:25          |                  |   |                                                                                       |
| <b>SITE :</b> ห้องนิเทศการชั่วคราว มิวเซียมสยาม           | <b>DATE :</b> 17 มีนาคม 2564 |                | <b>DRAWING NO.</b> ID-41   |                  |   |                                                                                       |
|                                                           |                              |                | <b>TOTAL :</b> 67          |                  |   |                                                                                       |

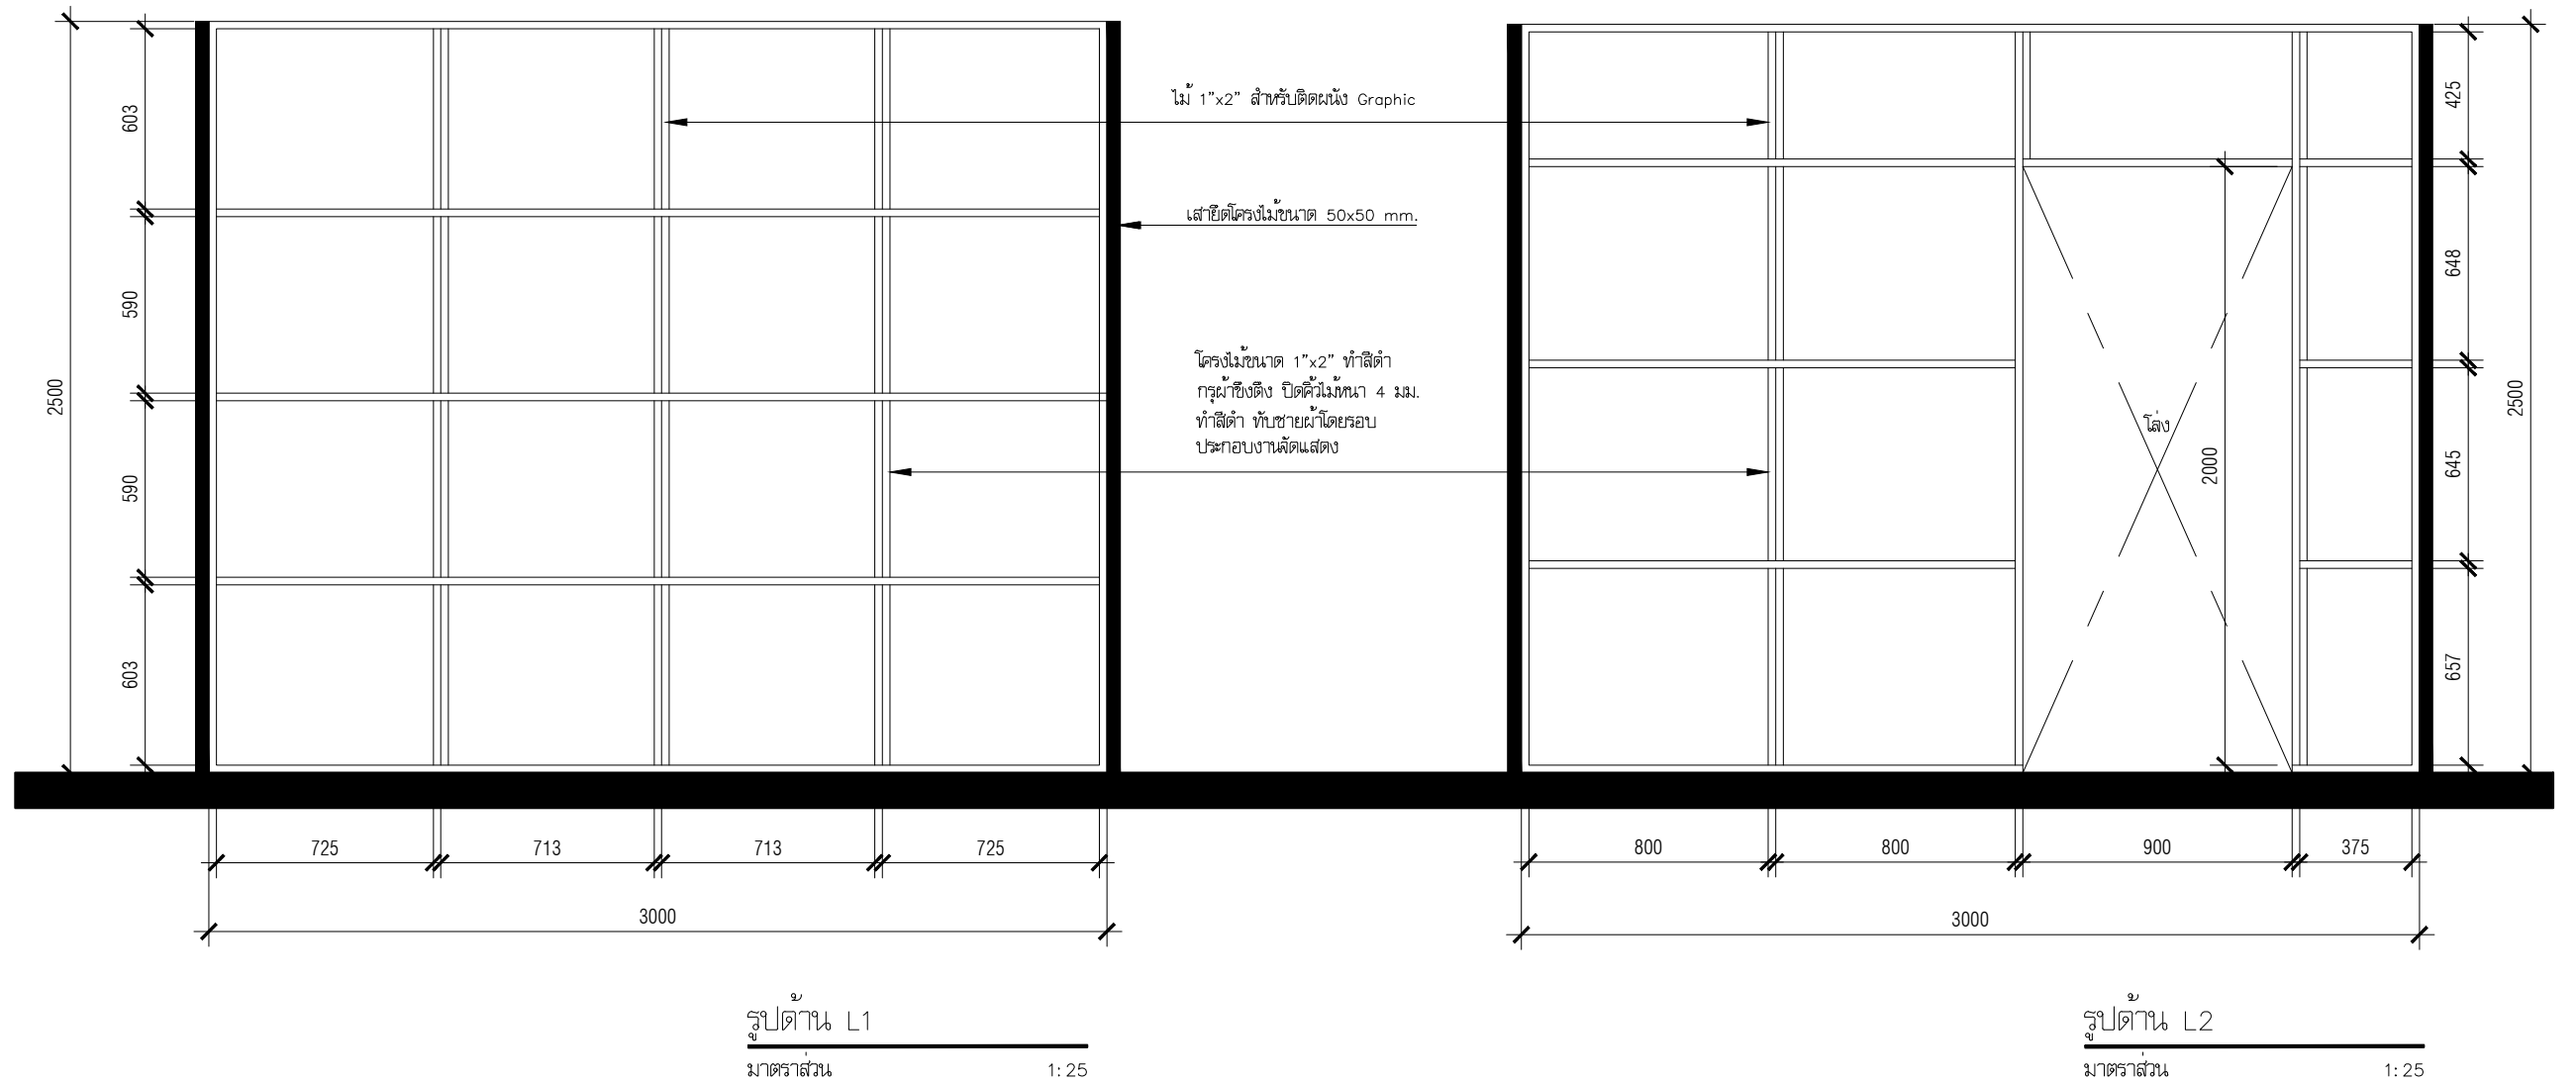

|   |                                                                                       |                                                              |   |   |
|---|---------------------------------------------------------------------------------------|--------------------------------------------------------------|---|---|
| <p><b>PROJECT :</b> งานนิเทศกรรมการทบทวนเวียนเรื่อง ทวย</p> <p><b>OWNER :</b> สถาบันพิพิธภัณฑ์การเรียนรู้แห่งชาติ (สพร.)</p> <p><b>SITE :</b> ห้องนิเทศกรรมการชั่วคราว มิวเซียมสยาม</p> | <p><b>DESCRIPTION</b></p> <p>AS-BUILT DRAWING</p> <p><b>DATE :</b> 17 มีนาคม 2564</p> | <p><b>APPROVE</b></p> <p>_____</p> <p>_____</p> <p>_____</p> | <p><b>TITLE</b> รูปถ่าย L1 , L2</p> <p><b>SCALE</b> 1:25</p> <p><b>DRAWING NO.</b> ID-42</p> <p><b>TOTAL:</b> 67</p> | <p><b>DESIGN BY</b></p> <p><b>PLAN MOTIF CO., LTD</b></p> <p>64 Soi Sathon 10, North Sathon Rd.,<br/>Silom, Bangrak, Bangkok 10500, Thailand.</p> <p>Tel. 0-2237-0080 Ext.333 Fax: 0-2237-9251</p> <p>E-mail : plan_motif@yahoo.co.th</p>  |
|---|---------------------------------------------------------------------------------------|--------------------------------------------------------------|---|---|

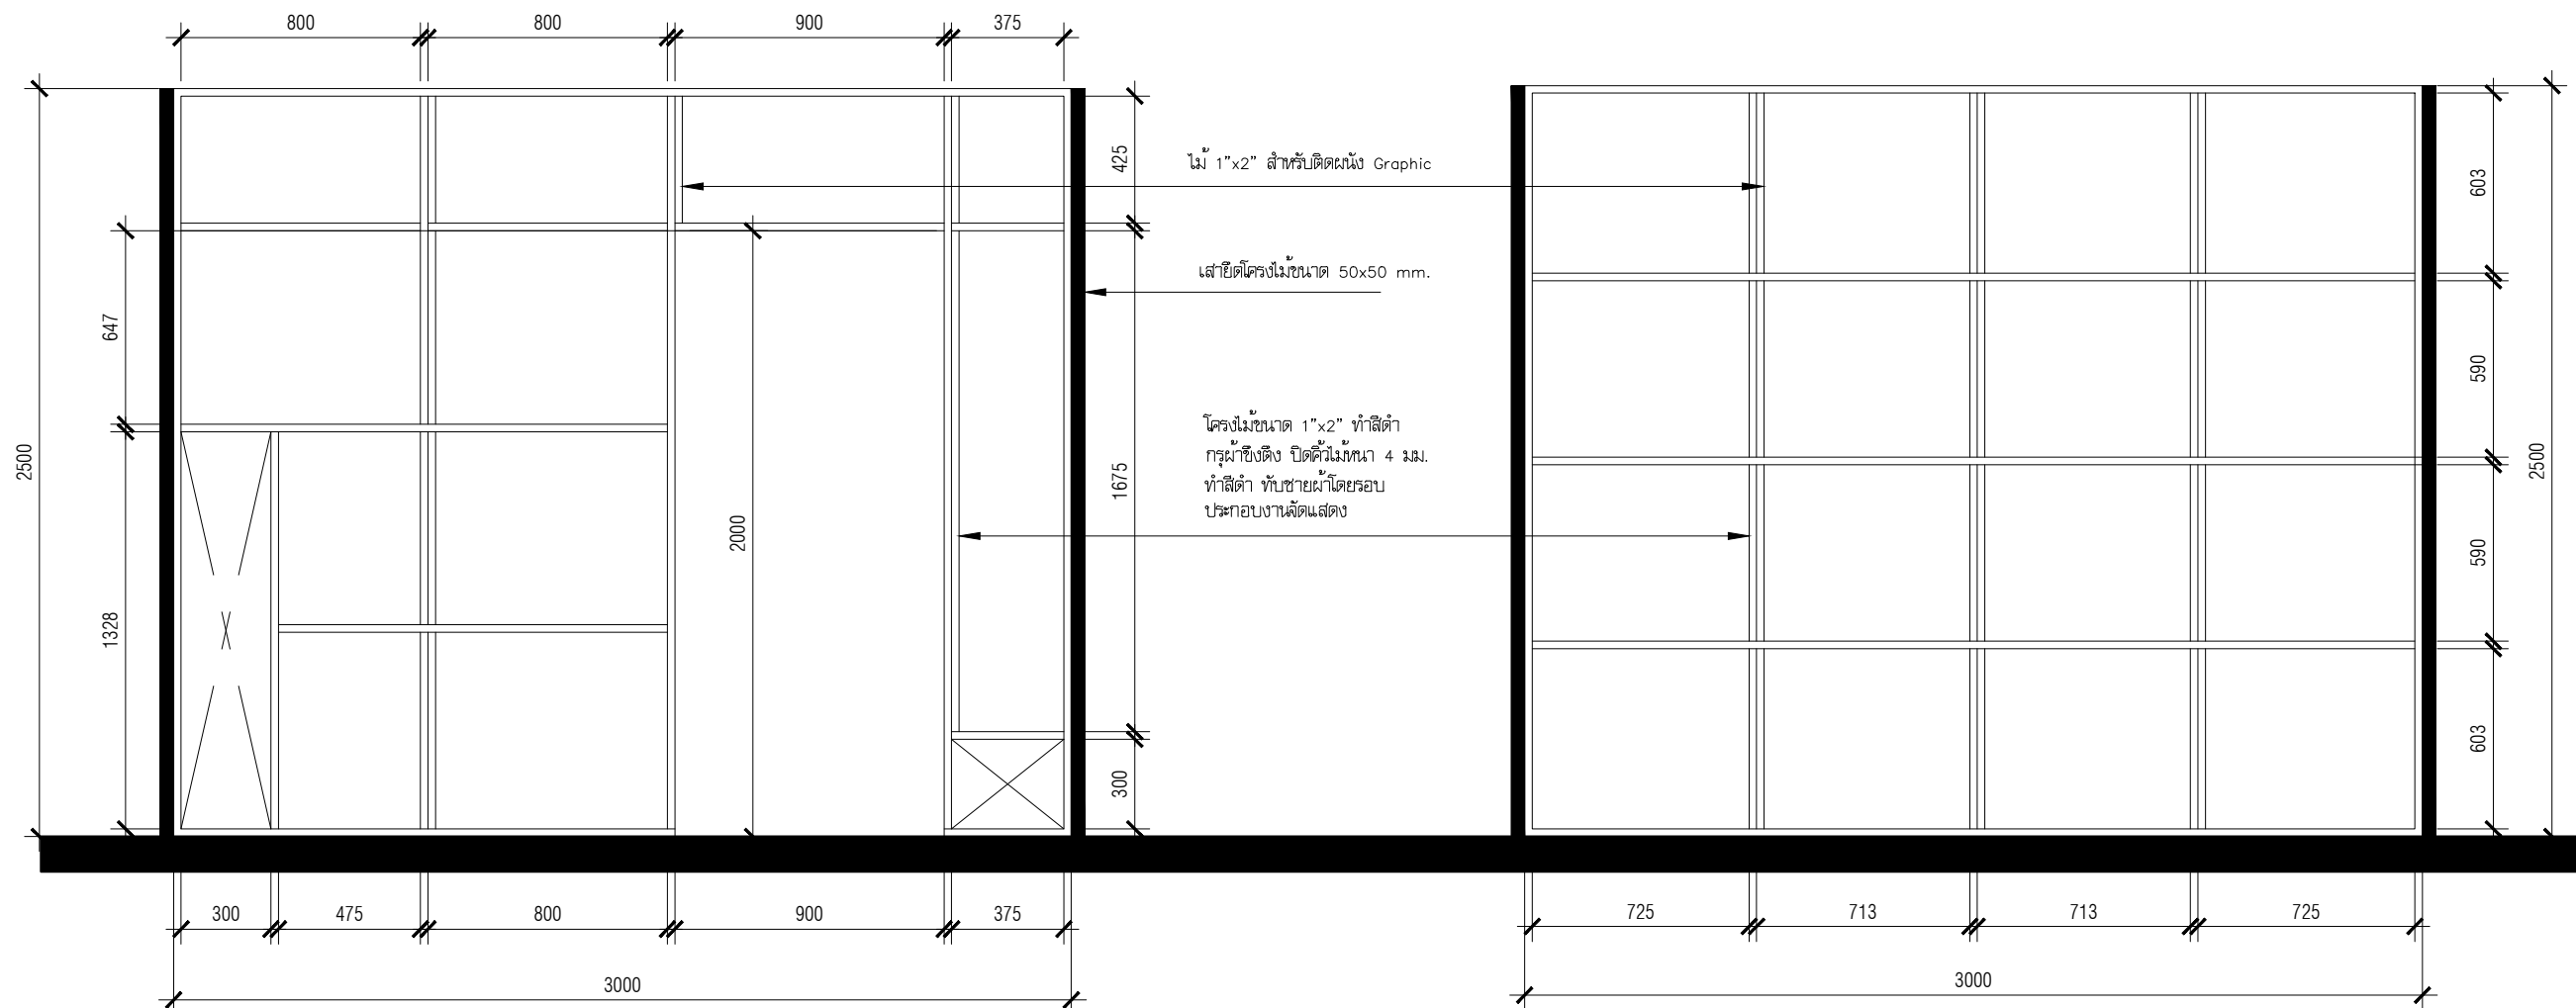


รูปด้าน L3  
มาตราส่วน 1:25

รูปด้าน L4  
มาตราส่วน 1:25



|   |                                                                                       |                       |   |   |
|---|---------------------------------------------------------------------------------------|-----------------------|---|---|
| <p><b>PROJECT :</b> งานนิเทศกรรมการทวงเงินเรื่อง ทวย</p> <p><b>OWNER :</b> สถาบันพิพิธภัณฑ์การเรียนรู้แห่งชาติ (สพร.)</p> <p><b>SITE :</b> ห้องนิเทศกรรมการชั่วคราว มิวเซียมสยาม</p> | <p><b>DESCRIPTION</b></p> <p>AS-BUILT DRAWING</p> <p><b>DATE :</b> 17 มีนาคม 2564</p> | <p><b>APPROVE</b></p> | <p><b>TITLE</b> รูปด้าน L3 , L4</p> <p><b>SCALE</b> 1:25</p> <p><b>DRAWING NO.</b> ID-43</p> <p><b>TOTAL:</b> 67</p> | <p><b>DESIGN BY</b></p> <p><b>PLAN MOTIF CO., LTD</b><br/>64 Soi Sathon 10, North Sathon Rd.,<br/>Silom, Bangrak, Bangkok 10500, Thailand.<br/>Tel. 0-2237-0080 Ext.333 Fax: 0-2237-9251<br/>E-mail : plan_motif@yahoo.co.th</p> |
|---|---------------------------------------------------------------------------------------|-----------------------|---|---|



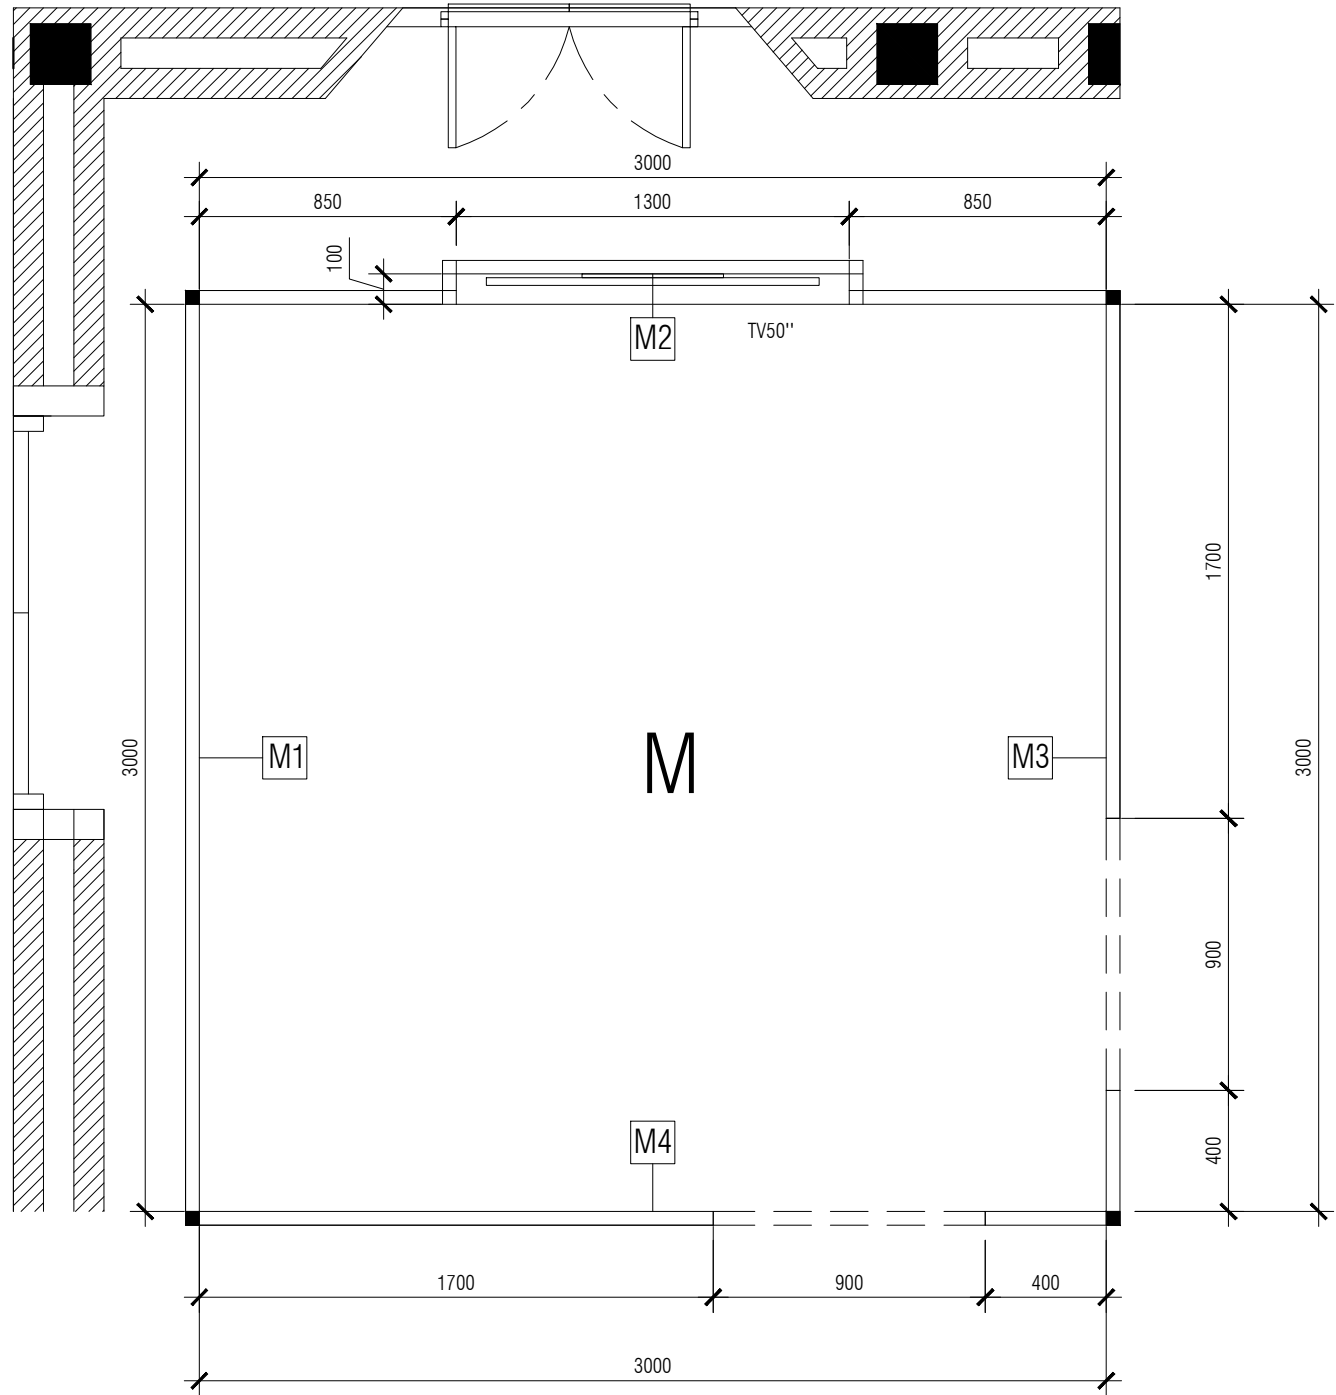

ผังขยายห้อง M (คนซื้อ/ความหวัง)  
มาตราส่วน 1: 25

|   |                                                                                       |                                               |   |   |
|---|---------------------------------------------------------------------------------------|-----------------------------------------------|---|---|
| <p><b>PROJECT :</b> งานนิเทศการทบทวนเวียนเรื่อง ทวย</p> <p><b>OWNER :</b> สถาบันพิพิธภัณฑ์การเรียนรู้แห่งชาติ (สพร.)</p> <p><b>SITE :</b> ห้องนิเทศการชั่วคราว นิเวศนิคมสยาม</p> | <p><b>DESCRIPTION</b></p> <p>AS-BUILT DRAWING</p> <p><b>DATE :</b> 17 มีนาคม 2564</p> | <p><b>APPROVE</b></p> <p></p> <p></p> <p></p> | <p><b>TITLE</b> ผังขยายห้อง M</p> <p><b>SCALE</b> 1: 25</p> <p><b>DRAWING NO.</b> ID- 44</p> <p><b>TOTAL:</b> 67</p> | <p><b>DESIGN BY</b></p> <p><b>PLAN MOTIF CO., LTD</b></p> <p>64 Soi Sathon 10, North Sathon Rd.,</p> <p>Silom, Bangrak, Bangkok 10500, Thailand.</p> <p>Tel. 0-2237-0080 Ext.333 Fax: 0-2237-9251</p> <p>E-mail : plan_motif@yahoo.co.th</p>  |
|---|---------------------------------------------------------------------------------------|-----------------------------------------------|---|---|

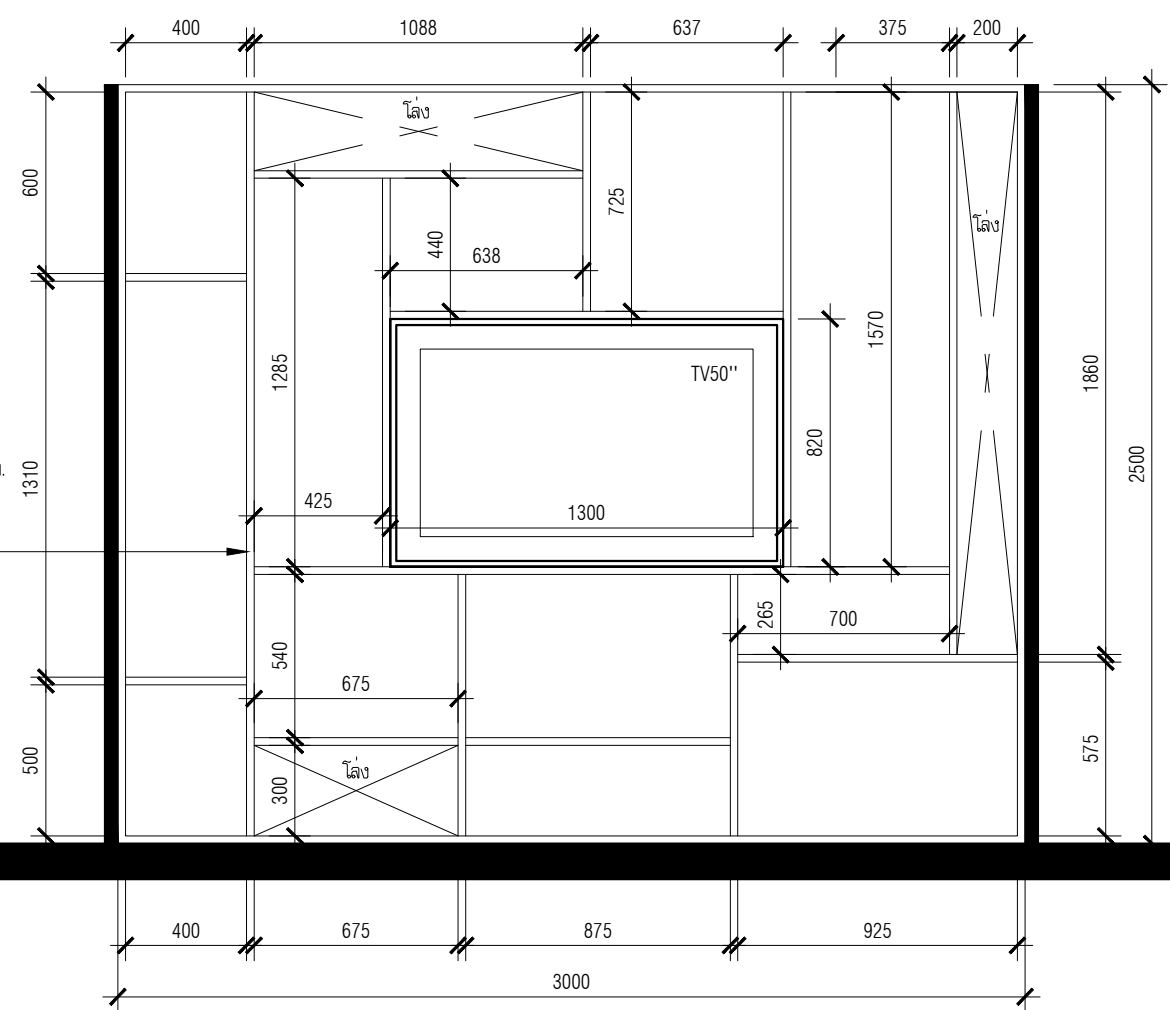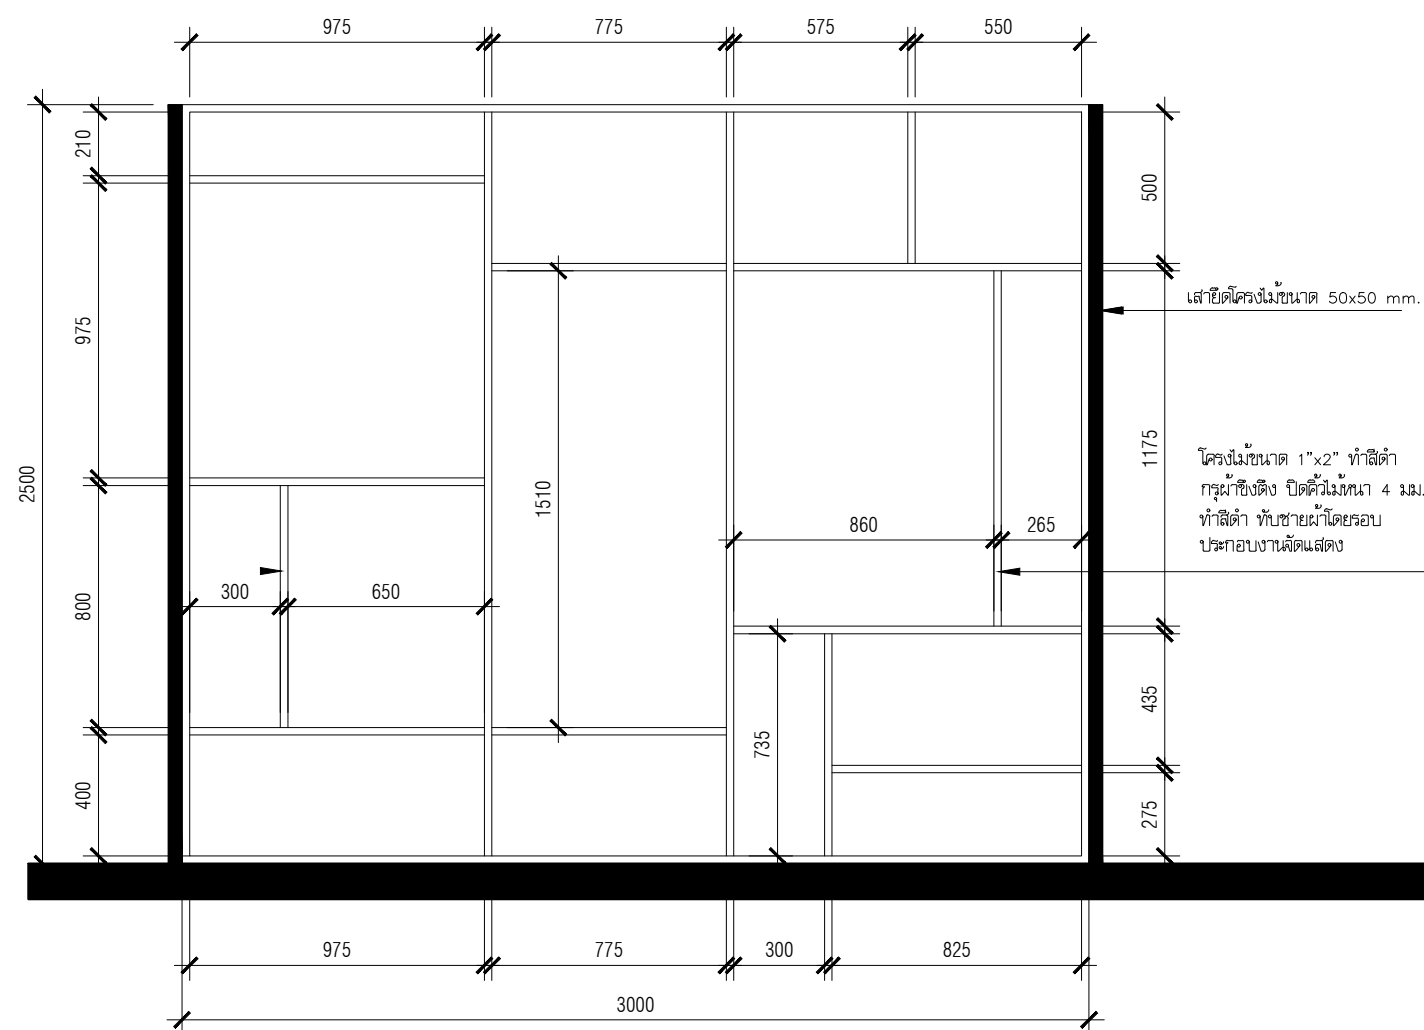

**PROJECT :** งานนิทรรศการหมุนเวียนเรื่อง พวย  
**OWNER :** สถาบันพิพิธภัณฑ์การเรียนรู้แห่งชาติ (สพร.)  
**SITE :** ห้องนิทรรศการชั่วคราว มิวเซียมสยาม

|                    |                  |
|--------------------|------------------|
| <b>DESCRIPTION</b> | AS-BUILT DRAWING |

**APPROVE**


**TITLE** รูปด้าน M1 , M2  
**SCALE** 1:25  
**DRAWING NO.** ID-45  
**TOTAL:** 67

DESIGN BY

**PLAN MOTIF CO., LTD**  
**64 Soi Sathon 10, North Sathon Rd.,**  
**Silom, Bangrak, Bangkok 10500, Thailand.**  
**Tel. 0-2237-0080 Ext.333 Fax: 0-2237-9251**  
**E-mail : plan\_motif@yahoo.co.th**





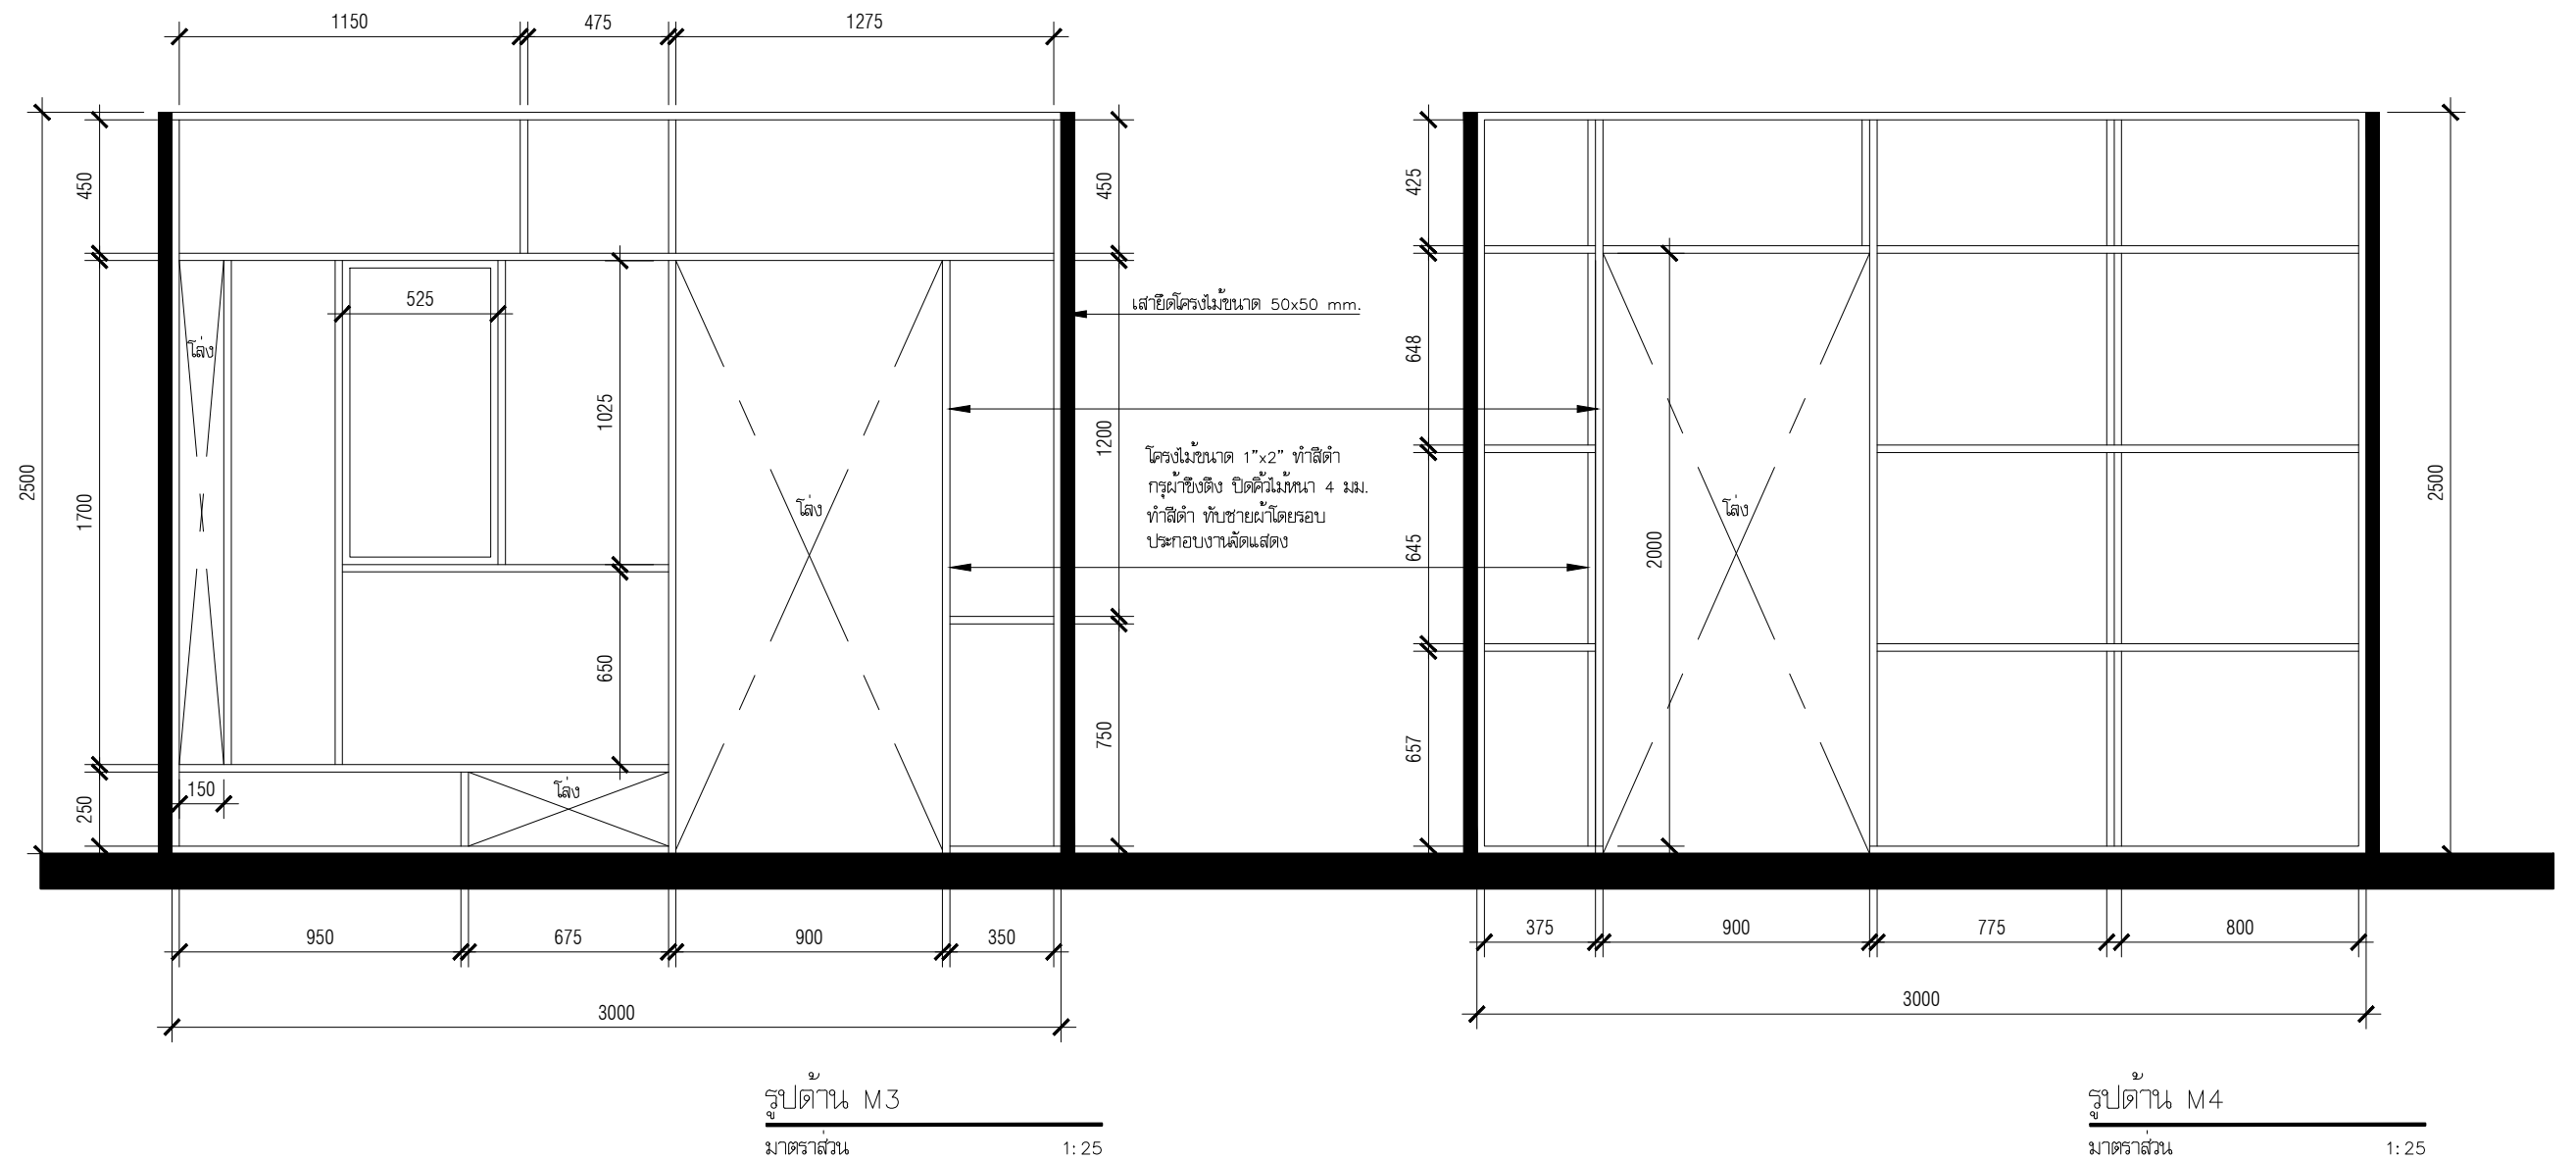


**DESCRIPTION**  
AS-BUILT DRAWING  
**DATE :** 17 มีนาคม 2564


**APPROVE**

**TITLE** รูปตําาน M3 , M4  
**SCALE** 1:25  
**DRAWING NO.** ID-46  
**TOTAL:** 67

**DESIGN BY**

**PLAN MOTIF CO., LTD**  
64 Soi Sathon 10, North Sathon Rd.,  
Silom, Bangrak, Bangkok 10500, Thailand.  
Tel. 0-2237-0080 Ext.333 Fax: 0-2237-9251  
E-mail : plan\_motif@yahoo.co.th



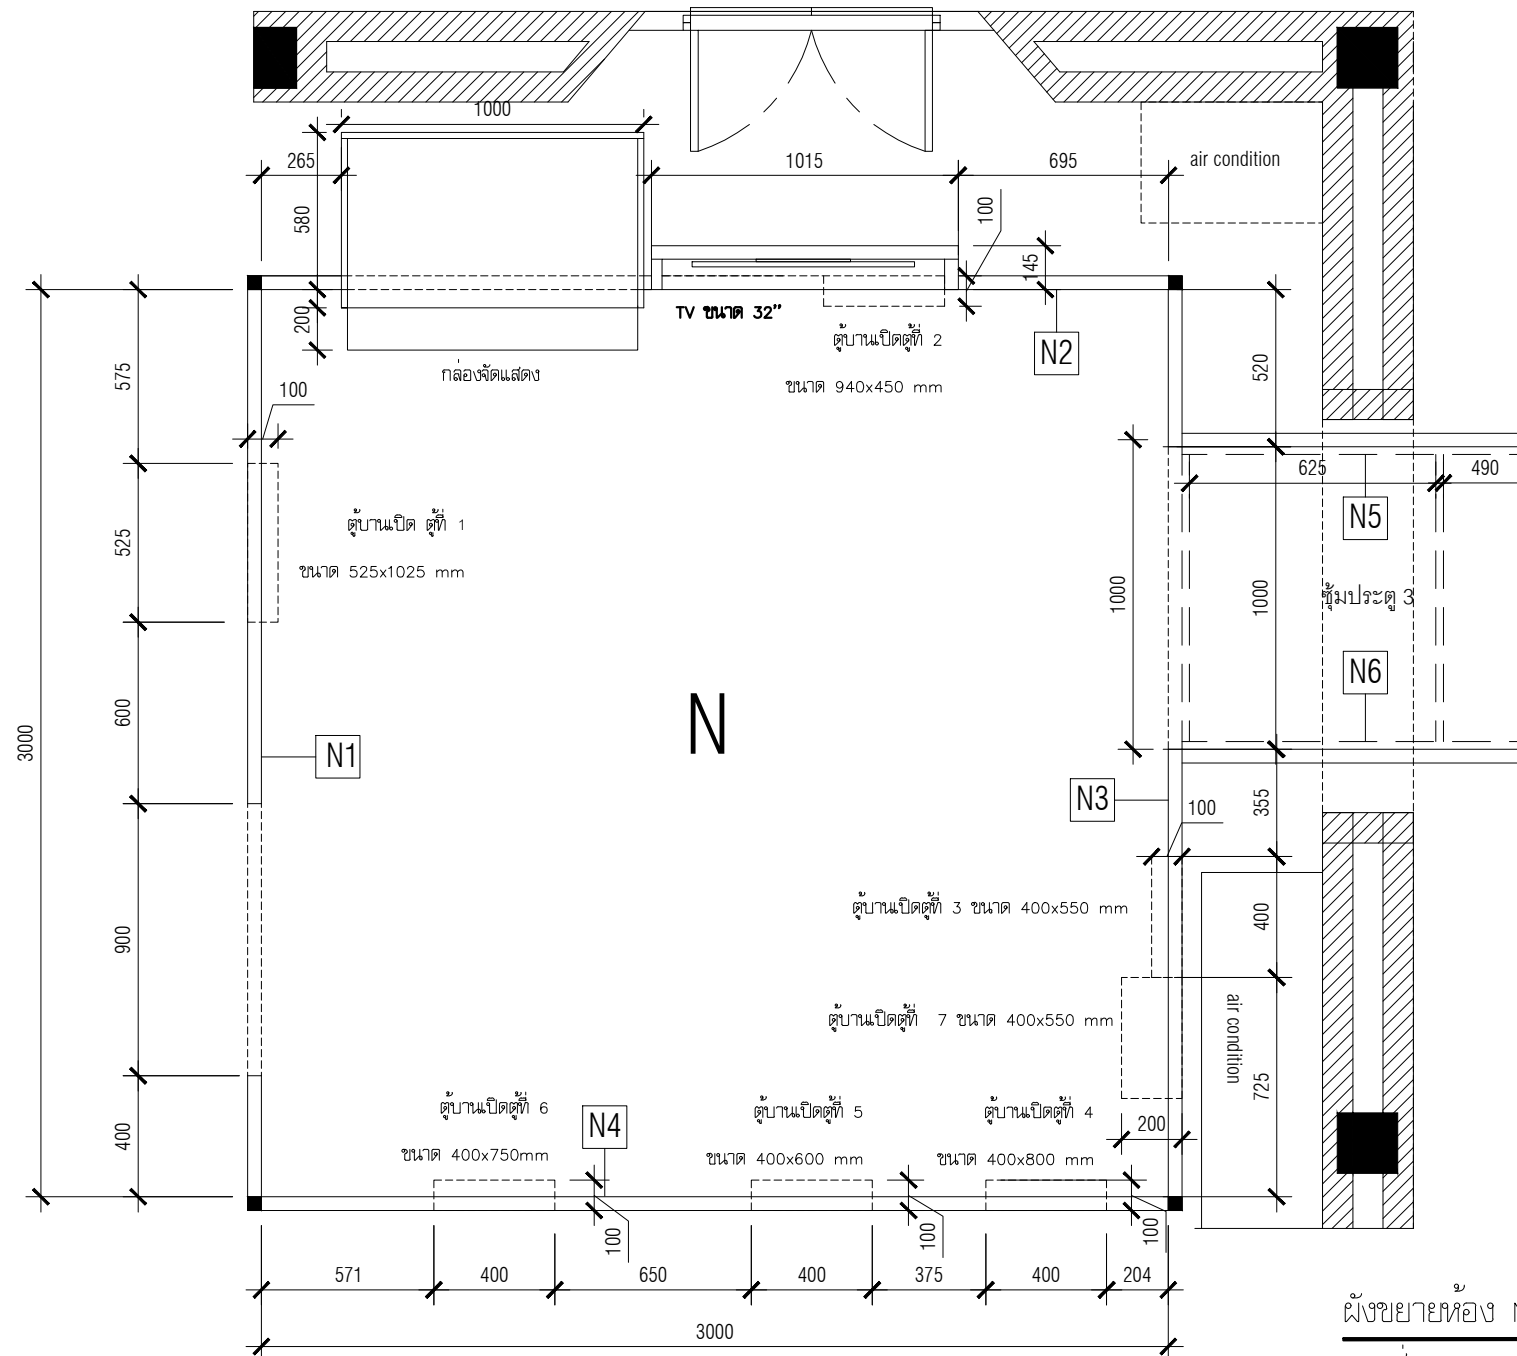

ผังขยายห้อง N (ล็อก ไม่ล็อก)  
มาตราส่วน 1:25

**PROJECT :** งานนิทรรศการหมุนเวียนเรื่อง ทวย  
**OWNER :** สถาบันพิพิธภัณฑ์การเรียนรู้แห่งชาติ (สพร.)  
**SITE :** ห้องนิทรรศการชั่วคราว มิวเซียมสยาม

**DESCRIPTION**  
AS-BUILT DRAWING  
**DATE :** 17 มีนาคม 2564

**APPROVE**


**TITLE** ผังขยายห้อง N  
**SCALE** 1:25  
**DRAWING NO.** ID-47  
**TOTAL:** 67

DESIGNED BY

**PLAN MOTIF CO., LTD**  
64 Soi Sathon 10, North Sathon Rd.,  
Silom, Bangrak, Bangkok 10500, Thailand.  
Tel. 0-2237-0080 Ext.333 Fax: 0-2237-9251  
E-mail : plan\_motif@yahoo.co.th





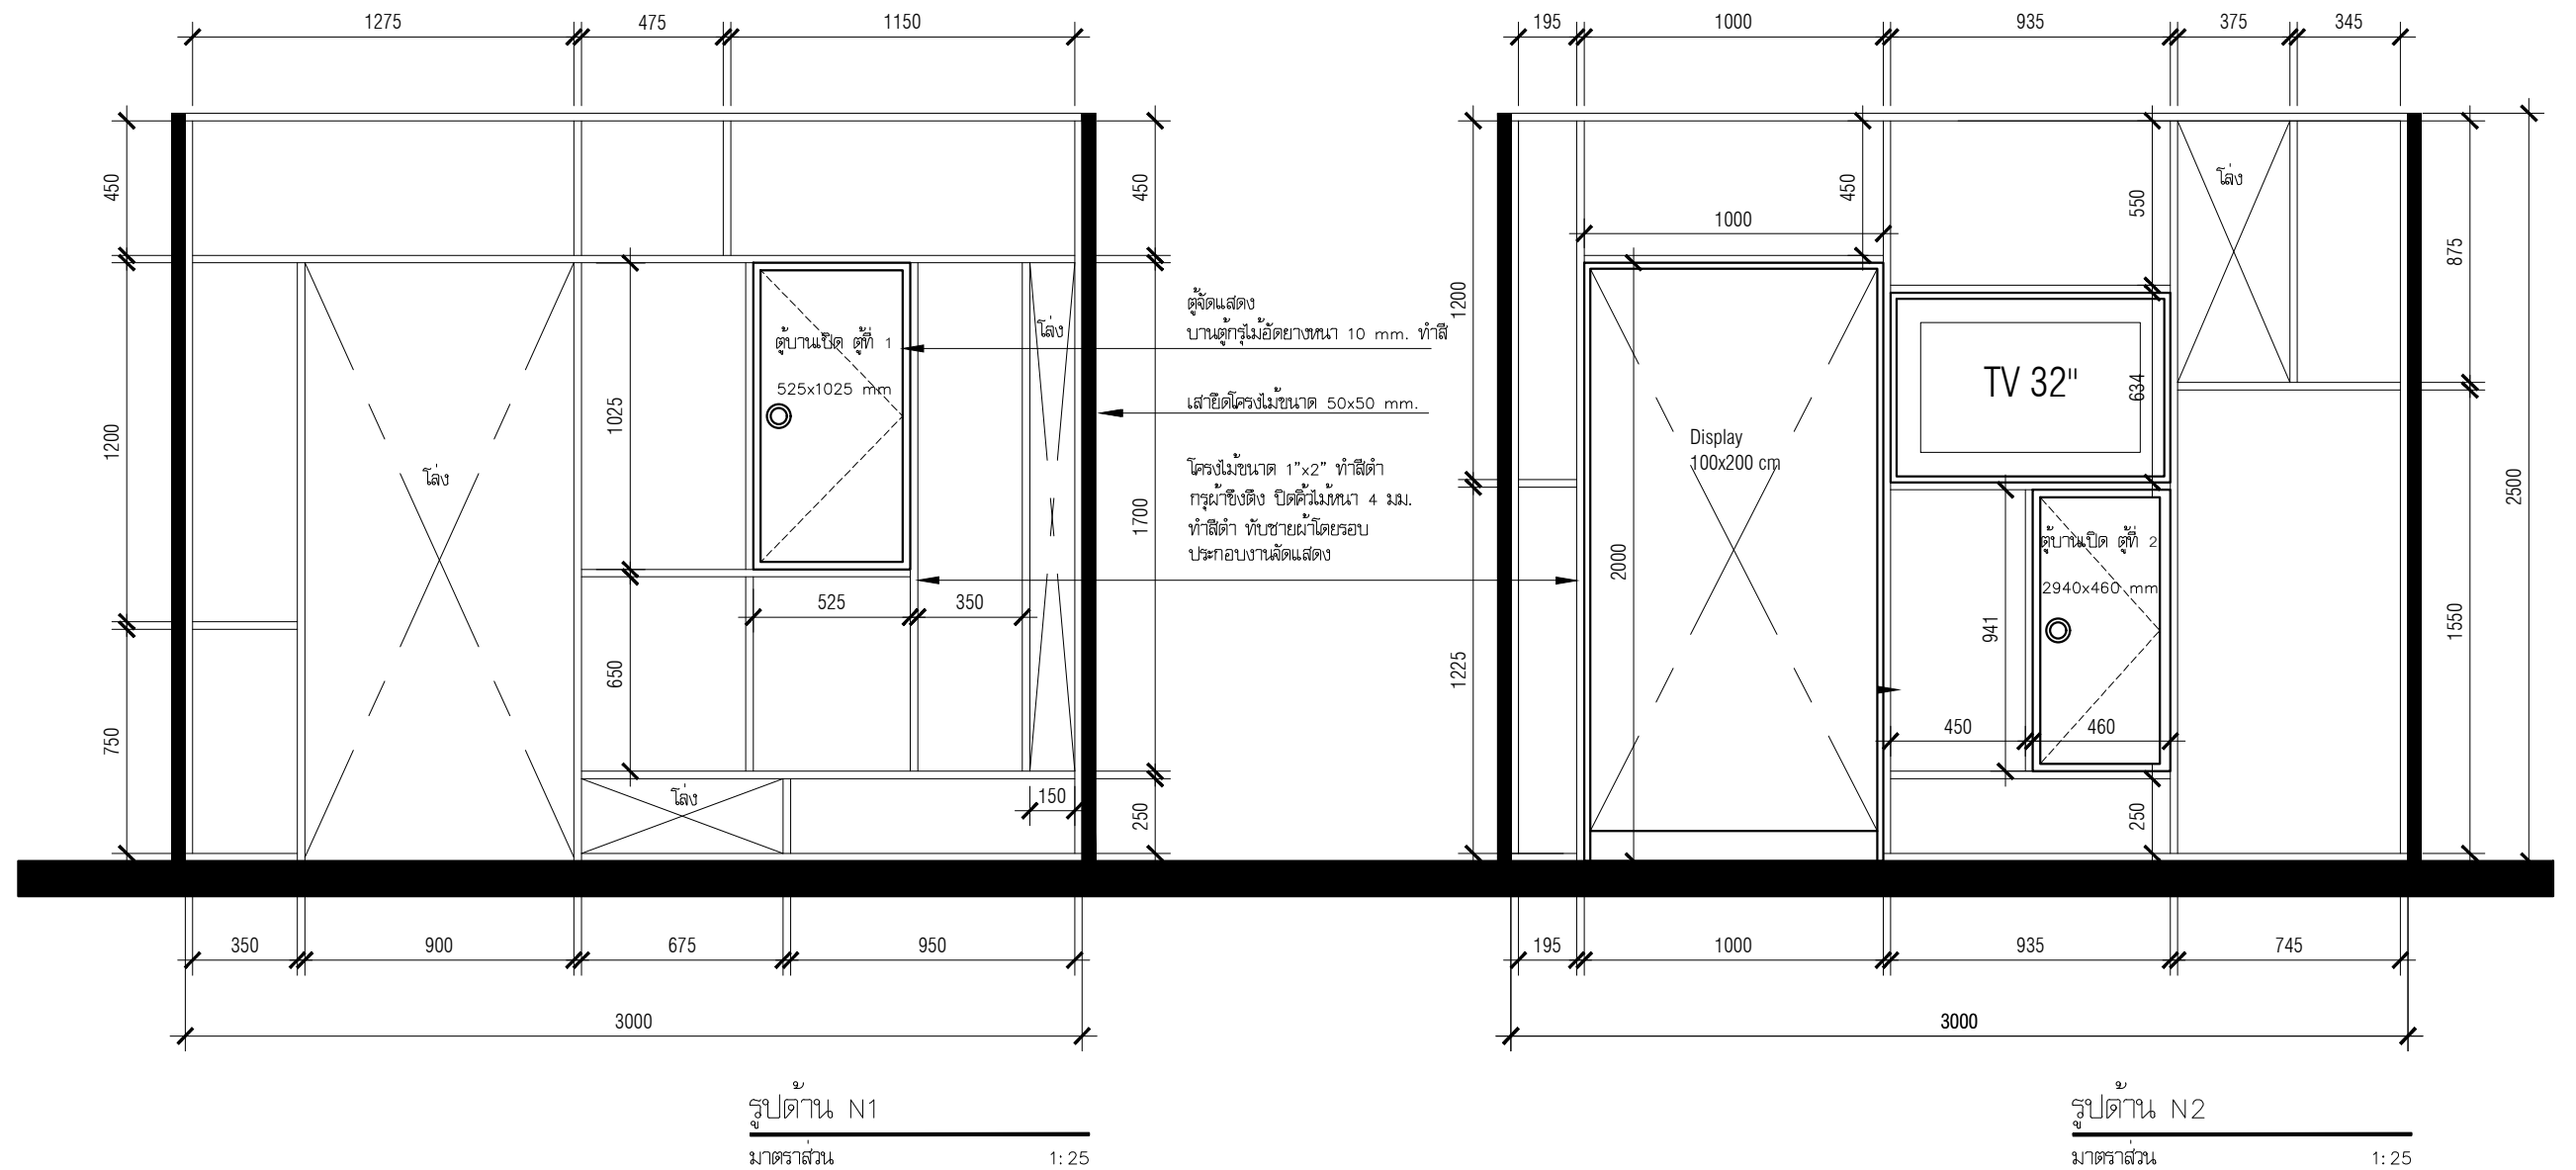

**PROJECT :** งานนิทรรศการหมุนเวียนเรื่อง ทวย  
**OWNER :** สถาบันพิพิธภัณฑ์การเรียนรู้แห่งชาติ (สพร.)  
**SITE :** ห้องนิทรรศการชั่วคราว มิวเซียมสยาม

**DESCRIPTION**  
AS-BUILT DRAWING  
**DATE :** 17 มีนาคม 2564

**APPROVE**


**SCALE** 1:25  
**DRAWING NO.** ID-48  
**TOTAL:** 67

**DESIGN BY**

**PLAN MOTIF CO., LTD**  
64 Soi Sathon 10, North Sathon Rd.,  
Silom, Bangrak, Bangkok 10500, Thailand.  
Tel. 0-2237-0080 Ext.333 Fax: 0-2237-9251  
E-mail : plan\_motif@yahoo.co.th






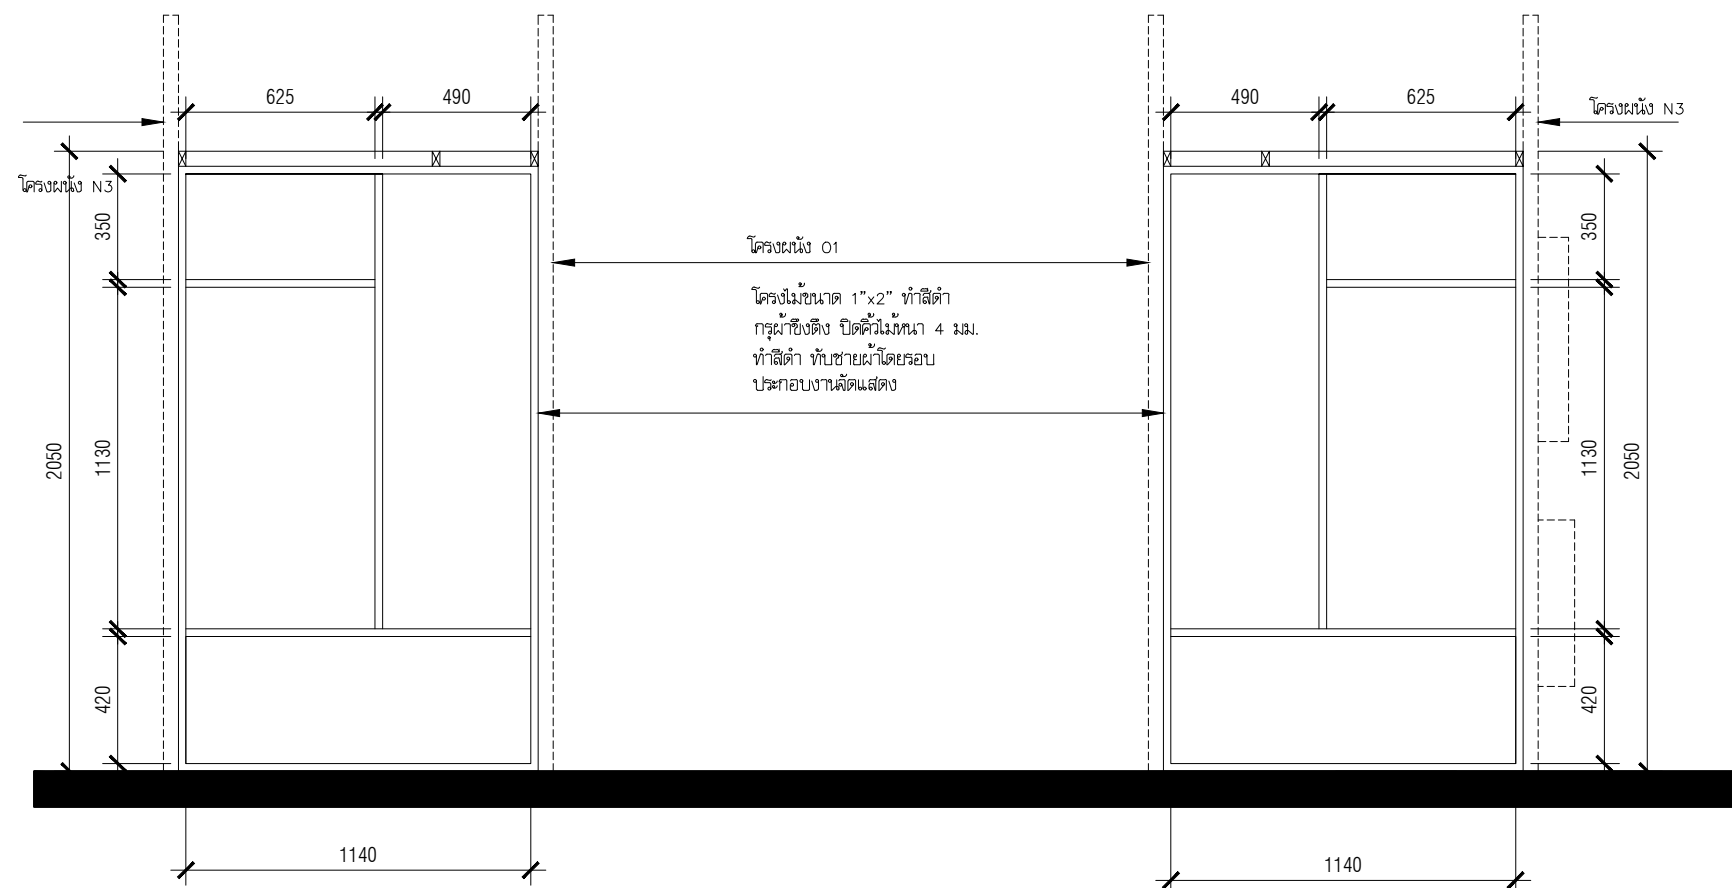

รูปด้าน N5 (ซุ้มประตู 3)  
มาตราส่วน 1: 25

รูปด้าน N6 (ซุ้มประตู 3)  
มาตราส่วน 1: 25

|   |                                                                                       |                       |   |   |
|---|---------------------------------------------------------------------------------------|-----------------------|---|---|
| <p><b>PROJECT :</b> งานนิเทศการทวงเวียนเรื่อง ทวย</p> <p><b>OWNER :</b> สถาบันพิพิธภัณฑ์การเรียนรู้แห่งชาติ (สพร.)</p> <p><b>SITE :</b> ห้องนิเทศการชั่วคราว มิวเซียมสยาม</p> | <p><b>DESCRIPTION</b></p> <p>AS-BUILT DRAWING</p> <p><b>DATE :</b> 17 มีนาคม 2564</p> | <p><b>APPROVE</b></p> | <p><b>TITLE</b> รูปด้าน N5,N6 (ซุ้มประตู 3)</p> <p><b>SCALE</b> 1: 25</p> <p><b>DRAWING NO.</b> ID-50</p> <p><b>TOTAL:</b> 67</p> | <p><b>DESIGN BY</b></p> <p><b>PLAN MOTIF CO., LTD</b><br/>64 Soi Sathon 10, North Sathon Rd.,<br/>Silom, Bangrak, Bangkok 10500, Thailand.<br/>Tel. 0-2237-0080 Ext.333 Fax: 0-2237-9251<br/>E-mail : plan_motif@yahoo.co.th</p>  |
|---|---------------------------------------------------------------------------------------|-----------------------|---|---|

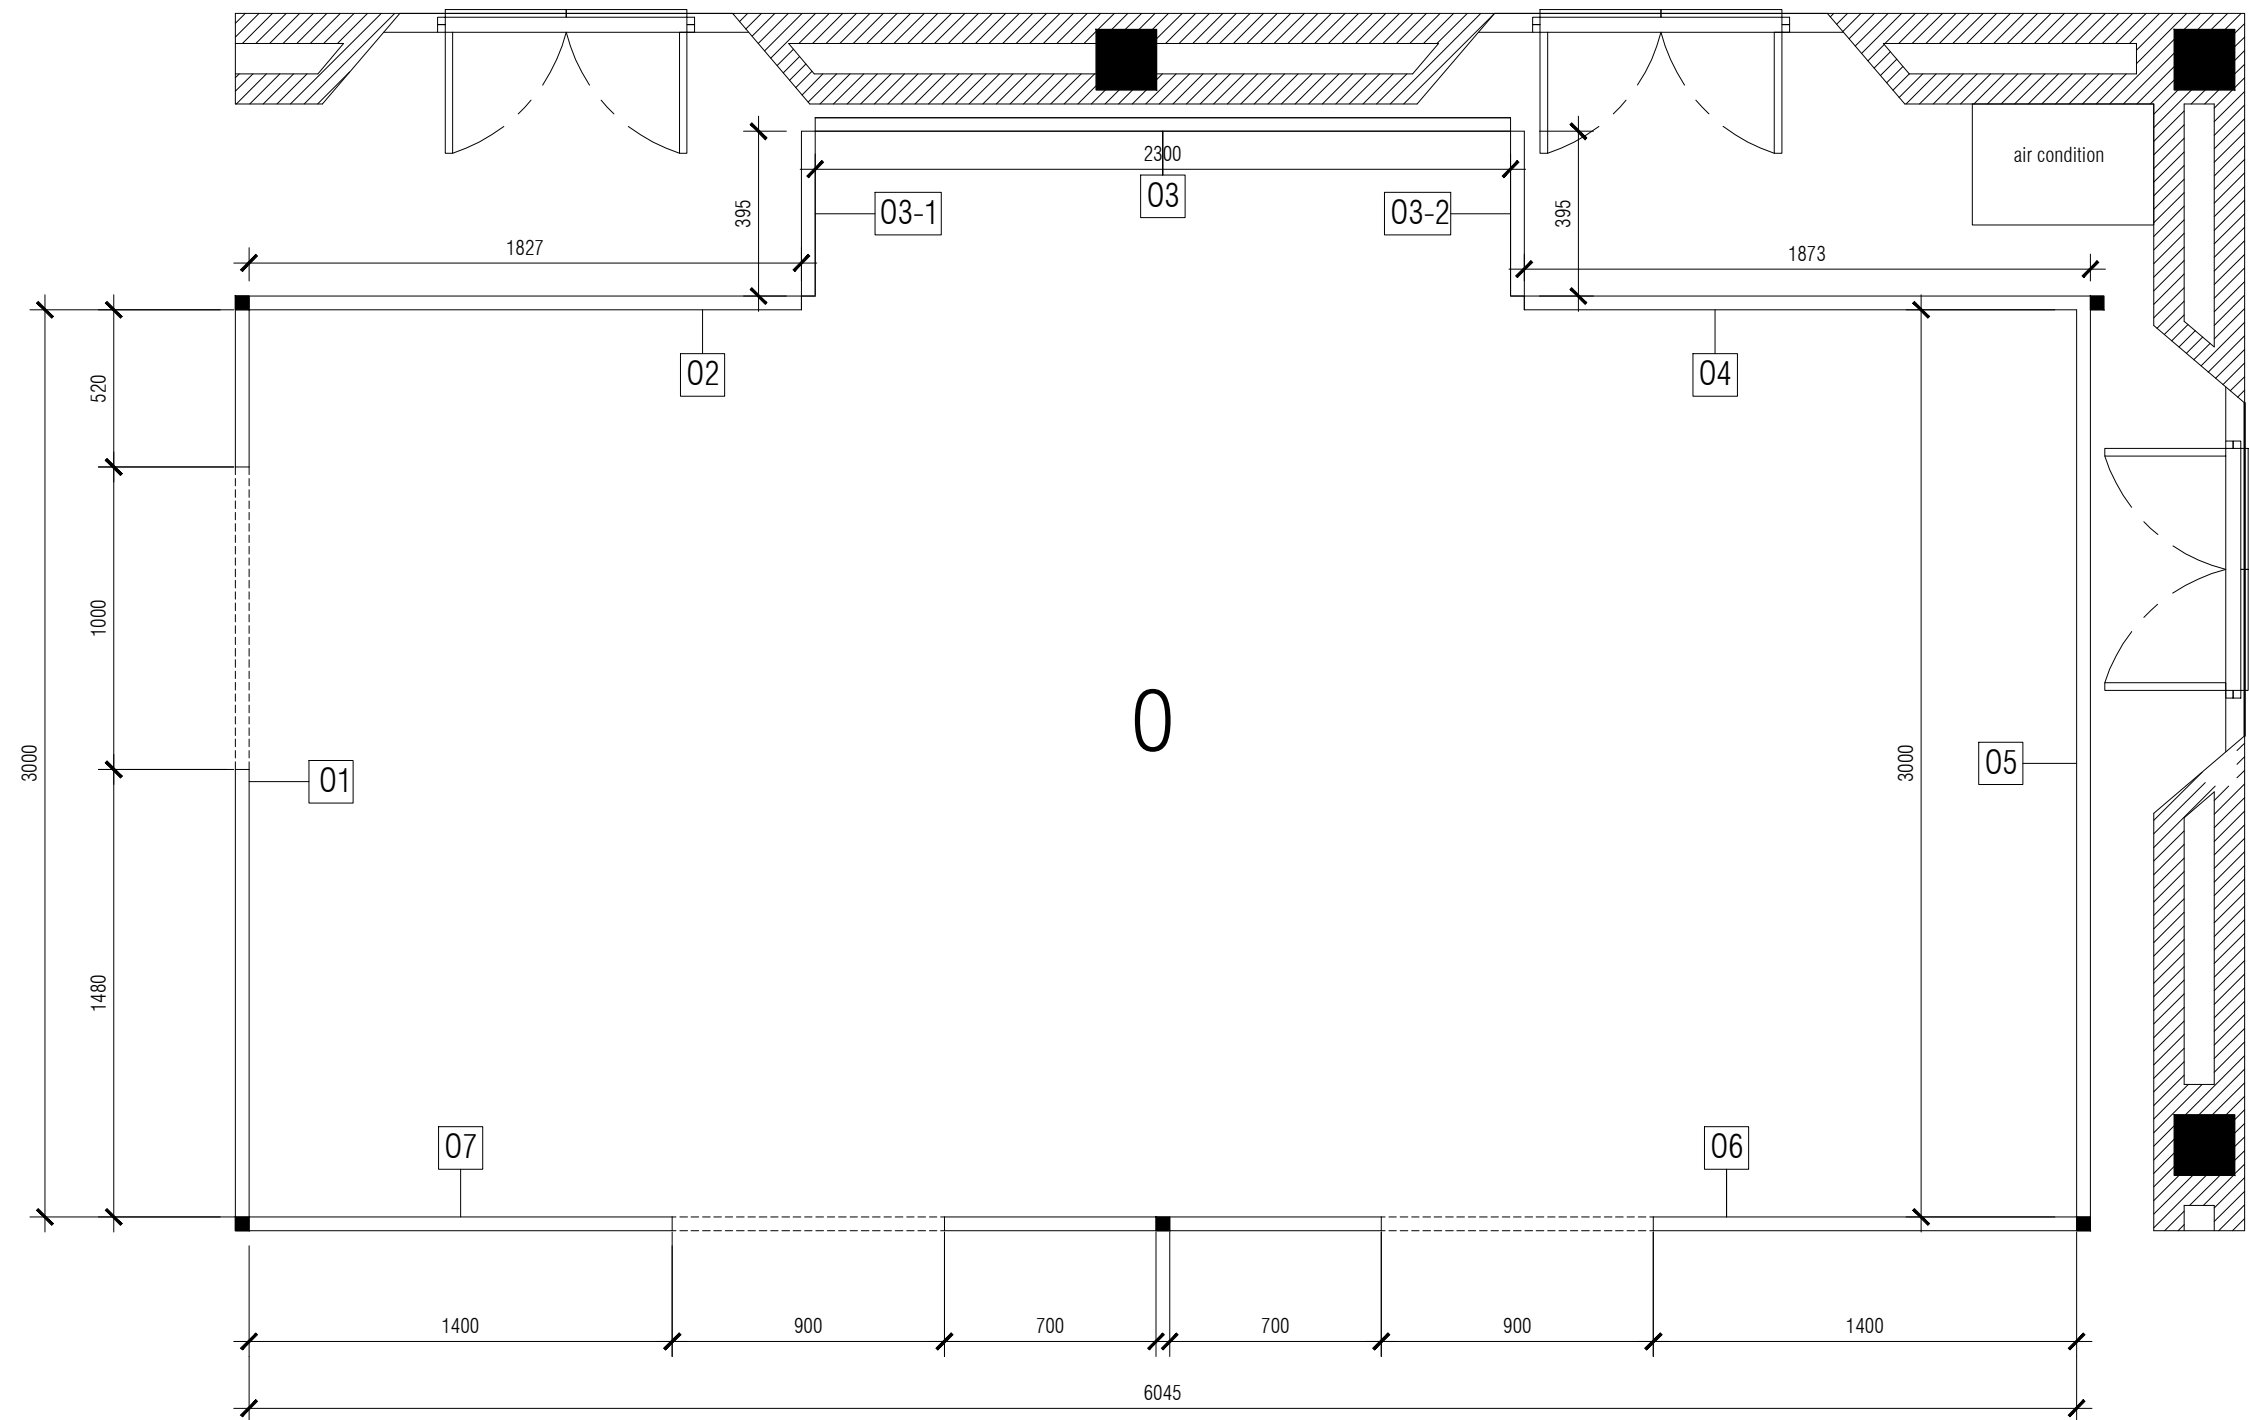

ผังขยายห้อง 0 (ออกหอย)  
มาตราส่วน 1: 25

**PROJECT :** งานนิเทศการทบทวนเวียนเรื่อง ทวย  
**OWNER :** สถาบันพิพิธภัณฑการเรียนรณหงชาติ (สพร.)  
**SITE :** หองนิเทศการชวศรว มิวเซียมสยาม

**DESCRIPTION**  
AS-BUILT DRAWING  
**DATE :** 17 มีนาคม 2564


**APPROVE**

**TITLE** ผังขยายห้อง 0  
**SCALE** 1: 25  
**DRAWING NO.** ID-51  
**TOTAL:** 67

**DESIGN BY**

**PLAN MOTIF CO., LTD**  
64 Soi Sathon 10, North Sathon Rd.,  
Silom, Bangrak, Bangkok 10500, Thailand.  
Tel. 0-2237-0080 Ext.333 Fax: 0-2237-9251  
E-mail : plan\_motif@yahoo.co.th



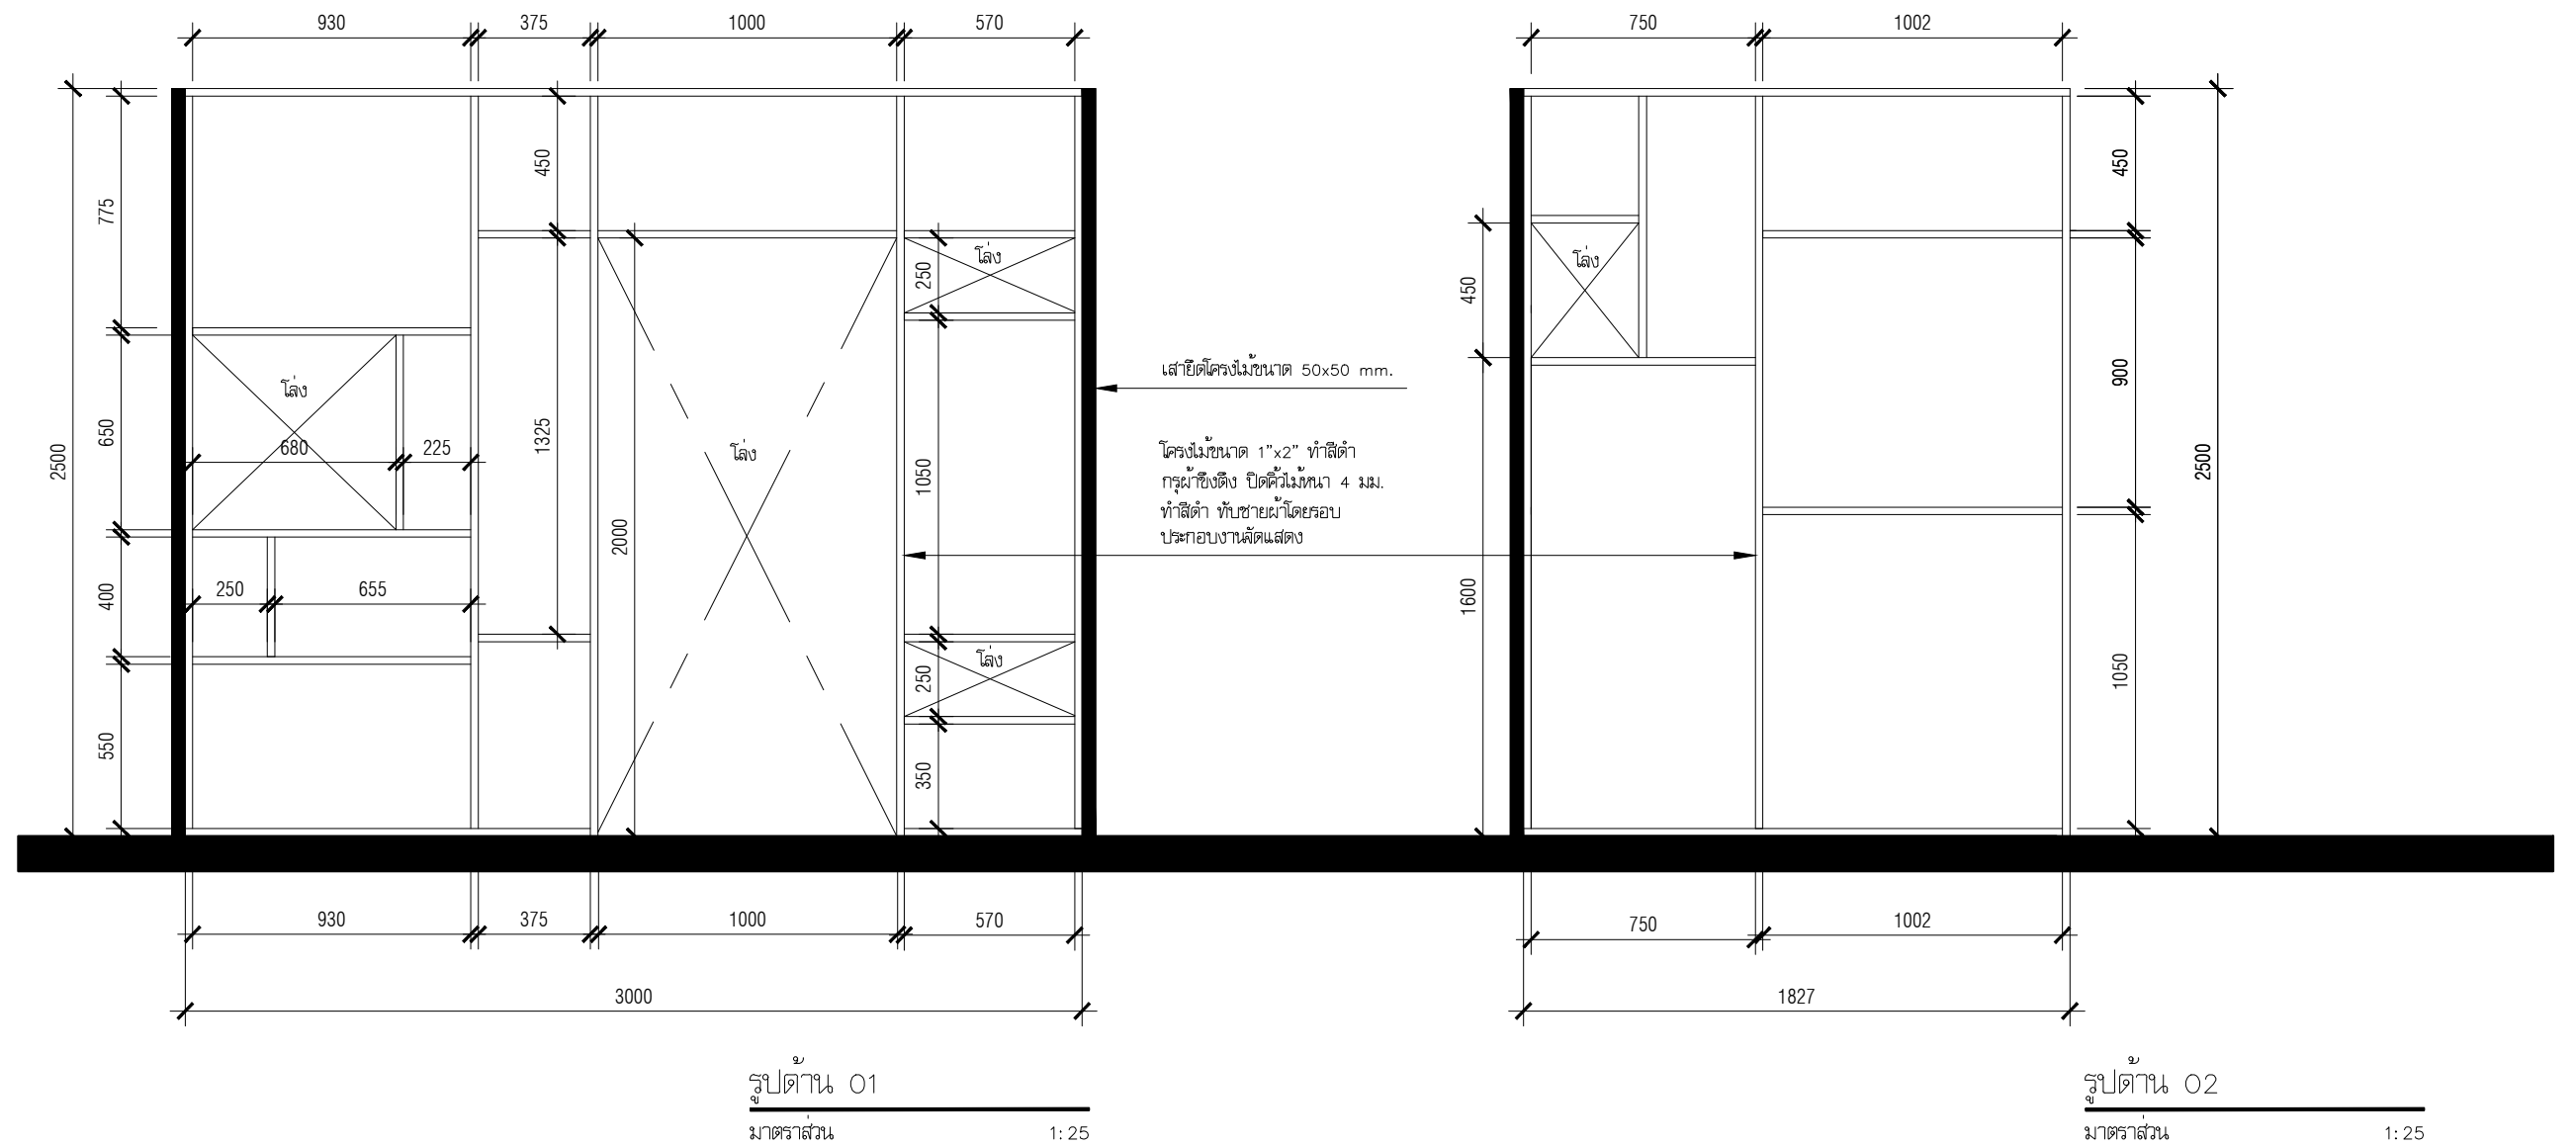


**DESCRIPTION**  
AS-BUILT DRAWING  
**DATE :** 17 มีนาคม 2564


**APPROVE**

**TITLE** รูปตําน ๐1 , ๐2  
**SCALE** 1:25  
**DRAWING NO.** ID-52  
**TOTAL:** 67

DESIGN BY


**PLAN MOTIF CO., LTD**  
64 Soi Sathon 10, North Sathon Rd.,  
Silom, Bangrak, Bangkok 10500, Thailand.  
Tel. 0-2237-0080 Ext.333 Fax: 0-2237-9251  
E-mail : plan\_motif@yahoo.co.th



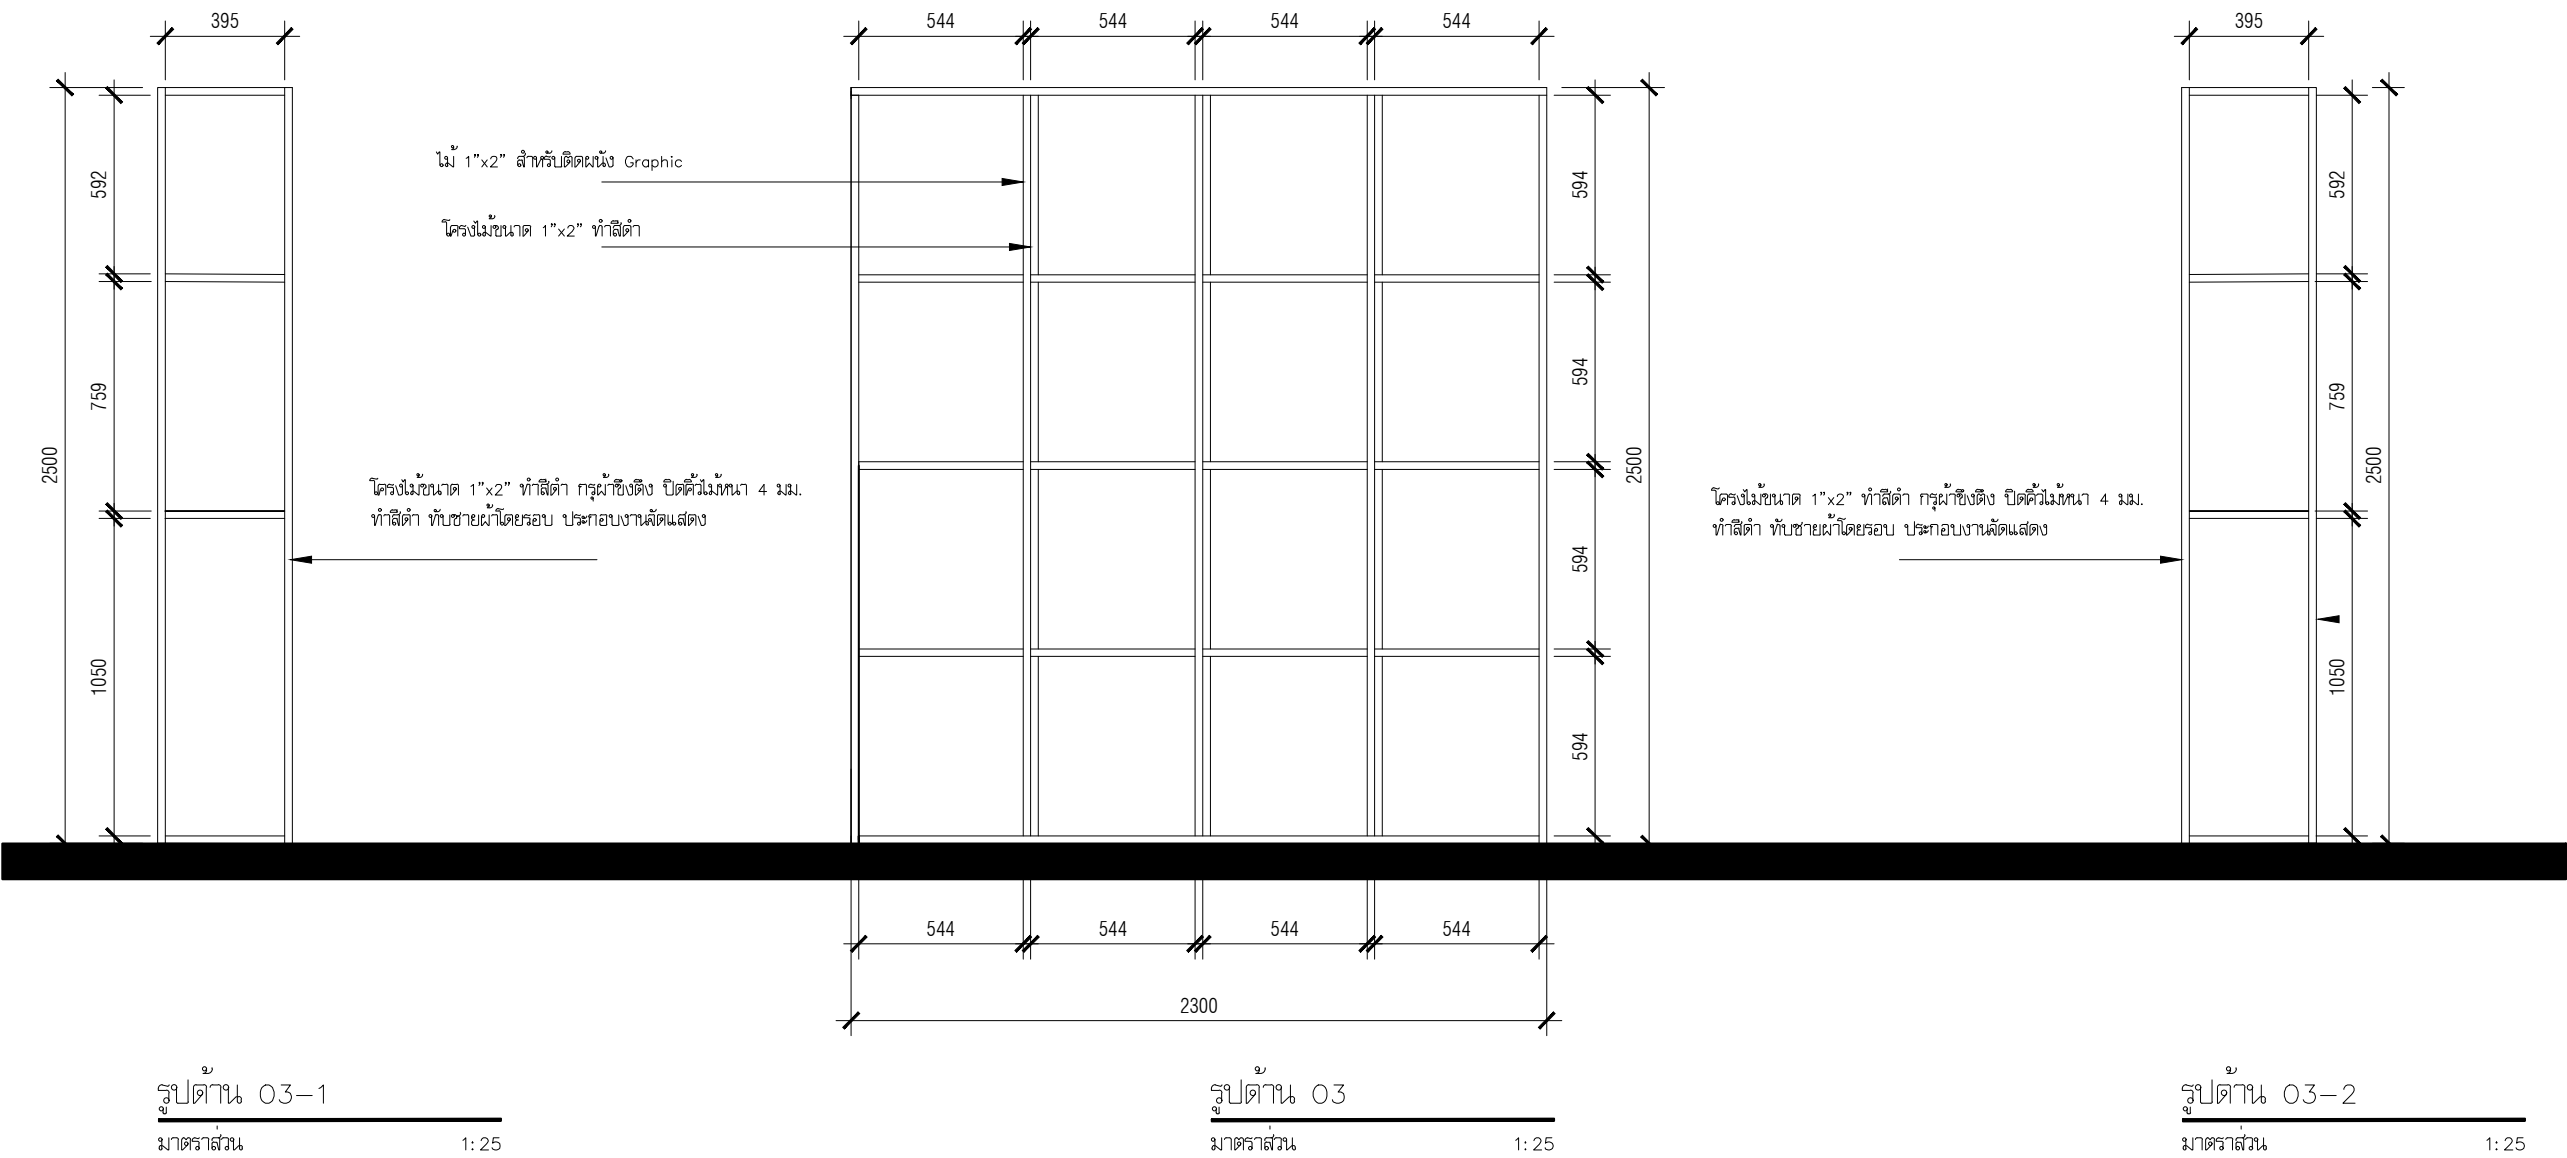



|                                                           |                              |                |                                    |                  |   |  |
|-----------------------------------------------------------|------------------------------|----------------|------------------------------------|------------------|---|--|
| <b>PROJECT :</b> งานนิทรรศการหมุนเวียนเรื่อง ทวย          | <b>DESCRIPTION</b>           | <b>APPROVE</b> | <b>TITLE</b> รูปदान 03-1, 03 ,03-2 | <b>DESIGN BY</b> | <b>PLAN MOTIF CO., LTD</b><br>64 Soi Sathon 10, North Sathon Rd.,<br>Silom, Bangrak, Bangkok 10500, Thailand.<br>Tel. 0-2237-0080 Ext.333 Fax: 0-2237-9251<br>E-mail : plan_motif@yahoo.co.th |  |
| <b>OWNER :</b> สถาบันพิพิธภัณฑ์การเรียนรู้แห่งชาติ (สพร.) | AS-BUILT DRAWING             |                | <b>SCALE</b> 1: 25                 |                  |   |  |
| <b>SITE :</b> ห้องนิทรรศการชั่วคราว มิวเซียมสยาม          | <b>DATE :</b> 17 มีนาคม 2564 |                | <b>DRAWING NO.</b> ID-53           |                  |   |  |
|                                                           |                              |                | <b>TOTAL:</b> 67                   |                  |   |  |



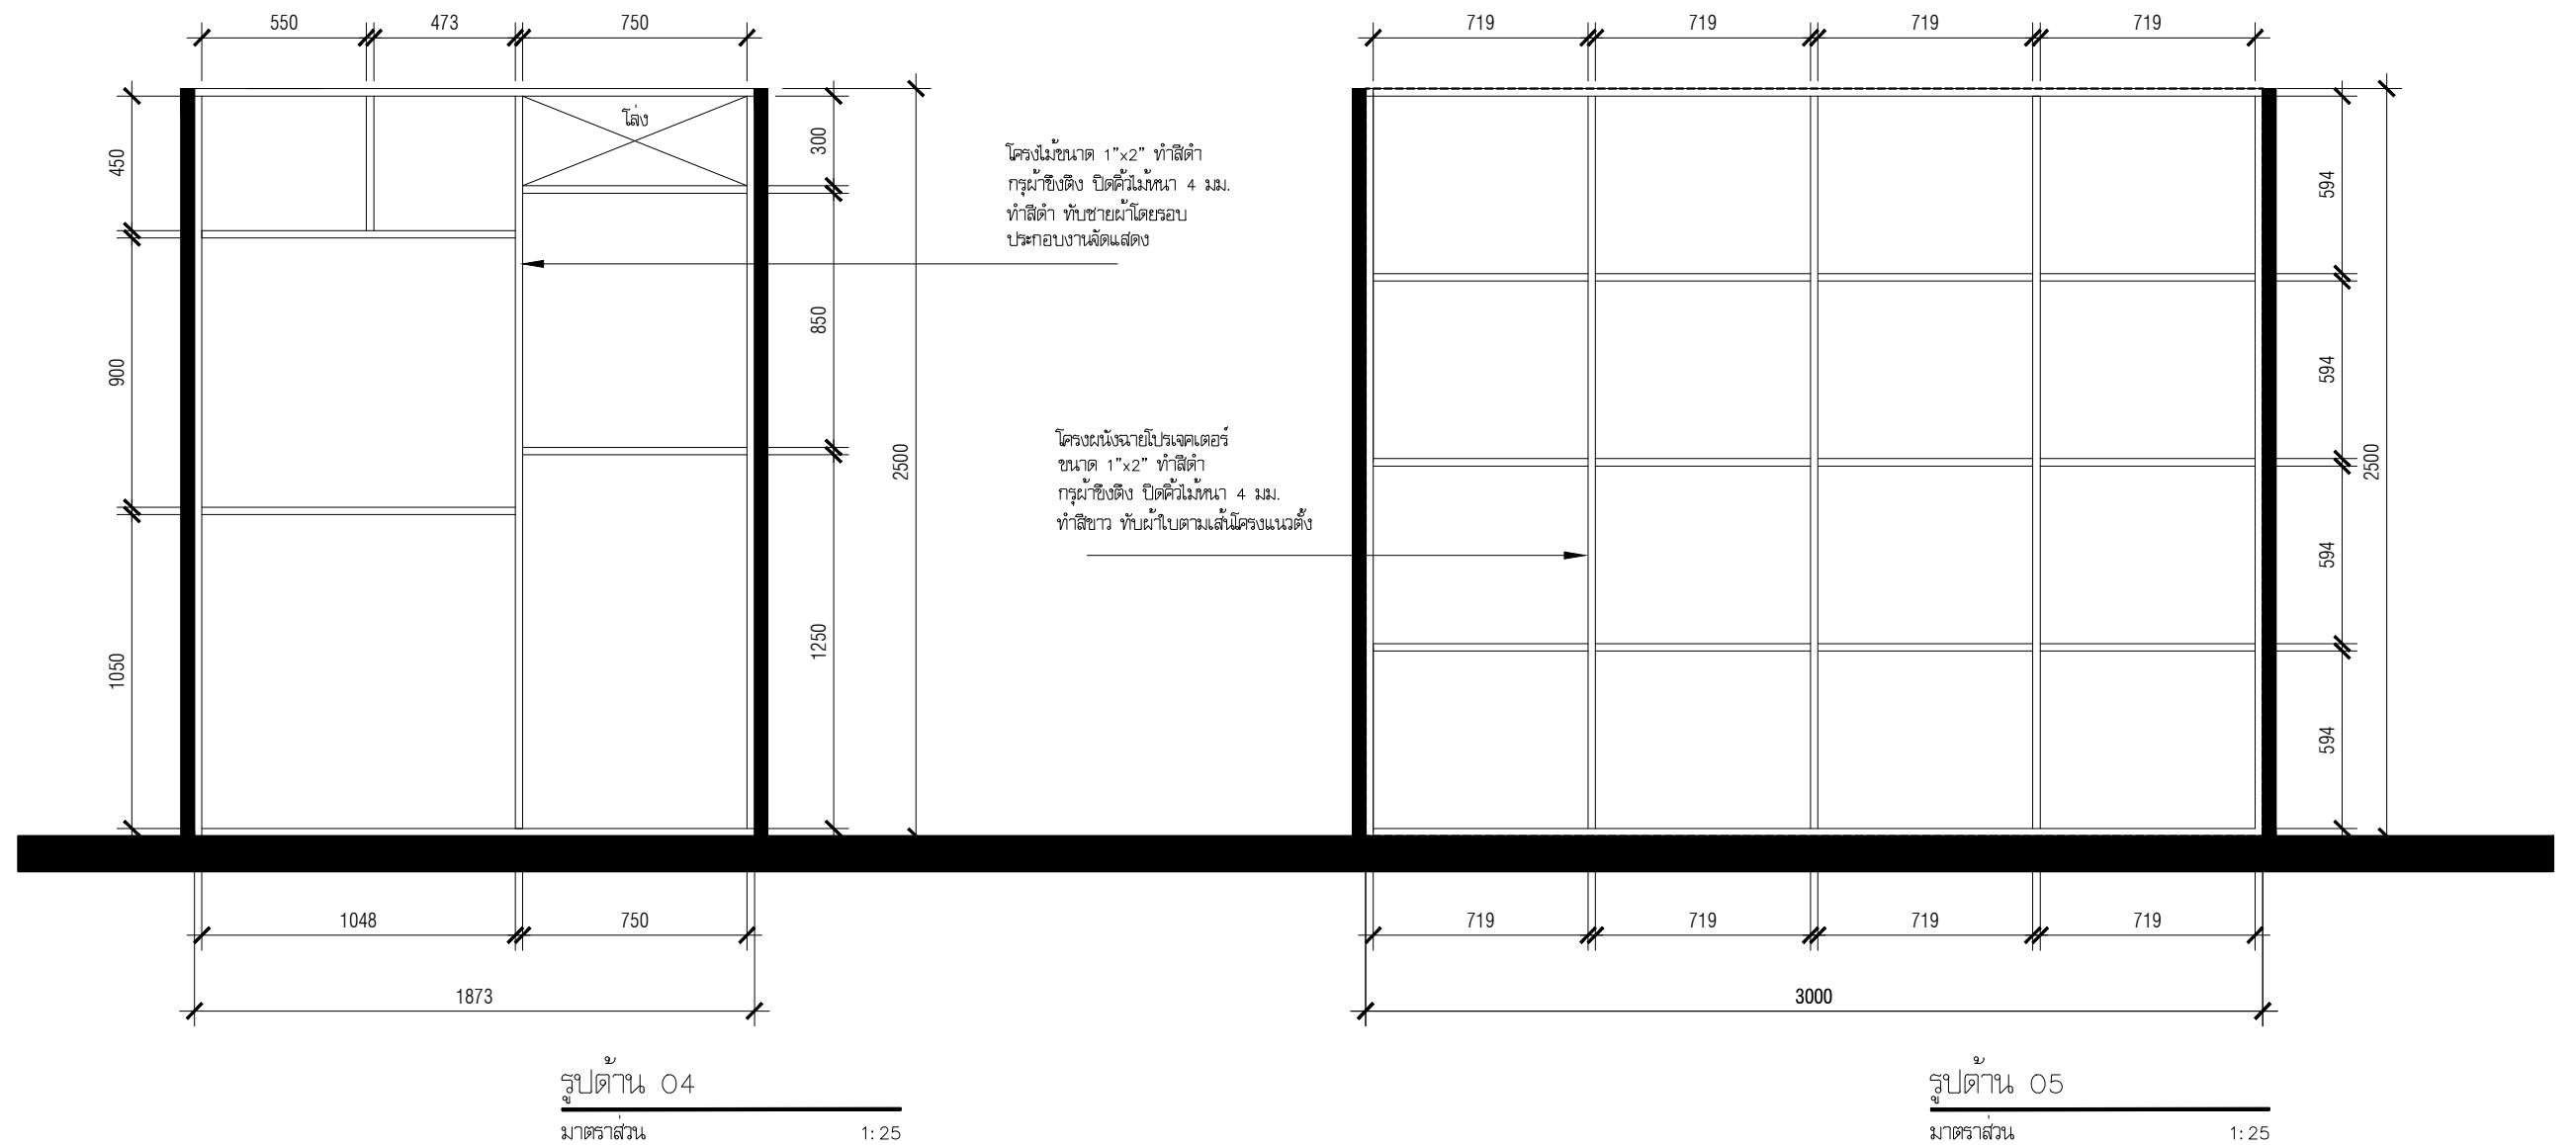


|   |                                                                                       |                       |   |   |
|---|---------------------------------------------------------------------------------------|-----------------------|---|---|
| <p><b>PROJECT :</b> งานนิทรรศการหมุนเวียนเรื่อง ทวย</p> <p><b>OWNER :</b> สถาบันพิพิธภัณฑ์การเรียนรู้แห่งชาติ (สพร.)</p> <p><b>SITE :</b> ห้องนิทรรศการชั่วคราว มิวเซียมสยาม</p> | <p><b>DESCRIPTION</b></p> <p>AS-BUILT DRAWING</p> <p><b>DATE :</b> 17 มีนาคม 2564</p> | <p><b>APPROVE</b></p> | <p><b>TITLE</b> รูปदान 04 , 05</p> <p><b>SCALE</b> 1:25</p> <p><b>DRAWING NO.</b> ID-54</p> <p><b>TOTAL:</b> 67</p> | <p><b>DESIGN BY</b></p> <p><b>PLAN MOTIF CO., LTD</b><br/>64 Soi Sathon 10, North Sathon Rd.,<br/>Silom, Bangrak, Bangkok 10500, Thailand.<br/>Tel. 0-2237-0080 Ext.333 Fax: 0-2237-9251<br/>E-mail : plan_motif@yahoo.co.th</p> |
|---|---------------------------------------------------------------------------------------|-----------------------|---|---|

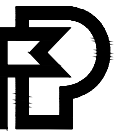

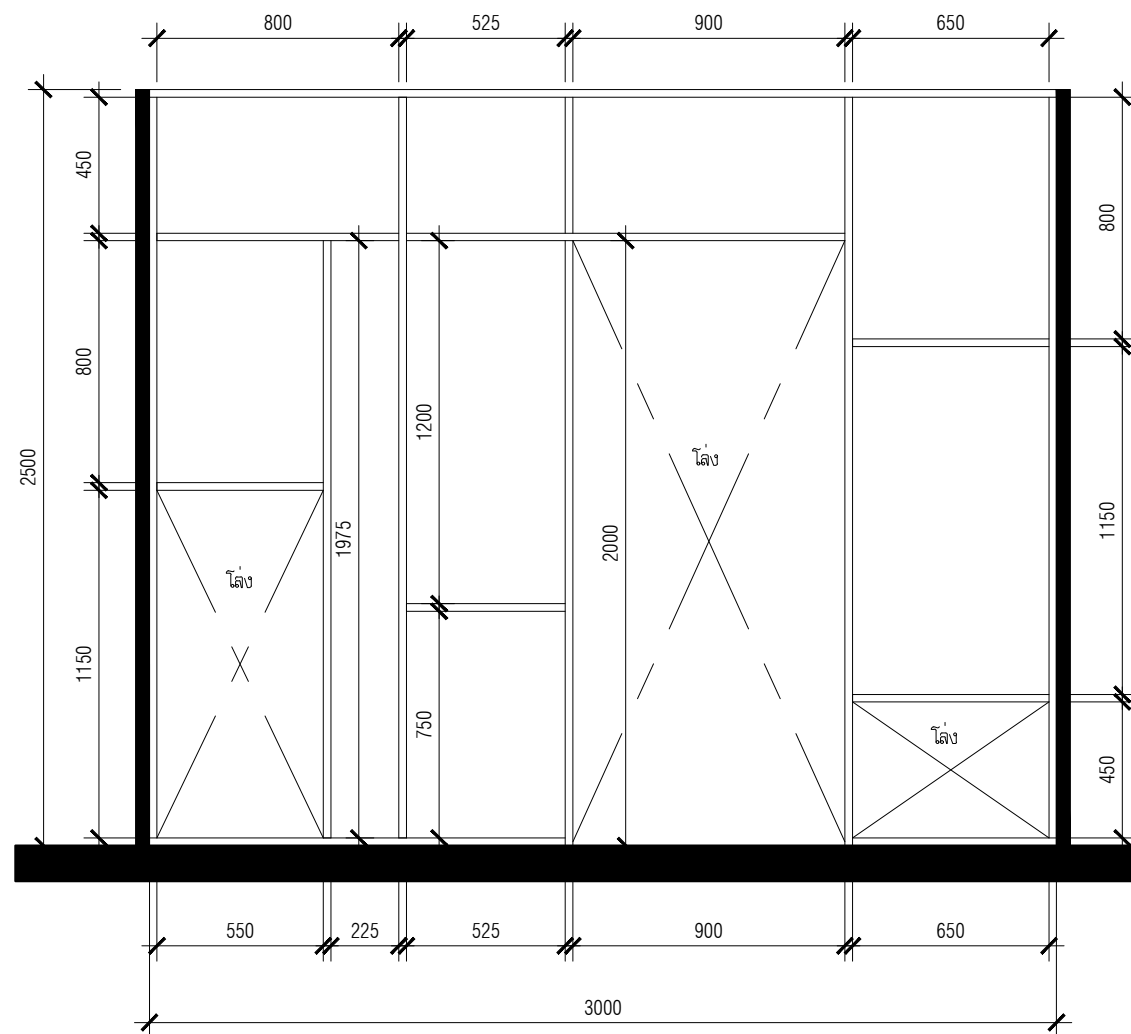


รูปด้าน 06  
มาตราส่วน 1: 25

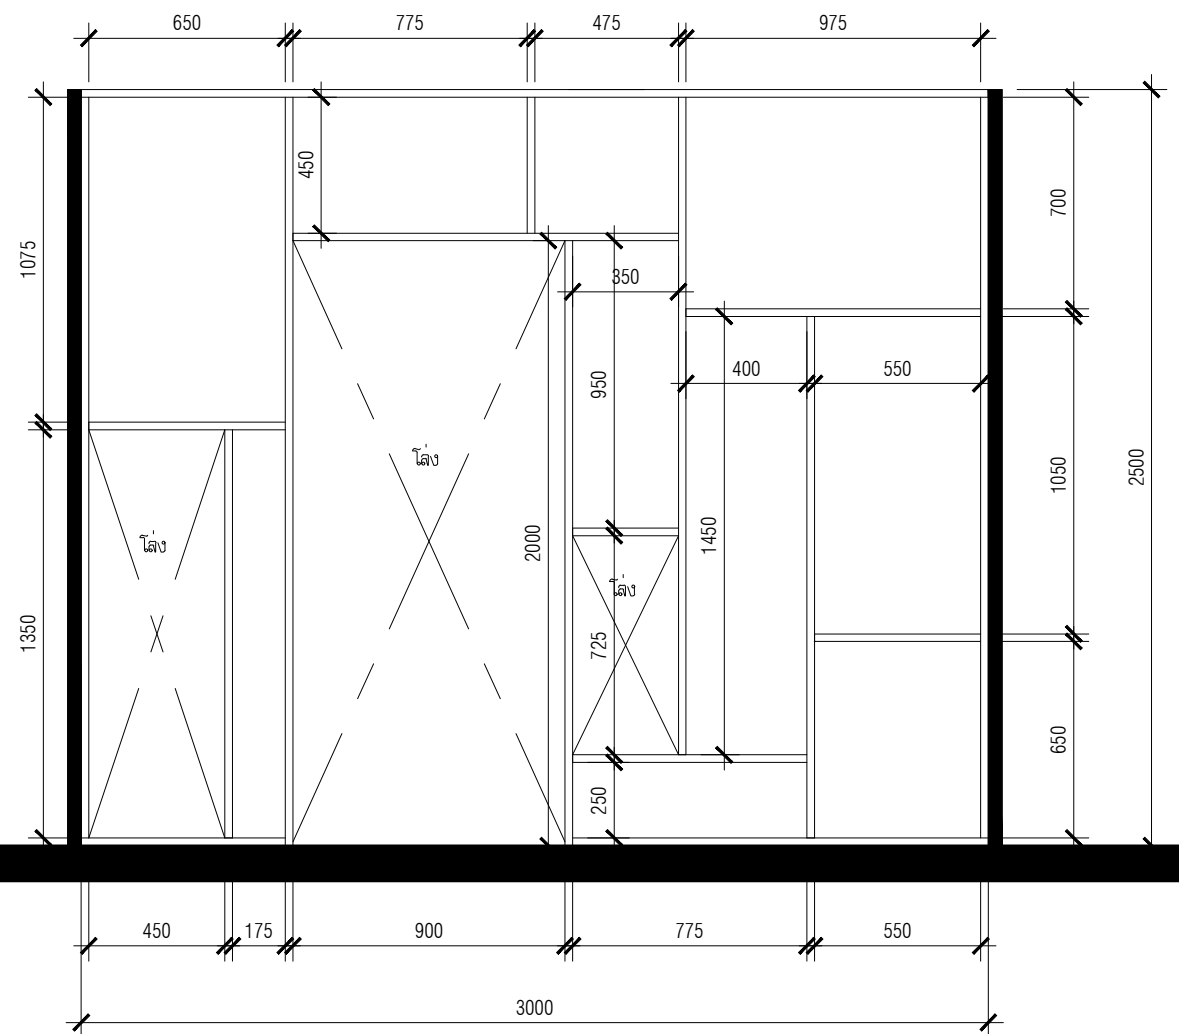

รูปด้าน 07  
มาตราส่วน 1: 25

|   |                                                                                       |                                               |   |   |
|---|---------------------------------------------------------------------------------------|-----------------------------------------------|---|---|
| <p><b>PROJECT :</b> งานนิเทศการทบทวนเวียนเรื่อง ทวย</p> <p><b>OWNER :</b> สถาบันพิพิธภัณฑ์การเรียนรู้แห่งชาติ (สพร.)</p> <p><b>SITE :</b> ห้องนิเทศการชั่วคราว มิวเซียมสยาม</p> | <p><b>DESCRIPTION</b></p> <p>AS-BUILT DRAWING</p> <p><b>DATE :</b> 17 มีนาคม 2564</p> | <p><b>APPROVE</b></p> <p></p> <p></p> <p></p> | <p><b>TITLE</b> รูปด้าน 06 , 07</p> <p><b>SCALE</b> 1: 25</p> <p><b>DRAWING NO.</b> ID-55</p> <p><b>TOTAL:</b> 67</p> | <p><b>DESIGN BY</b></p> <p><b>PLAN MOTIF CO., LTD</b><br/>64 Soi Sathon 10, North Sathon Rd.,<br/>Silom, Bangrak, Bangkok 10500, Thailand.<br/>Tel. 0-2237-0080 Ext.333 Fax: 0-2237-9251<br/>E-mail : plan_motif@yahoo.co.th</p>  |
|---|---------------------------------------------------------------------------------------|-----------------------------------------------|---|---|



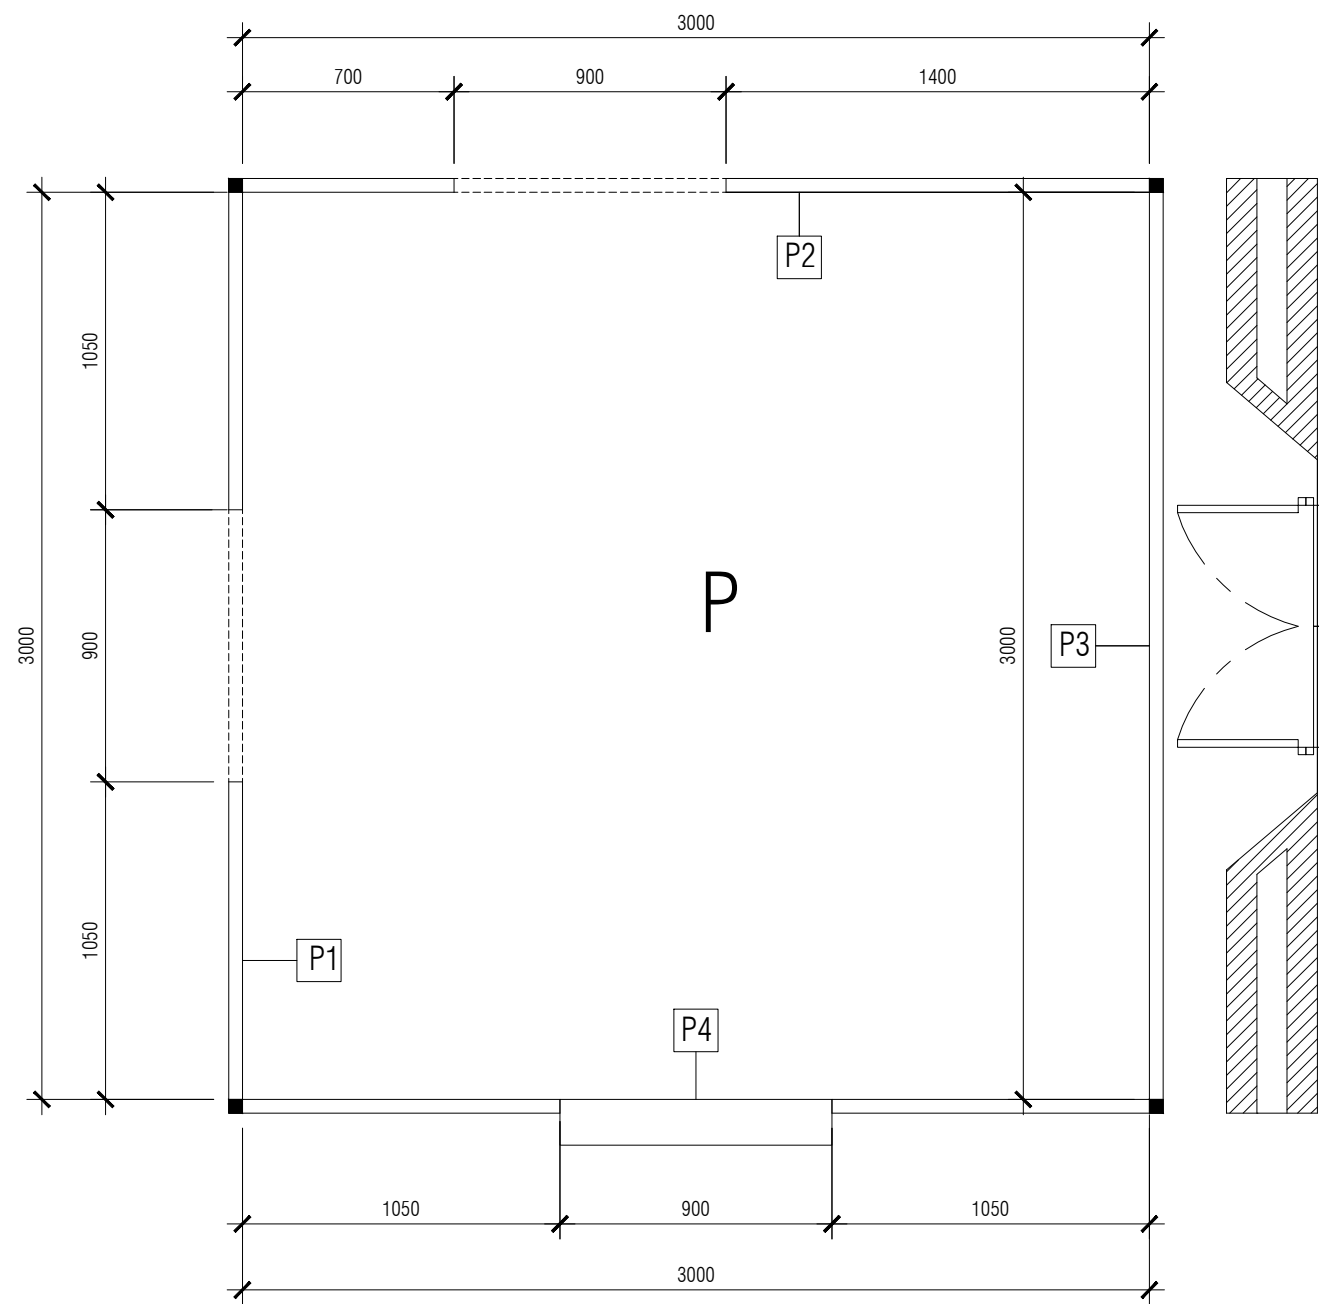


ผังขยายห้อง P (ไม่ถูก)  
มาตราส่วน 1: 25


\*\* แบบทั้งหมดตามขอบเขตงานที่แสดงในแบบสามารถปรับระยะในแบบได้ตามระยะของหน้างานจริง

|                                                           |                              |                |                            |                  |                                           |
|-----------------------------------------------------------|------------------------------|----------------|----------------------------|------------------|-------------------------------------------|
| <b>PROJECT :</b> งานนิเทศการทบทวนเวียนเรื่อง ทวย          | <b>DESCRIPTION</b>           | <b>APPROVE</b> | <b>TITLE</b> ผังขยายห้อง P | <b>DESIGN BY</b> | <b>PLAN MOTIF CO., LTD</b>                |
| <b>OWNER :</b> สถาบันพิพิธภัณฑ์การเรียนรู้แห่งชาติ (สพร.) | AS-BUILT DRAWING             |                | <b>SCALE</b> 1: 25         |                  | 64 Soi Sathon 10, North Sathon Rd.,       |
| <b>SITE :</b> ห้องนิเทศการชั่วคราว มิวเซียมสยาม           | <b>DATE :</b> 17 มีนาคม 2564 |                | <b>DRAWING NO.</b> ID-56   |                  | Silom, Bangrak, Bangkok 10500, Thailand.  |
|                                                           |                              |                | <b>TOTAL:</b> 67           |                  | Tel. 0-2237-0080 Ext.333 Fax: 0-2237-9251 |
|                                                           |                              |                |                            |                  | E-mail : plan_motif@yahoo.co.th           |



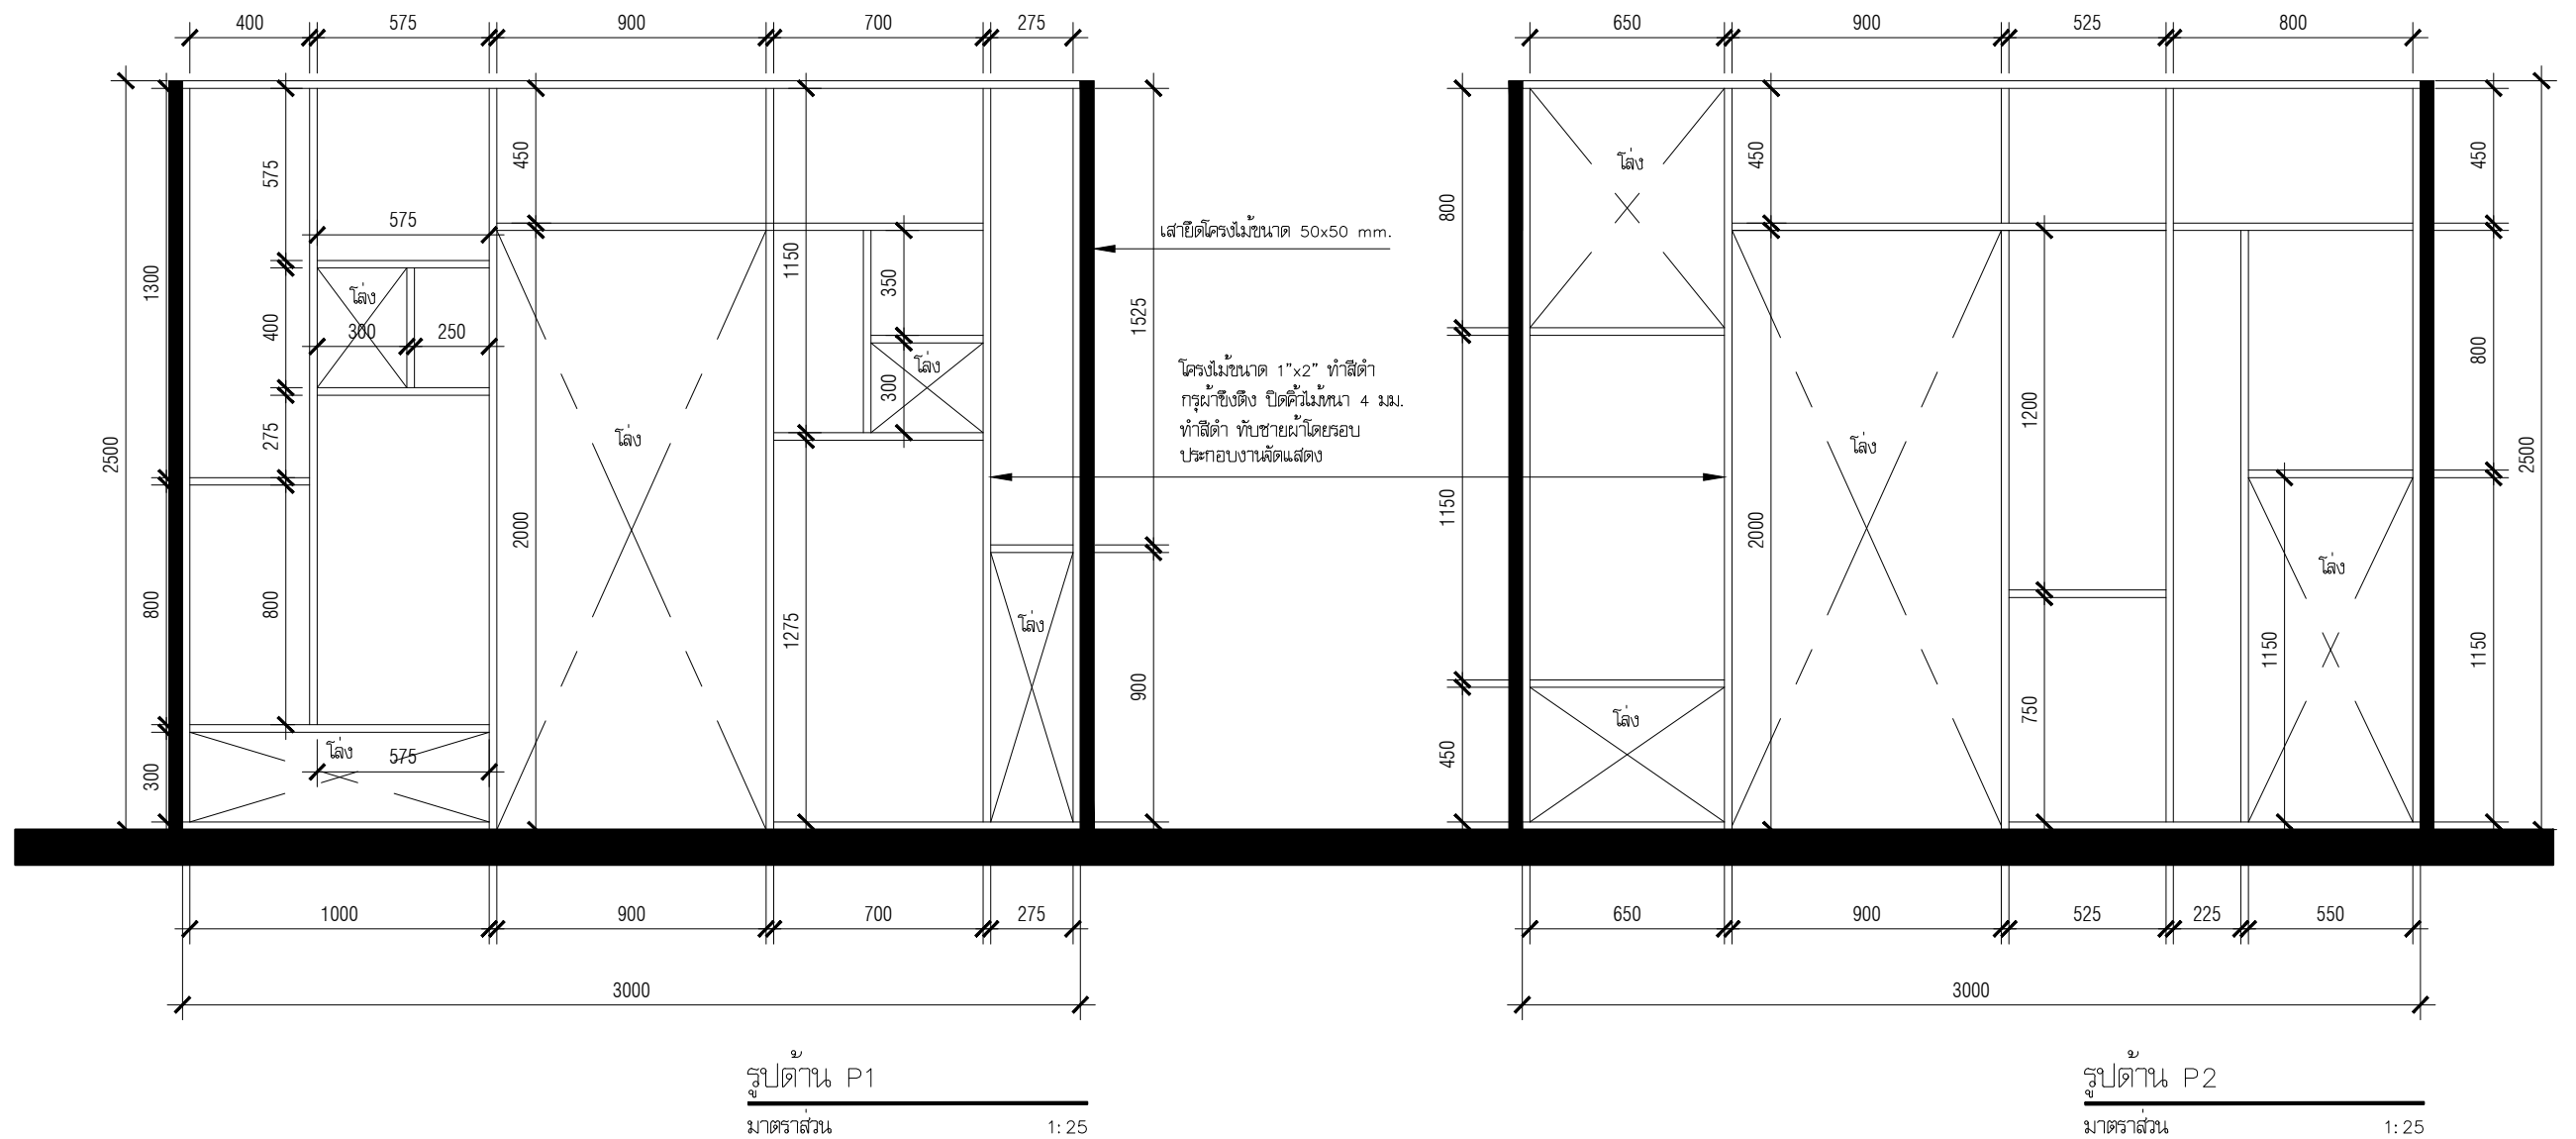

|   |                                                                                       |                                                              |   |   |
|---|---------------------------------------------------------------------------------------|--------------------------------------------------------------|---|---|
| <p><b>PROJECT :</b> งานนิทรรศการหมุนเวียนเรื่อง หอย</p> <p><b>OWNER :</b> สถาบันพิพิธภัณฑ์การเรียนรู้แห่งชาติ (สพร.)</p> <p><b>SITE :</b> ห้องนิทรรศการชั่วคราว นิเวศนิคมสยาม</p> | <p><b>DESCRIPTION</b></p> <p>AS-BUILT DRAWING</p> <p><b>DATE :</b> 17 มีนาคม 2564</p> | , LTD</b><br/>64 Soi Sathon 10, North Sathon Rd.,<br/>Silom, Bangrak, Bangkok 10500, Thailand.<br/>Tel. 0-2237-0080 Ext.333 Fax: 0-2237-9251<br/>E-mail : plan_motif@yahoo.co.th</p>  |
|---|---------------------------------------------------------------------------------------|--------------------------------------------------------------|---|---|

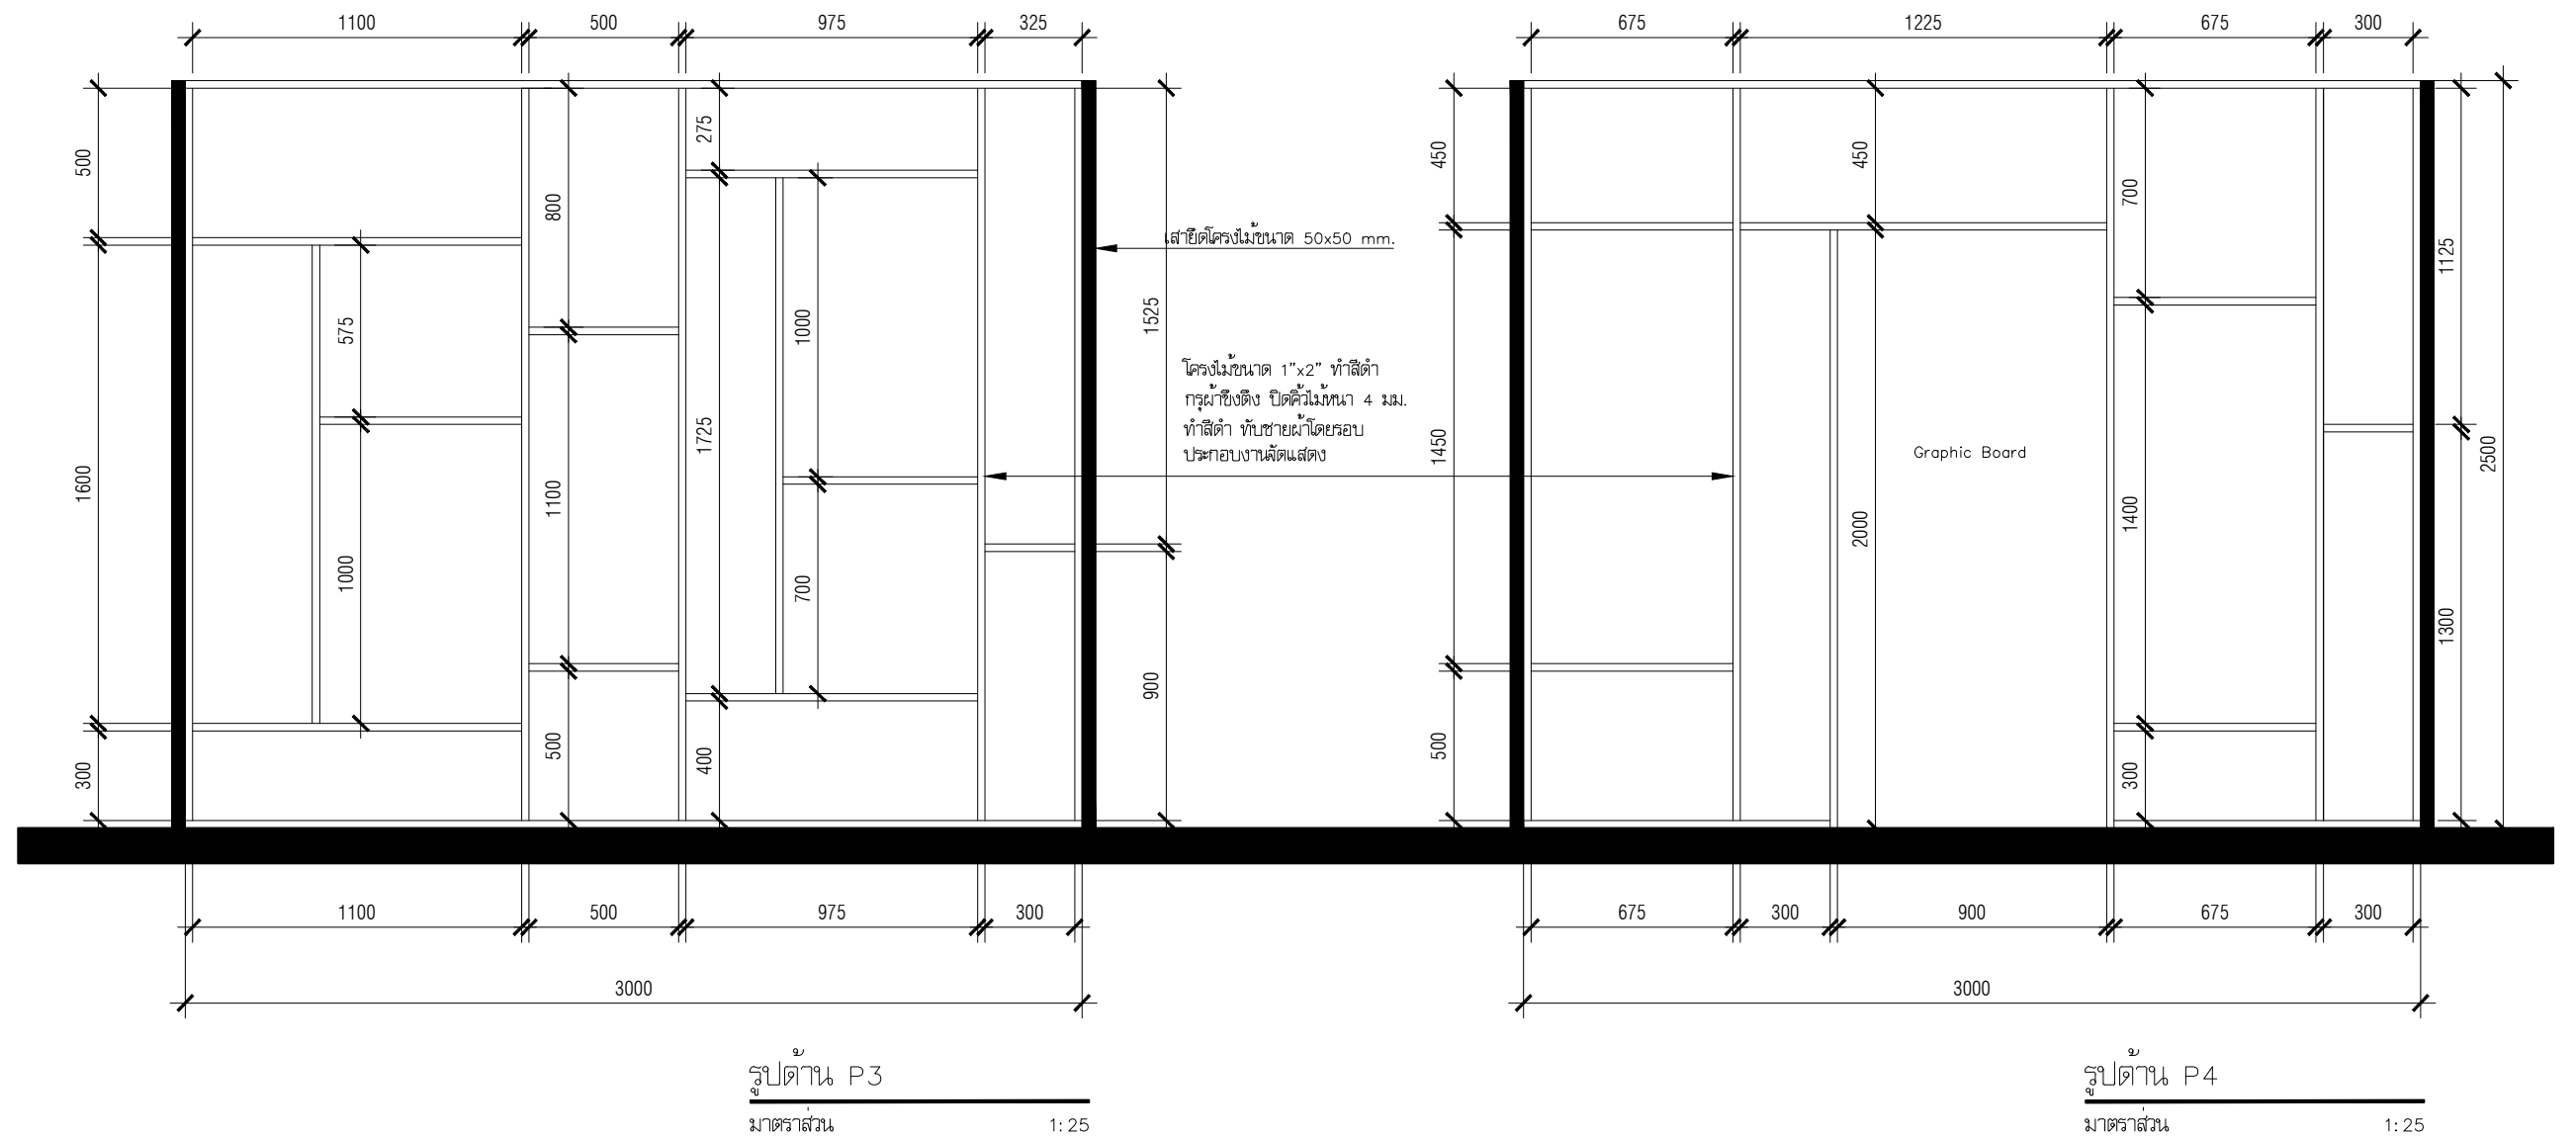

**OWNER :** สถาบันพิพิธภัณฑการเรียนรณชาติ (สพร.)  
**SITE :** หองนิเทศการชวศรว มิวเซียมสยาม

**DESCRIPTION**  
AS-BUILT DRAWING  
**DATE :** 17 มีนาคม 2564


**APPROVE**

**TITLE** รูปตําน P3 , P4  
**SCALE** 1:25  
**DRAWING NO.** ID-58  
**TOTAL:** 67

**DESIGN BY**

**PLAN MOTIF CO., LTD**  
64 Soi Sathon 10, North Sathon Rd.,  
Silom, Bangrak, Bangkok 10500, Thailand.  
Tel. 0-2237-0080 Ext.333 Fax: 0-2237-9251  
E-mail : plan\_motif@yahoo.co.th



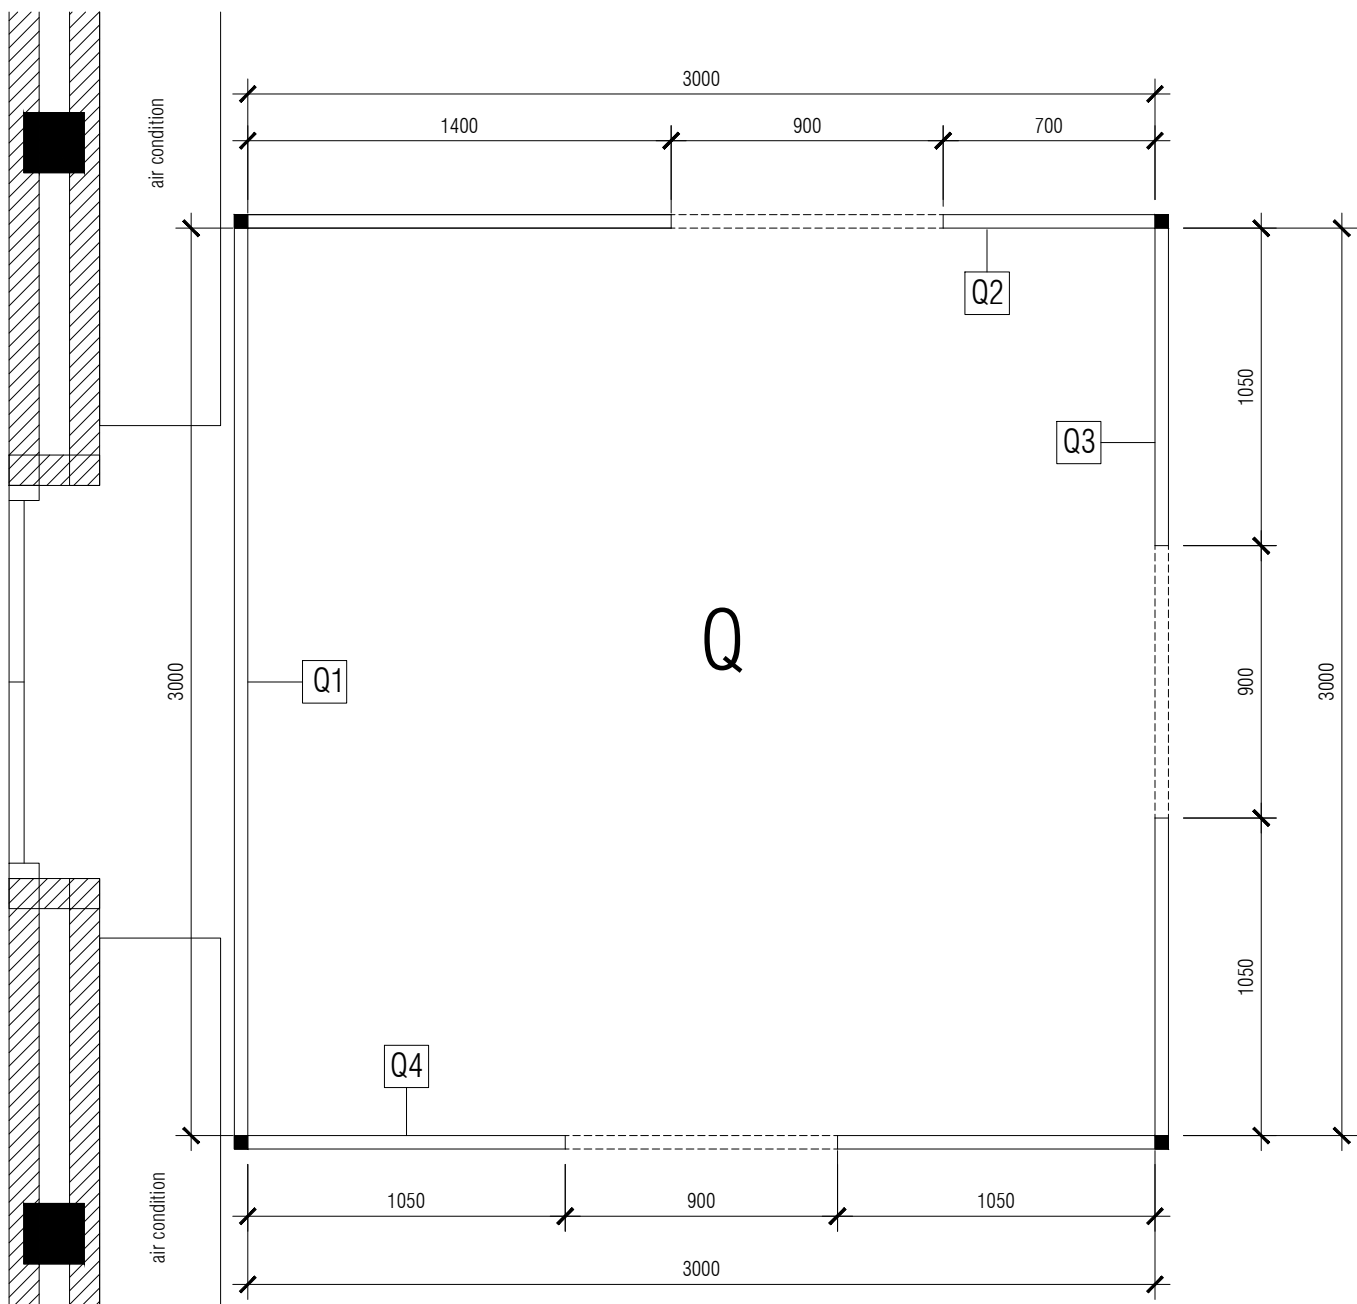

ผังขยายห้อง Q (คนละรอย/ตู้)  
มาตราส่วน 1:25

**SITE :** ห้องนิเทศการชั่วคราว มิวเซียมสยาม

**DESCRIPTION**  
AS-BUILT DRAWING  
**DATE :** 17 มีนาคม 2564


**APPROVE**

**TITLE** ผังขยายห้อง Q  
**SCALE** 1:25  
**DRAWING NO.** ID-59  
**TOTAL:** 67

DESIGN BY

**PLAN MOTIF CO., LTD**  
64 Soi Sathon 10, North Sathon Rd.,  
Silom, Bangrak, Bangkok 10500, Thailand.  
Tel. 0-2237-0080 Ext.333 Fax: 0-2237-9251  
E-mail : plan\_motif@yahoo.co.th



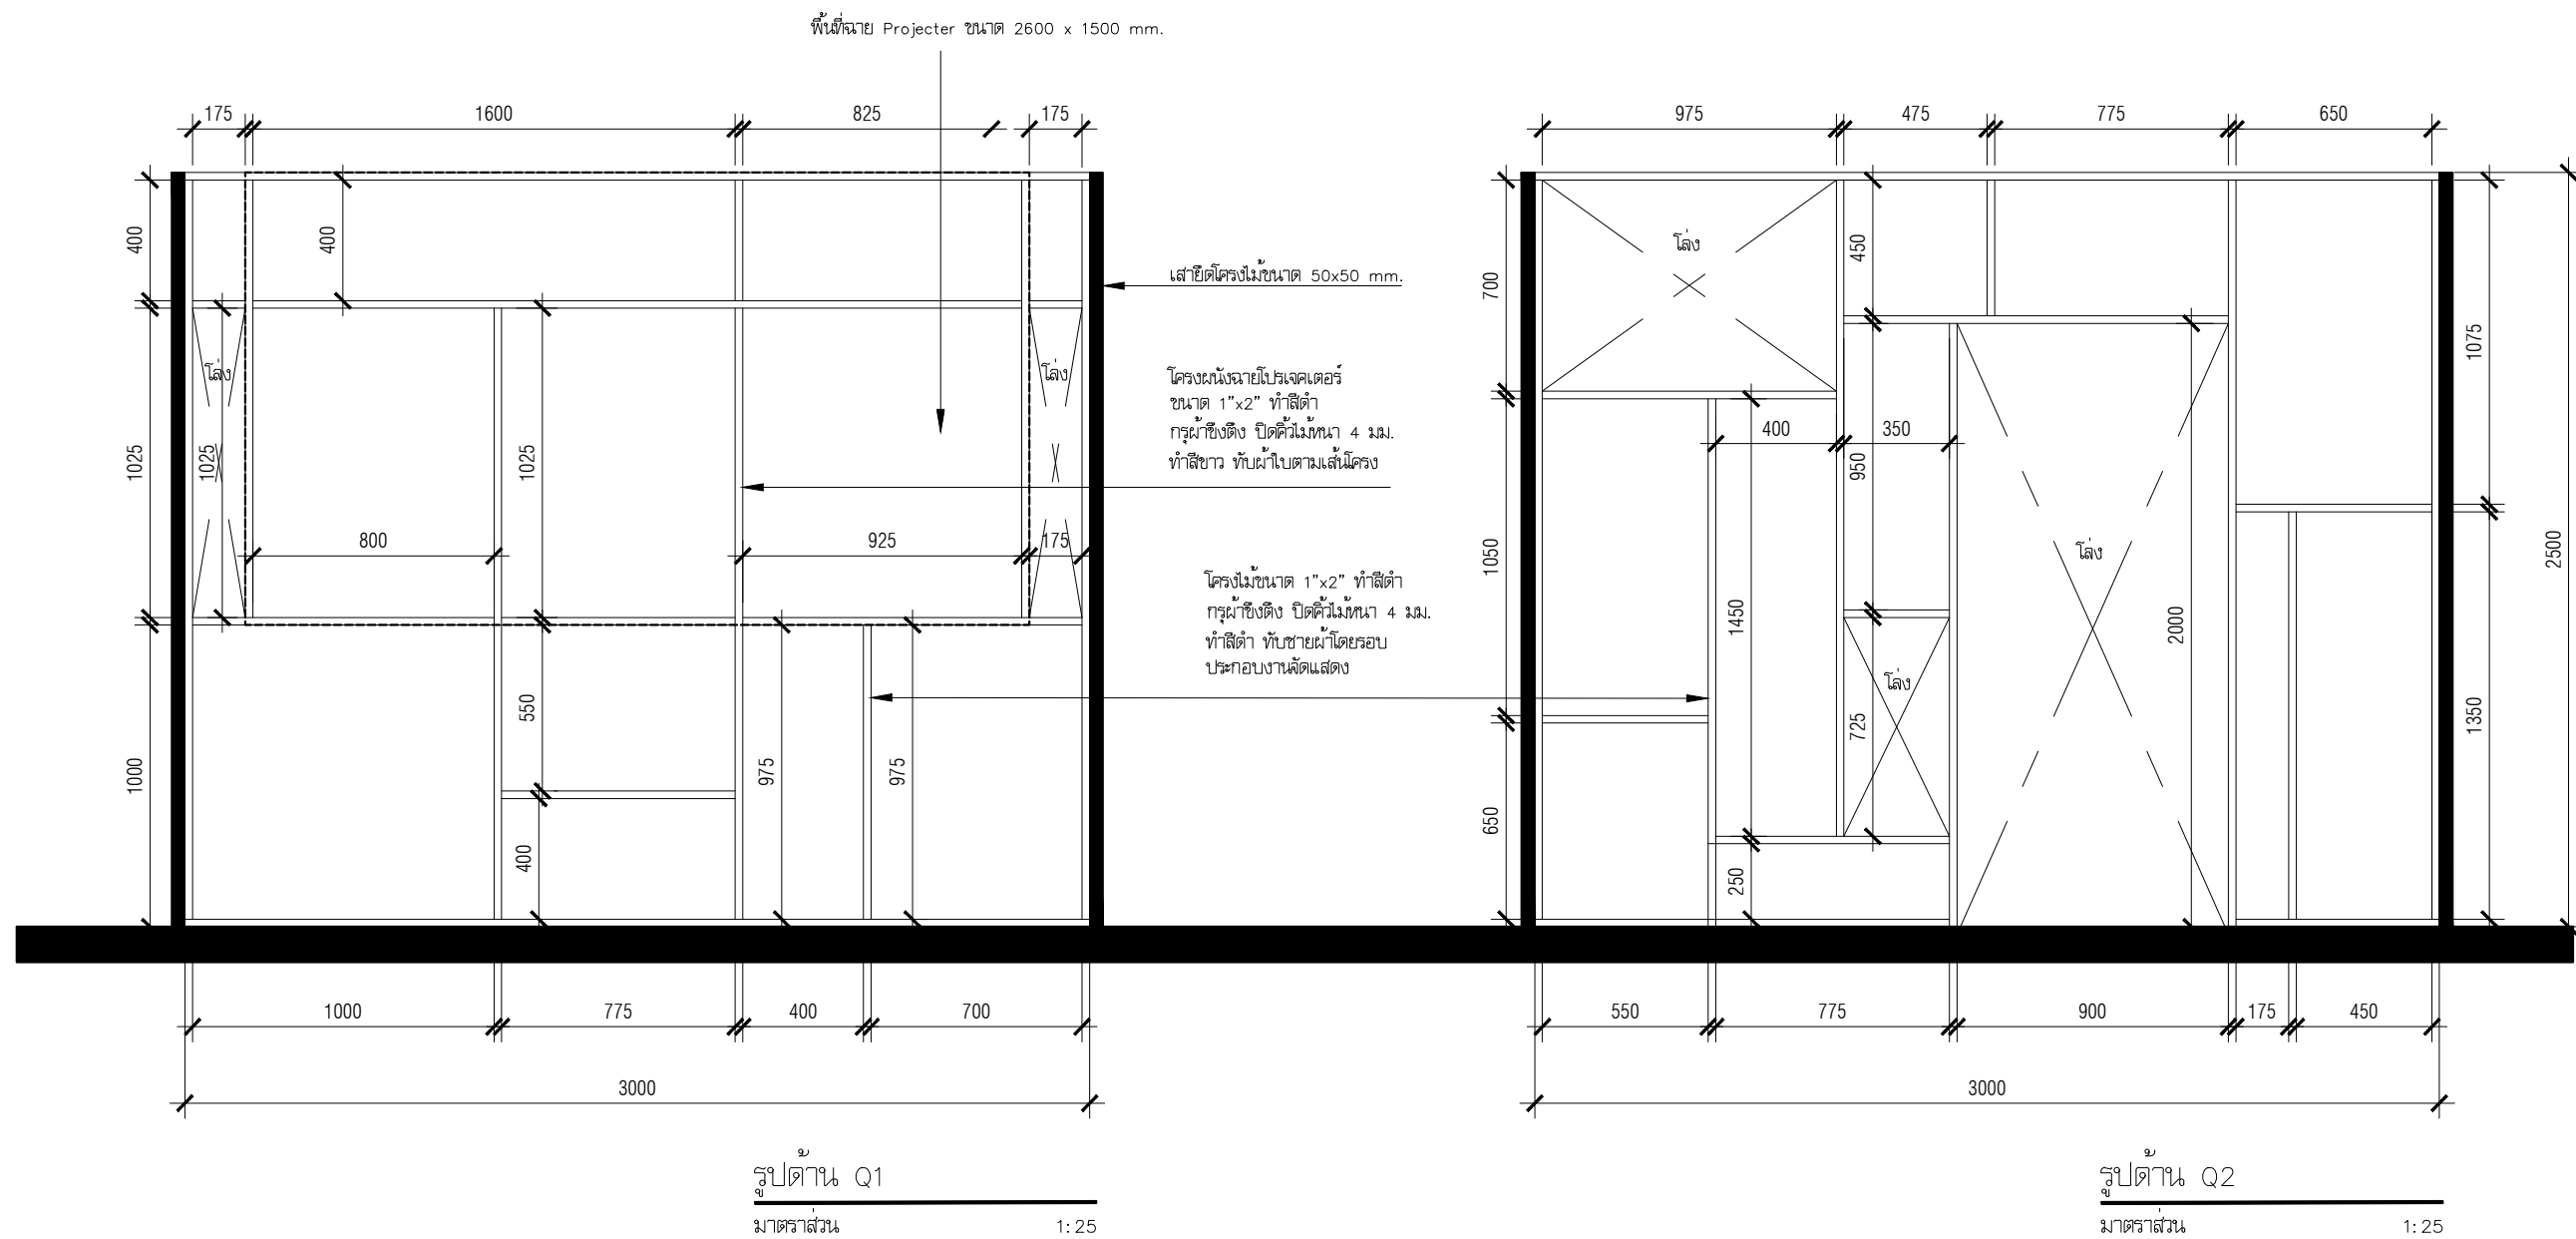

**PROJECT :** งานนิทรรศการทอผ้าไหมเมือง ห้วย  
**OWNER :** สถาบันเพื่อพัฒนาการเรียนรูทางชาติ (สพว.)  
**SITE :** ห้องนิทรรศการชั่วคราว มิวเซียมสยาม

**DESCRIPTION**  
AS-BUILT DRAWING  
**DATE :** 17 มีนาคม 2564


**APPROVE**

**TITLE** รูปด้าน Q1 , Q2  
**SCALE** 1:25  
**DRAWING NO.** ID-60  
**TOTAL :** 67

**DESIGN BY**


**PLAN MOTIF CO., LTD**  
64 Soi Sathon 10, North Sathon Rd.,  
Silom, Bangrak, Bangkok 10500, Thailand.  
Tel. 0-2237-0080 Ext.333 Fax: 0-2237-9251  
E-mail : plan\_motif@yahoo.co.th



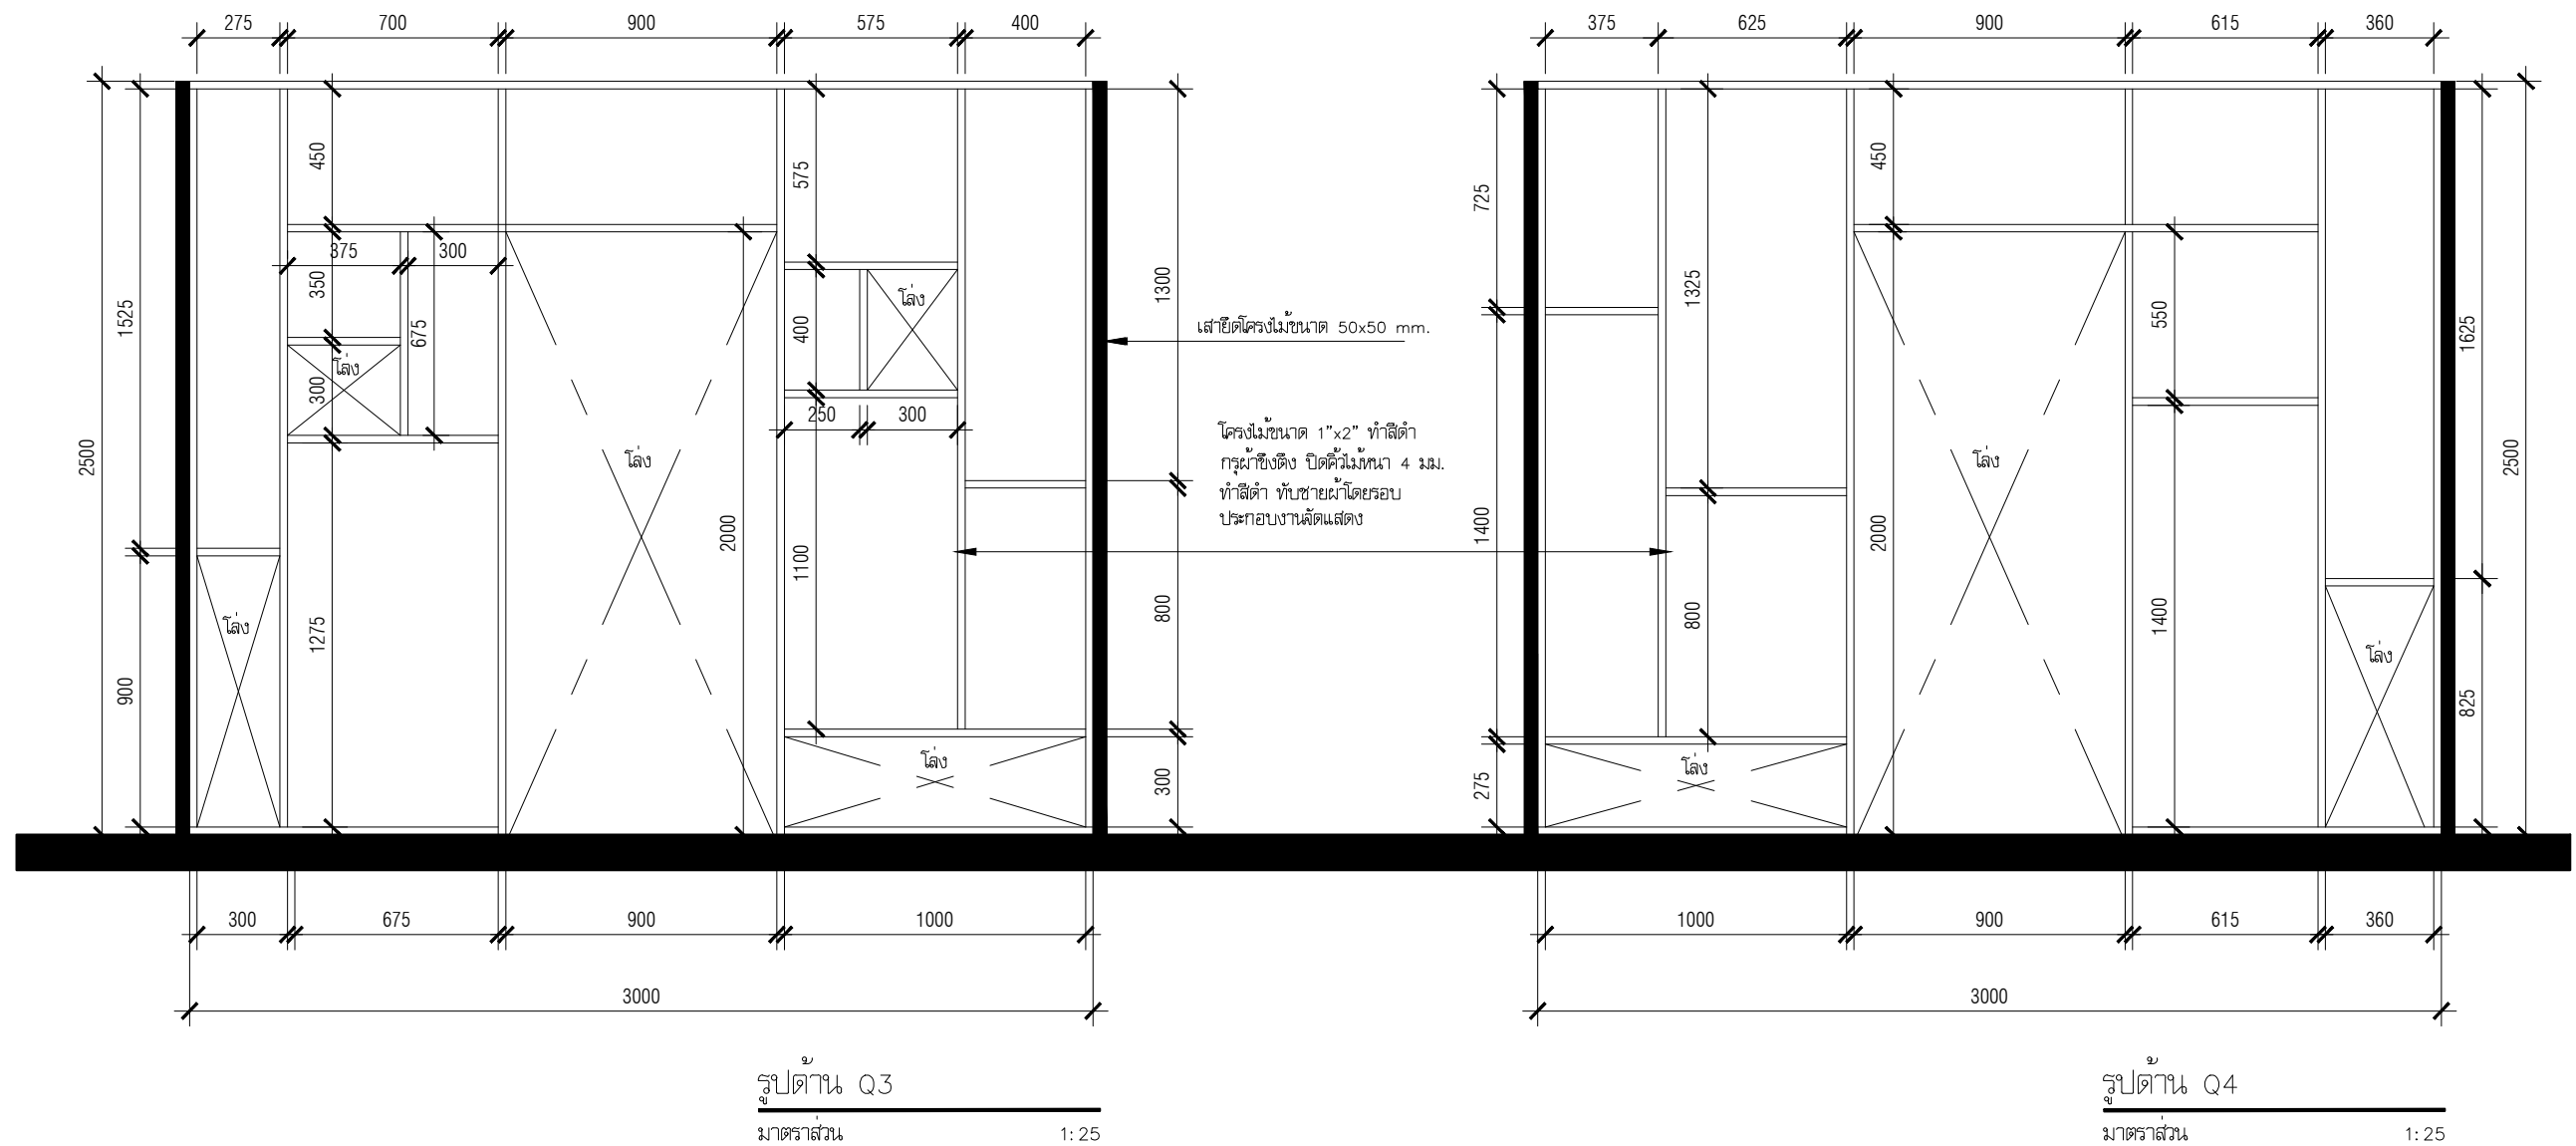

| <p><b>PROJECT :</b> งานนิทรรศการทงมเวียนรื่อง หวย</p> <p><b>OWNER :</b> สถาบันพิพิธภัณฑการเรียนรณหงชาติ (สพร.)</p> <p><b>SITE :</b> ท้องบงการการชวครว มิวเซียมสยาม</p> | <p><b>DESCRIPTION</b></p> <p>AS-BUILT DRAWING</p> <p><b>DATE :</b> 17 มีนาคม 2564</p> | <p><b>APPROVE</b></p> | <p><b>TITLE</b> รูปด้าน Q3 , Q4</p> <p><b>SCALE</b> 1:25</p> <p><b>DRAWING NO.</b> ID-61</p> <p><b>TOTAL:</b> 67</p> | <p><b>DESIGN BY</b></p> <p><b>PLAN MOTIF CO., LTD</b><br/>64 Soi Sathon 10, North Sathon Rd.,<br/>Silom, Bangrak, Bangkok 10500, Thailand.<br/>Tel. 0-2237-0080 Ext.333 Fax: 0-2237-9251<br/>E-mail : plan_motif@yahoo.co.th</p>  |



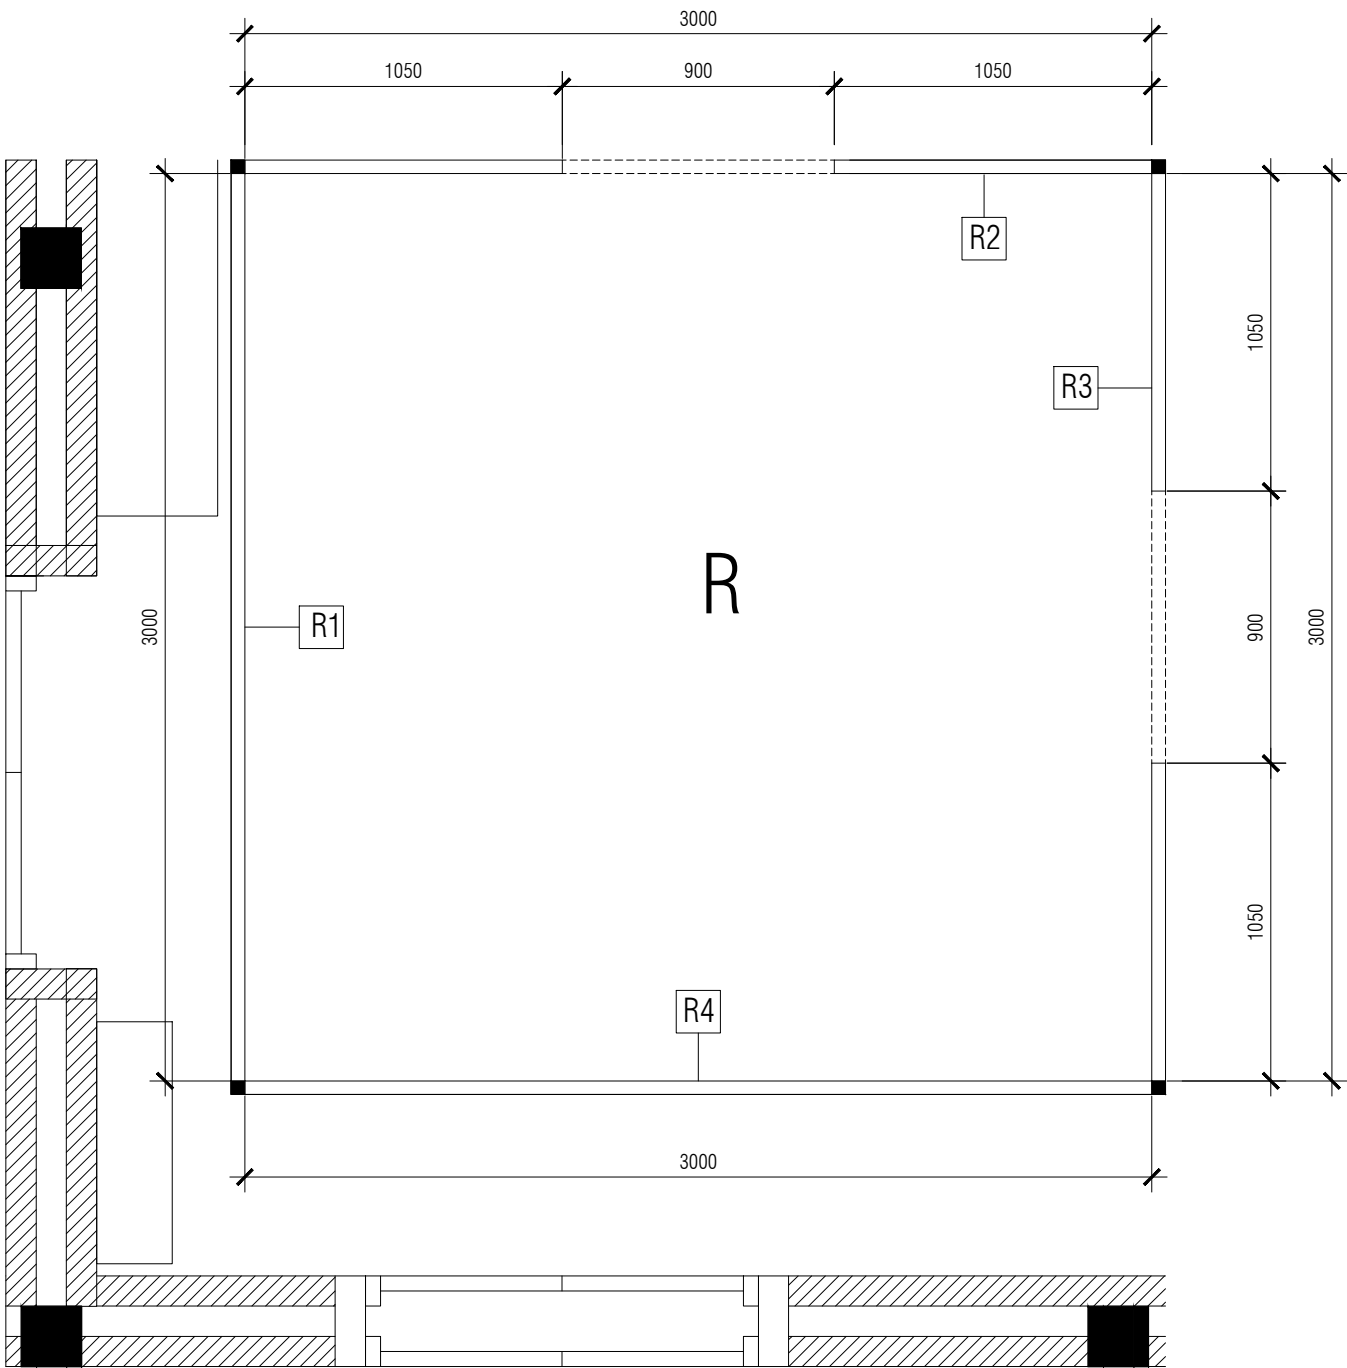

มาตราส่วน 1:25

\*\* แบบทั้งหมดตามขอบเขตงานที่แสดงในแบบสามารถปรับระยะในแบบได้ตามระยะของหน้างานจริง

**PROJECT :** งานนิรโรคการทงนเวียนรื่อง ทวย  
**OWNER :** สถาบันพิพิธภัณฑการเรียนร่งชาติ (สพร.)  
**SITE :** ท้องนิรโรคการชวครว นวเชียนสยาม

**DESCRIPTION**  
AS-BUILT DRAWING  
**DATE :** 17 มีนาคม 2564


**APPROVE**

**TITLE** ผังขยายห้อง R  
**SCALE** 1:25  
**DRAWING NO.** ID-62  
**TOTAL:** 67

DESIGNED BY

**PLAN MOTIF CO., LTD**  
64 Soi Sathon 10, North Sathon Rd.,  
Silom, Bangrak, Bangkok 10500, Thailand.  
Tel. 0-2237-0080 Ext.333 Fax: 0-2237-9251  
E-mail : plan\_motif@yahoo.co.th




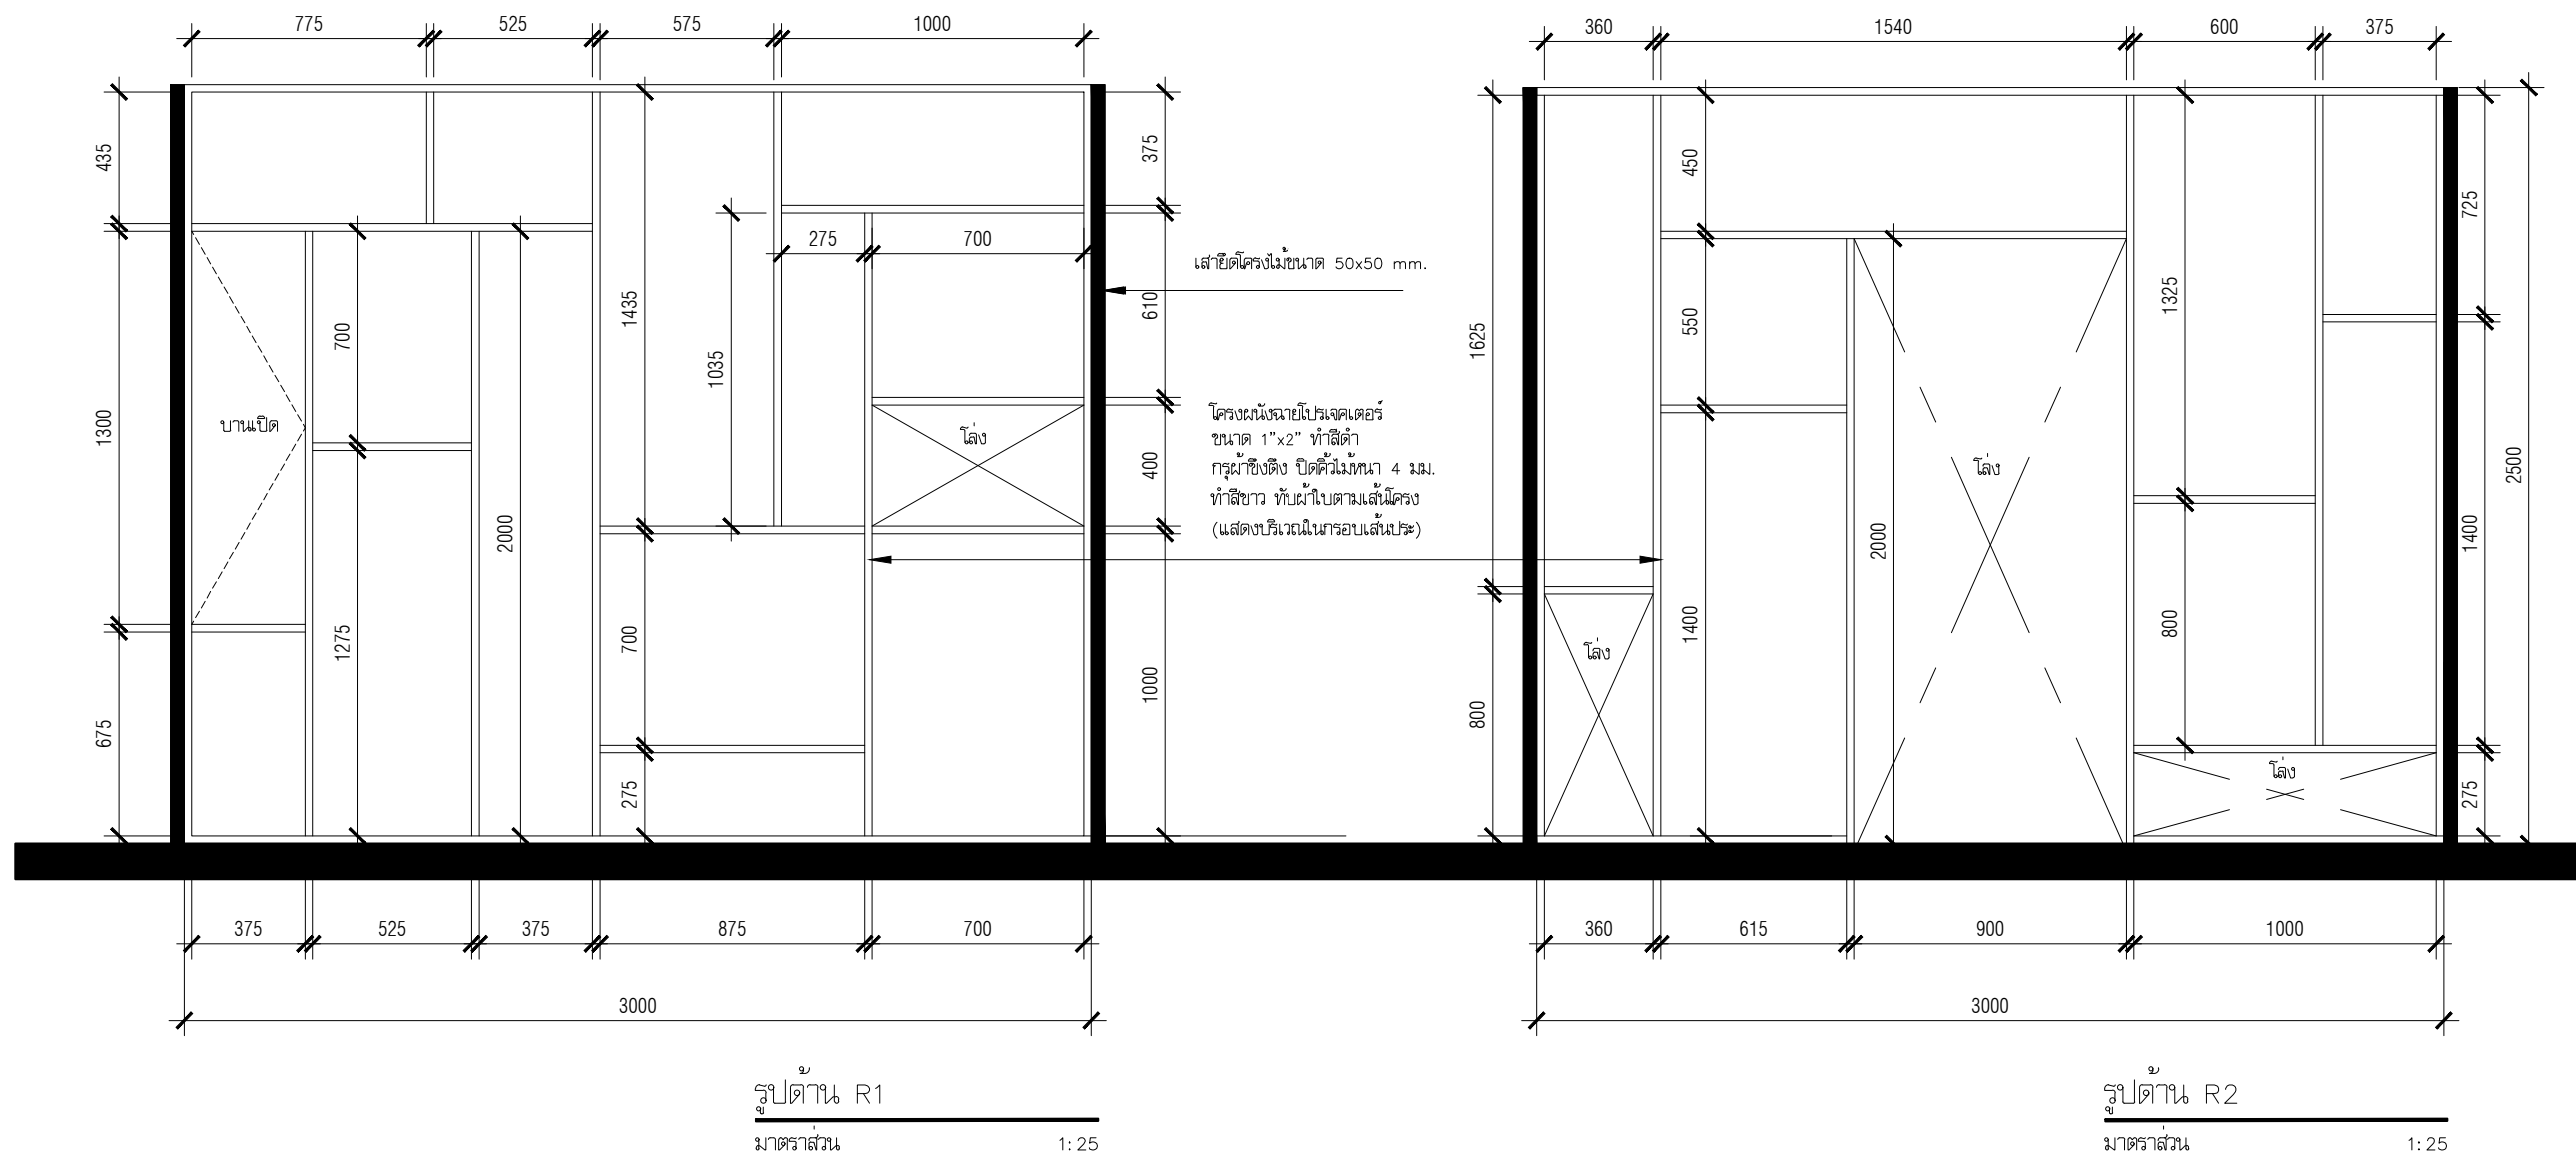

|   |                                                                                       |                       |   |   |
|---|---------------------------------------------------------------------------------------|-----------------------|---|---|
| <p><b>PROJECT :</b> งานนิเทศการทอไม้เรือนร้อย ทวย</p> <p><b>OWNER :</b> สถาบันพิพิธภัณฑ์การเรียนรู้แห่งชาติ (สพร.)</p> <p><b>SITE :</b> ห้องนิเทศการทอไม้เรือนร้อย มิวเซียมสยาม</p> | <p><b>DESCRIPTION</b></p> <p>AS-BUILT DRAWING</p> <p><b>DATE :</b> 17 มีนาคม 2564</p> | <p><b>APPROVE</b></p> | <p><b>TITLE</b> รูปถ่าย R1 , R2</p> <p><b>SCALE</b> 1:25</p> <p><b>DRAWING NO.</b> ID-63</p> <p><b>TOTAL:</b> 67</p> | <p><b>DESIGN BY</b></p> <p><b>PLAN MOTIF CO., LTD</b><br/>64 Soi Sathon 10, North Sathon Rd.,<br/>Silom, Bangrak, Bangkok 10500, Thailand.<br/>Tel. 0-2237-0080 Ext.333 Fax: 0-2237-9251<br/>E-mail : plan_motif@yahoo.co.th</p> |
|---|---------------------------------------------------------------------------------------|-----------------------|---|---|






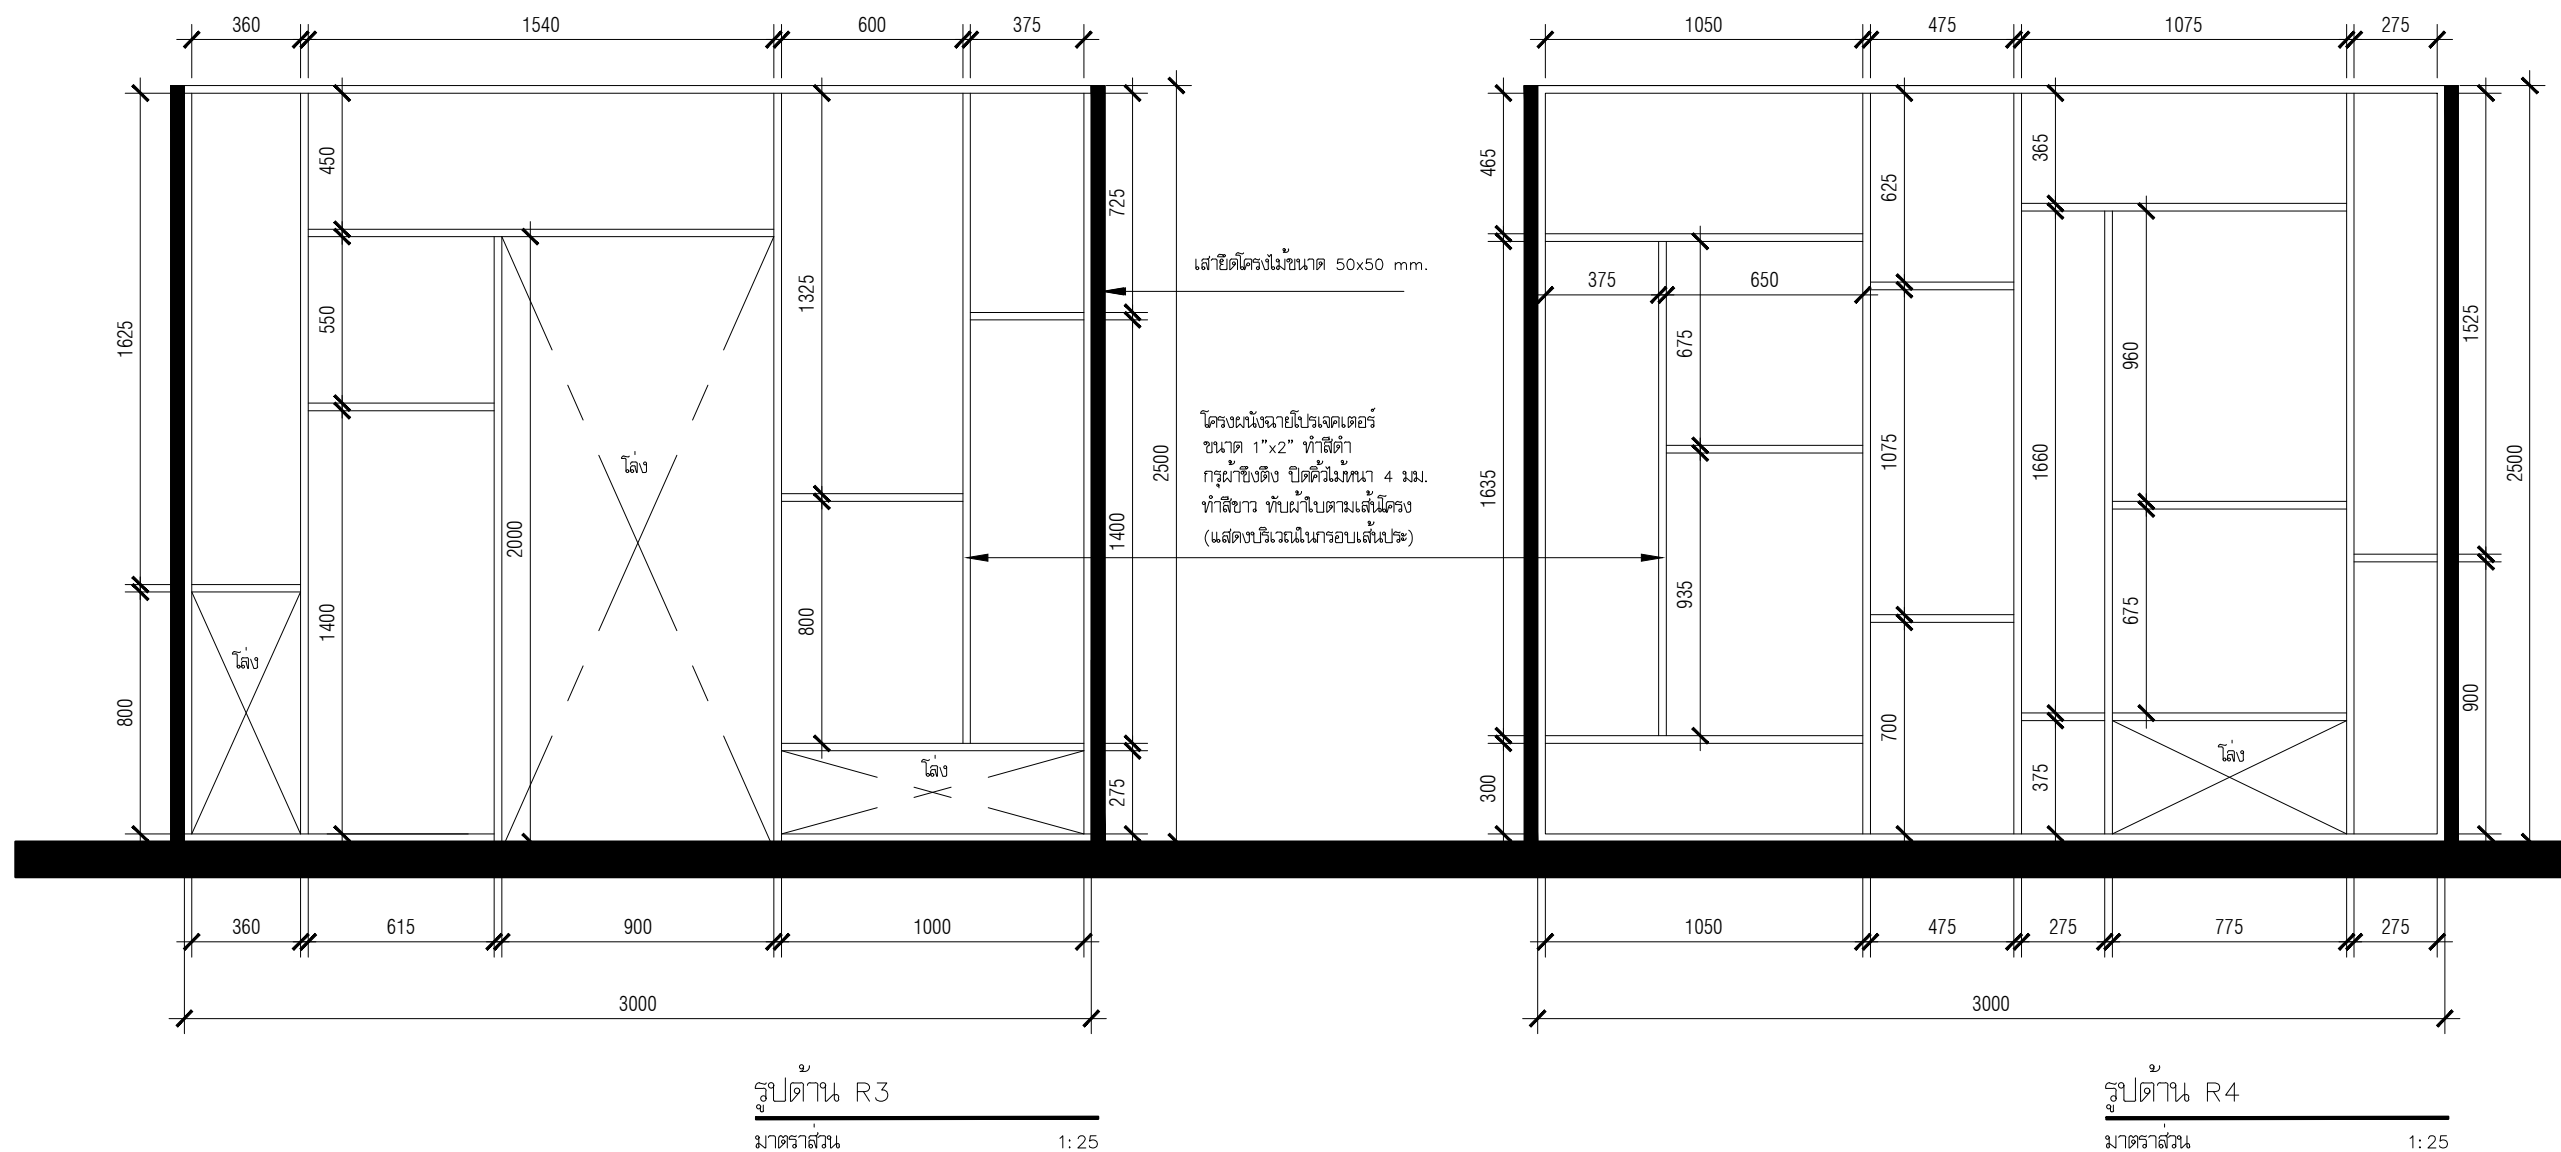

|   |                                                                                       |                       |   |   |
|---|---------------------------------------------------------------------------------------|-----------------------|---|---|
<p><b>APPROVE</b></p> | <p><b>TITLE</b> รูปถ่าย R3 , R4</p> <p><b>SCALE</b> 1:25</p> <p><b>DRAWING NO.</b> ID-64</p> <p><b>TOTAL:</b> 67</p> | <p><b>DESIGN BY</b></p> <p><b>PLAN MOTIF CO., LTD</b></p> <p>64 Soi Sathon 10, North Sathon Rd.,<br/>Silom, Bangrak, Bangkok 10500, Thailand.<br/>Tel. 0-2237-0080 Ext.333 Fax: 0-2237-9251<br/>E-mail : plan_motif@yahoo.co.th</p> |
|---|---------------------------------------------------------------------------------------|-----------------------|---|---|



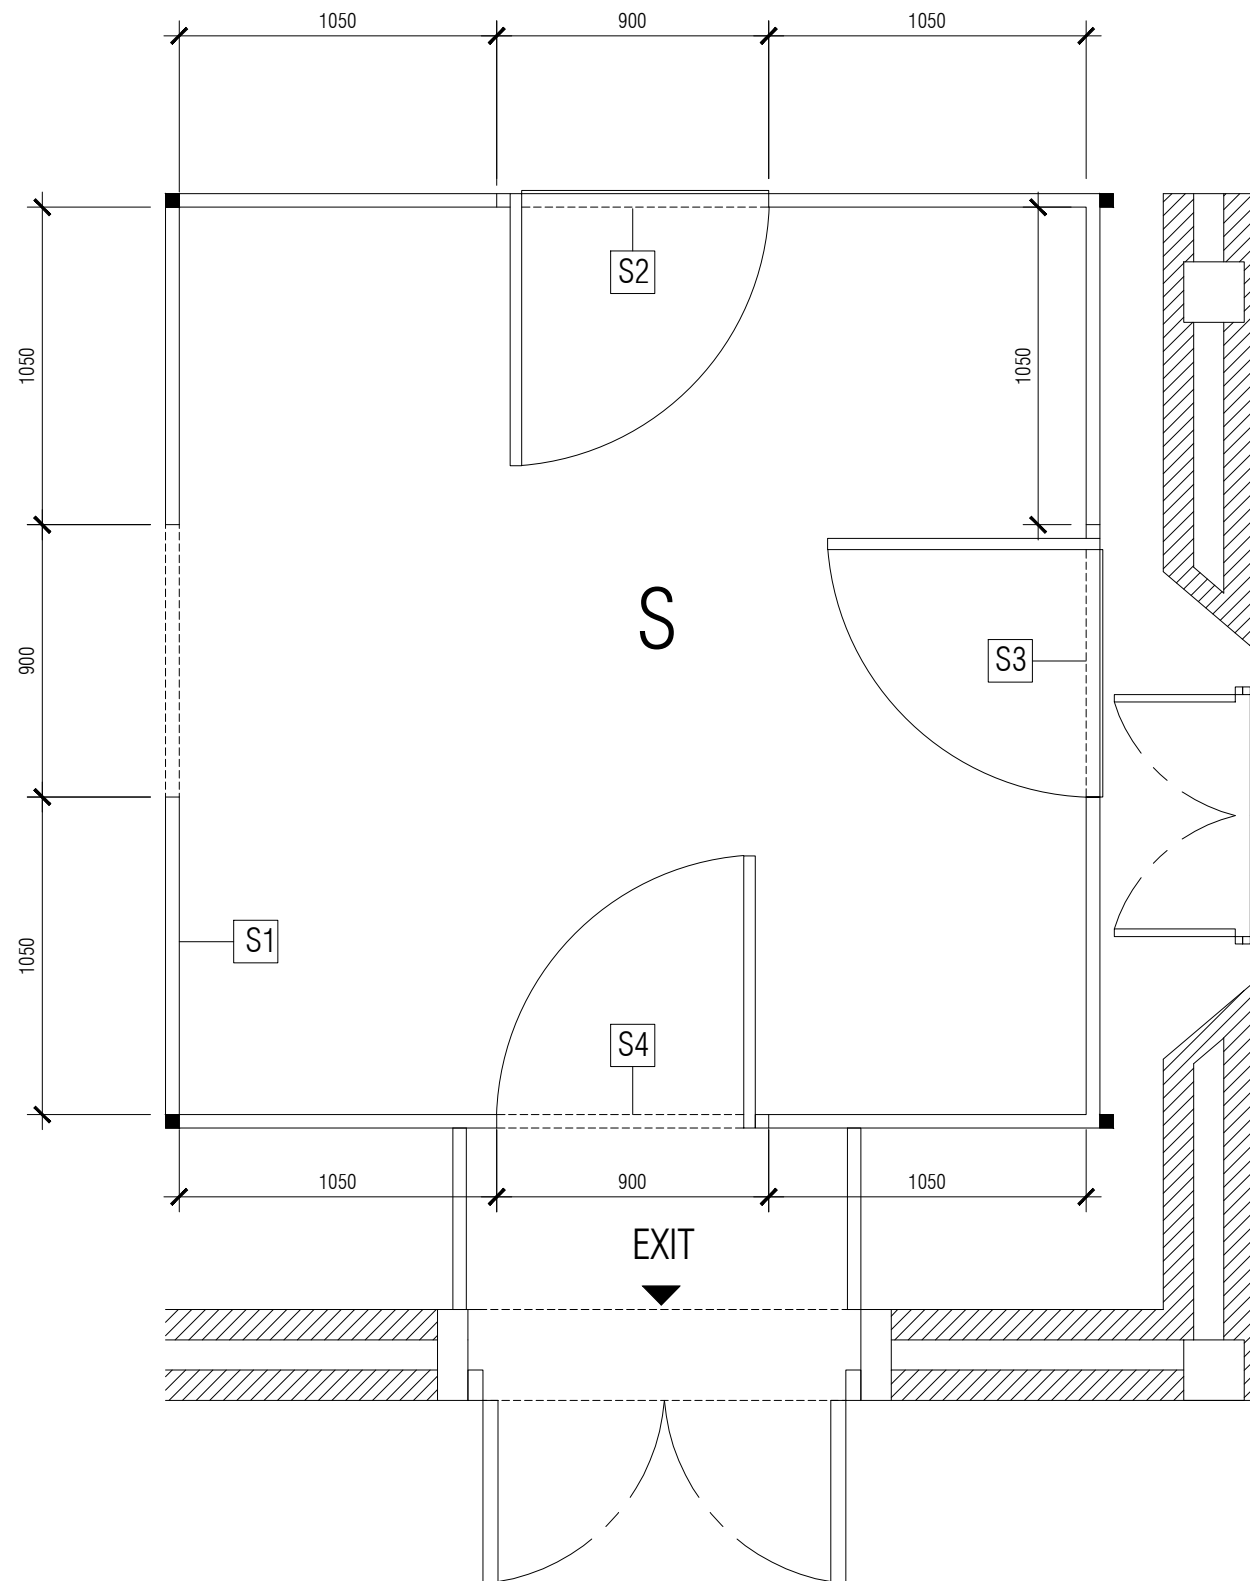

ผังขยายห้อง S (ทางออก)  
มาตราส่วน 1: 25

**PROJECT :** งานนิเทศการทบทวนเวียนเรื่อง ทวย  
**OWNER :** สถาบันพิพิธภัณฑ์การเรียนรู้แห่งชาติ (สพร.)  
**SITE :** ห้องนิเทศการชั่วคราว มิวเซียมสยาม

**DESCRIPTION**  
AS-BUILT DRAWING  
**DATE :** 17 มีนาคม 2564

**APPROVE**


**TITLE** ผังขยายห้อง S  
**SCALE** 1: 25  
**DRAWING NO.** ID-65  
**TOTAL:** 67

DESIGN BY

**PLAN MOTIF CO., LTD**  
64 Soi Sathon 10, North Sathon Rd.,  
Silom, Bangrak, Bangkok 10500, Thailand.  
Tel. 0-2237-0080 Ext.333 Fax: 0-2237-9251  
E-mail : plan\_motif@yahoo.co.th





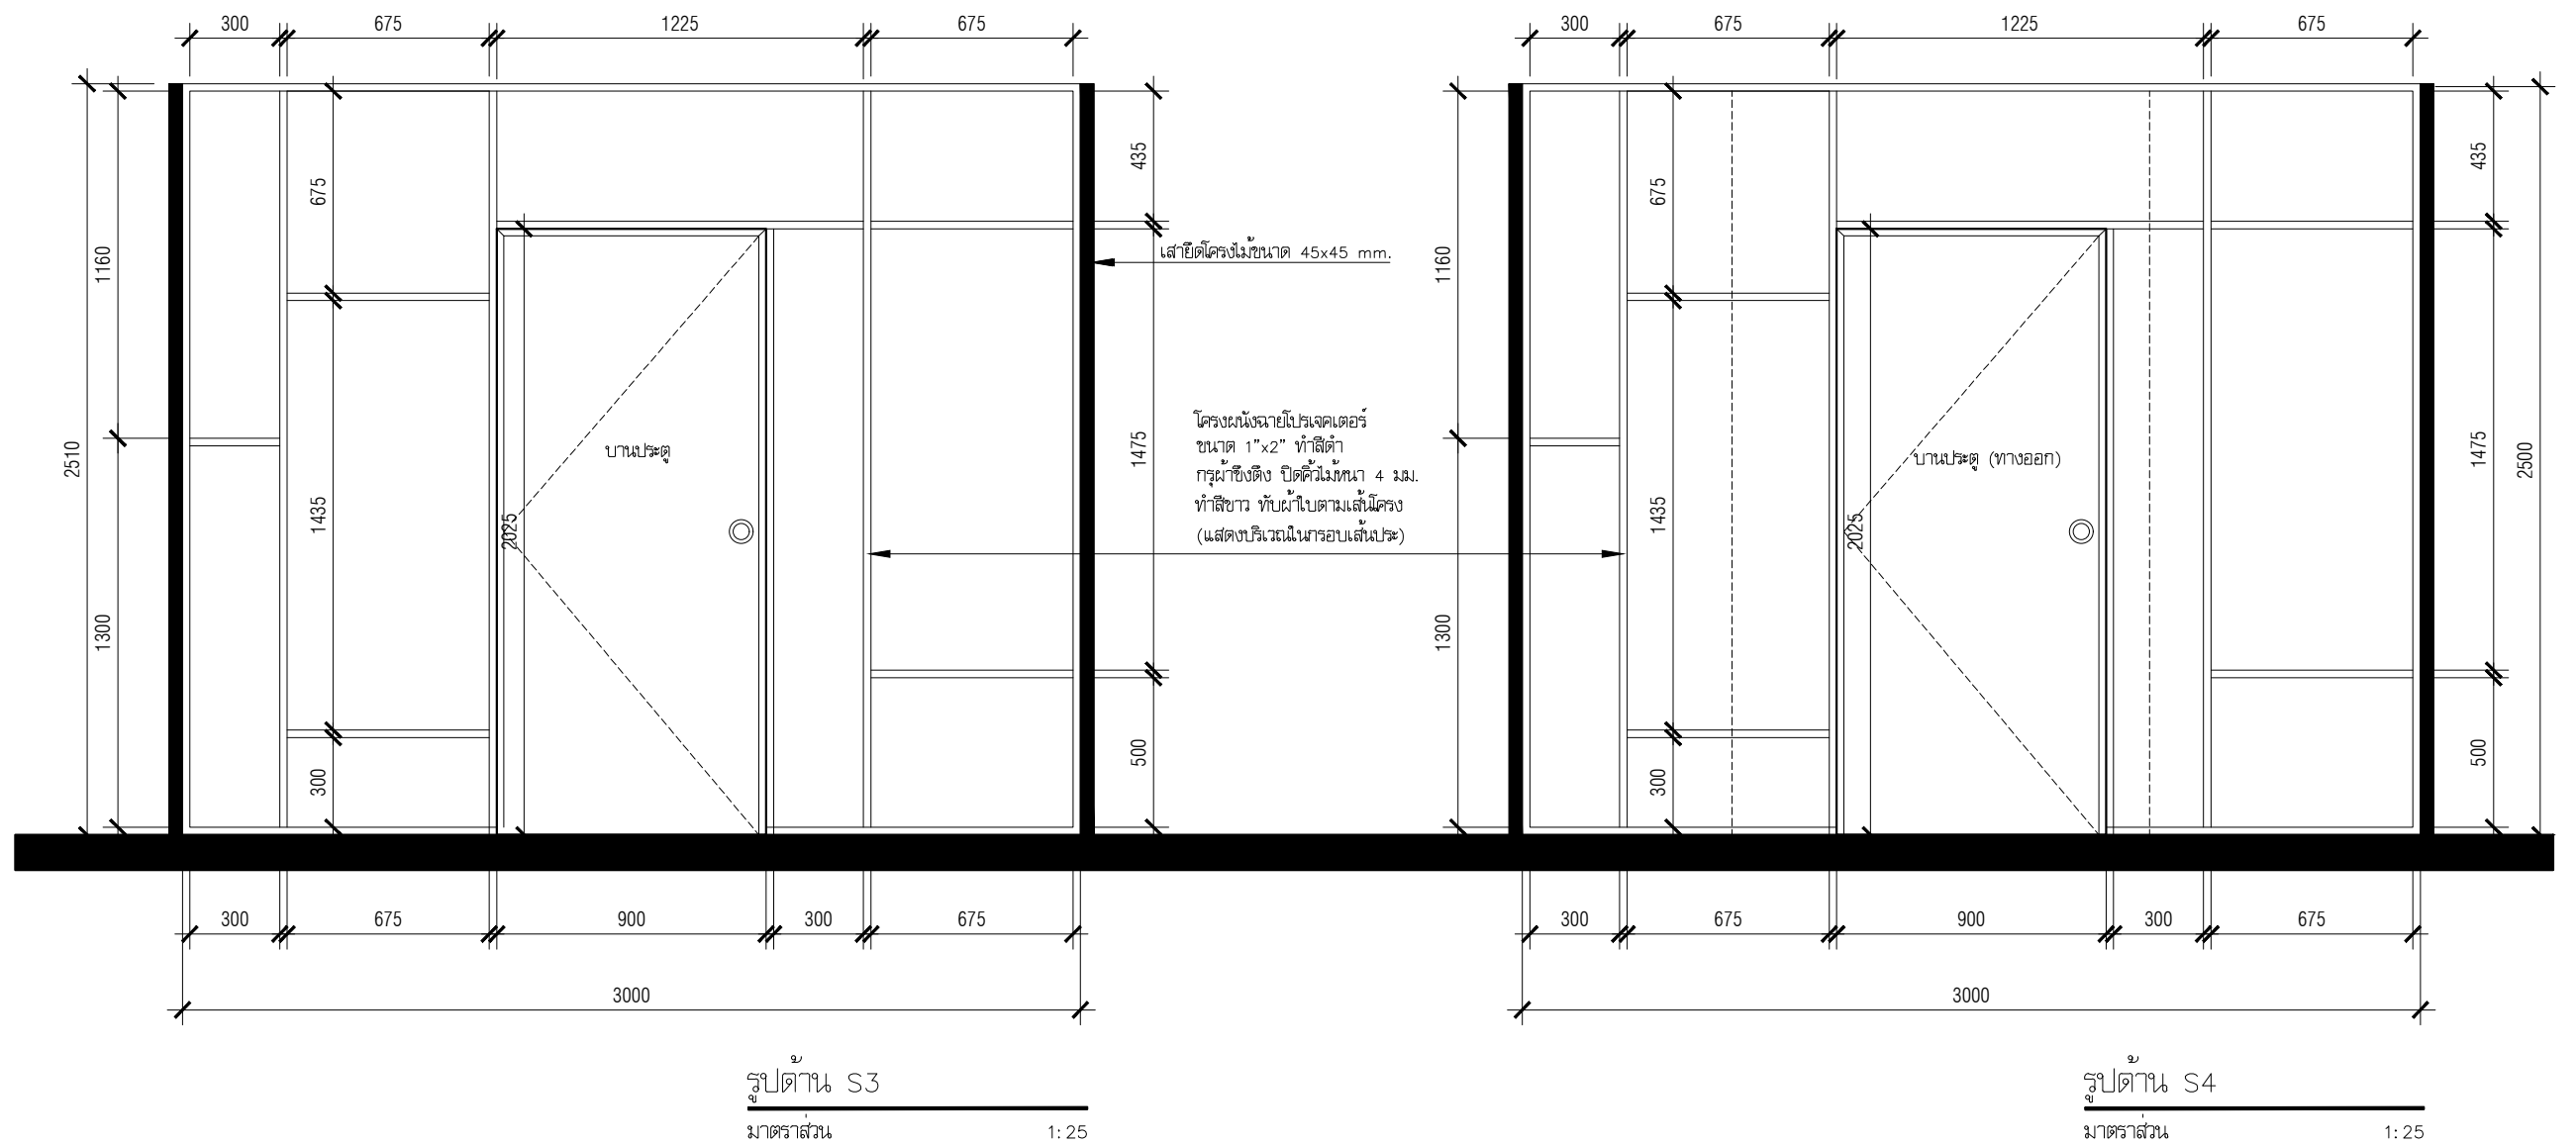

**PROJECT :** งานนิเทศกรรมการทบทวนเรื่อง ทวย  
**OWNER :** สถาบันพิพิธภัณฑ์การเรียนรู้แห่งชาติ (สพร.)  
**SITE :** ห้องนิเทศกรรมการทบทวน เรื่อง ทวย

**DESCRIPTION**  
AS-BUILT DRAWING  
**DATE :** 17 มีนาคม 2564

**APPROVE**

**SCALE** 1:25  
**DRAWING NO.** ID-67  
**TOTAL:** 67

**DESIGN BY**

**PLAN MOTIF CO., LTD**  
64 Soi Sathon 10, North Sathon Rd.,  
Silom, Bangrak, Bangkok 10500, Thailand.  
Tel. 0-2237-0080 Ext.333 Fax: 0-2237-9251  
E-mail : plan\_motif@yahoo.co.th

